


Plan Övervåning

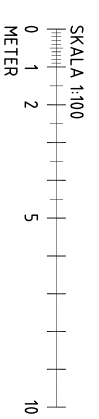

REF	ANMÄN AVSE	DATUM	SKALA
	RELATIONSHANDLING		

**Hemfosa**  
FASTIGHETER

**bsv** arkitekter & ingenjörer ab

010-1300 300 www.bsv.se info@bsv.se

2016-04-29			

Relation  
Kv. Linden 1, Värnamo  
Plan övervåning  
Planritning

SKALA 1:100  
AT 1:200  
U-4.0.1-200