
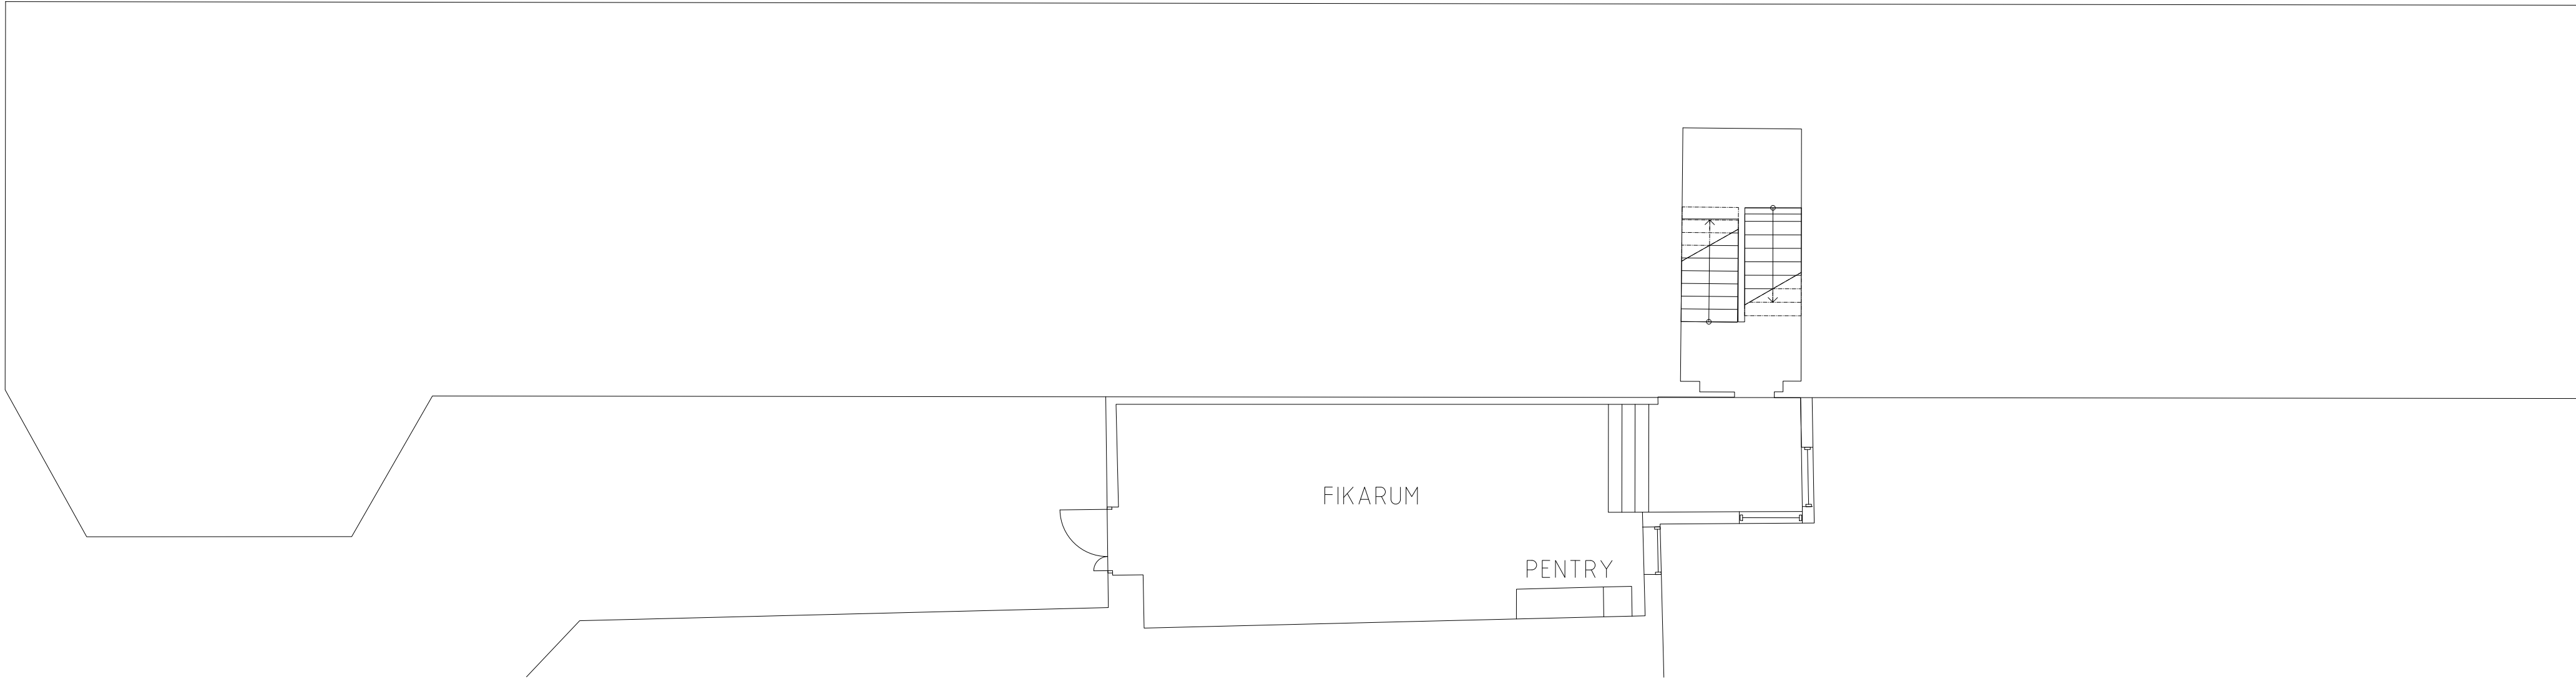


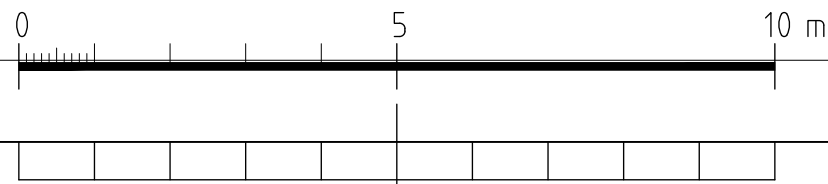

BET	ANT	ÄNDRINGEN AVSER	DATUM	SIGN
Kv Viveln 1				
				
KO MÄTTEKNIK SVERIGE AB Tuna Torg 3 186 31 Vallentuna 08-22 54 22				
UPPDRAG NR	RITAD/KONSTR AV		HANDLAGGARE	
DATUM	ANSVARIG			
26-06-15	Kimmo Olofsmä			
Inmätt med laserskanner Gatuplan LOA= 59 m2				
SKALA	NUMMER			BET
1:100				