
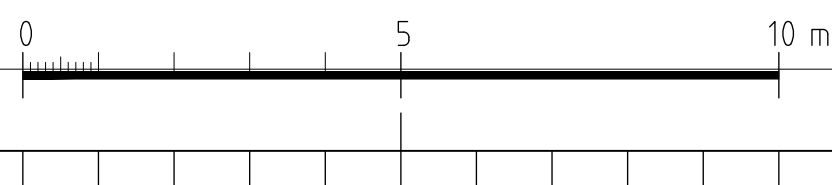


XREF.

LAGER: SB11

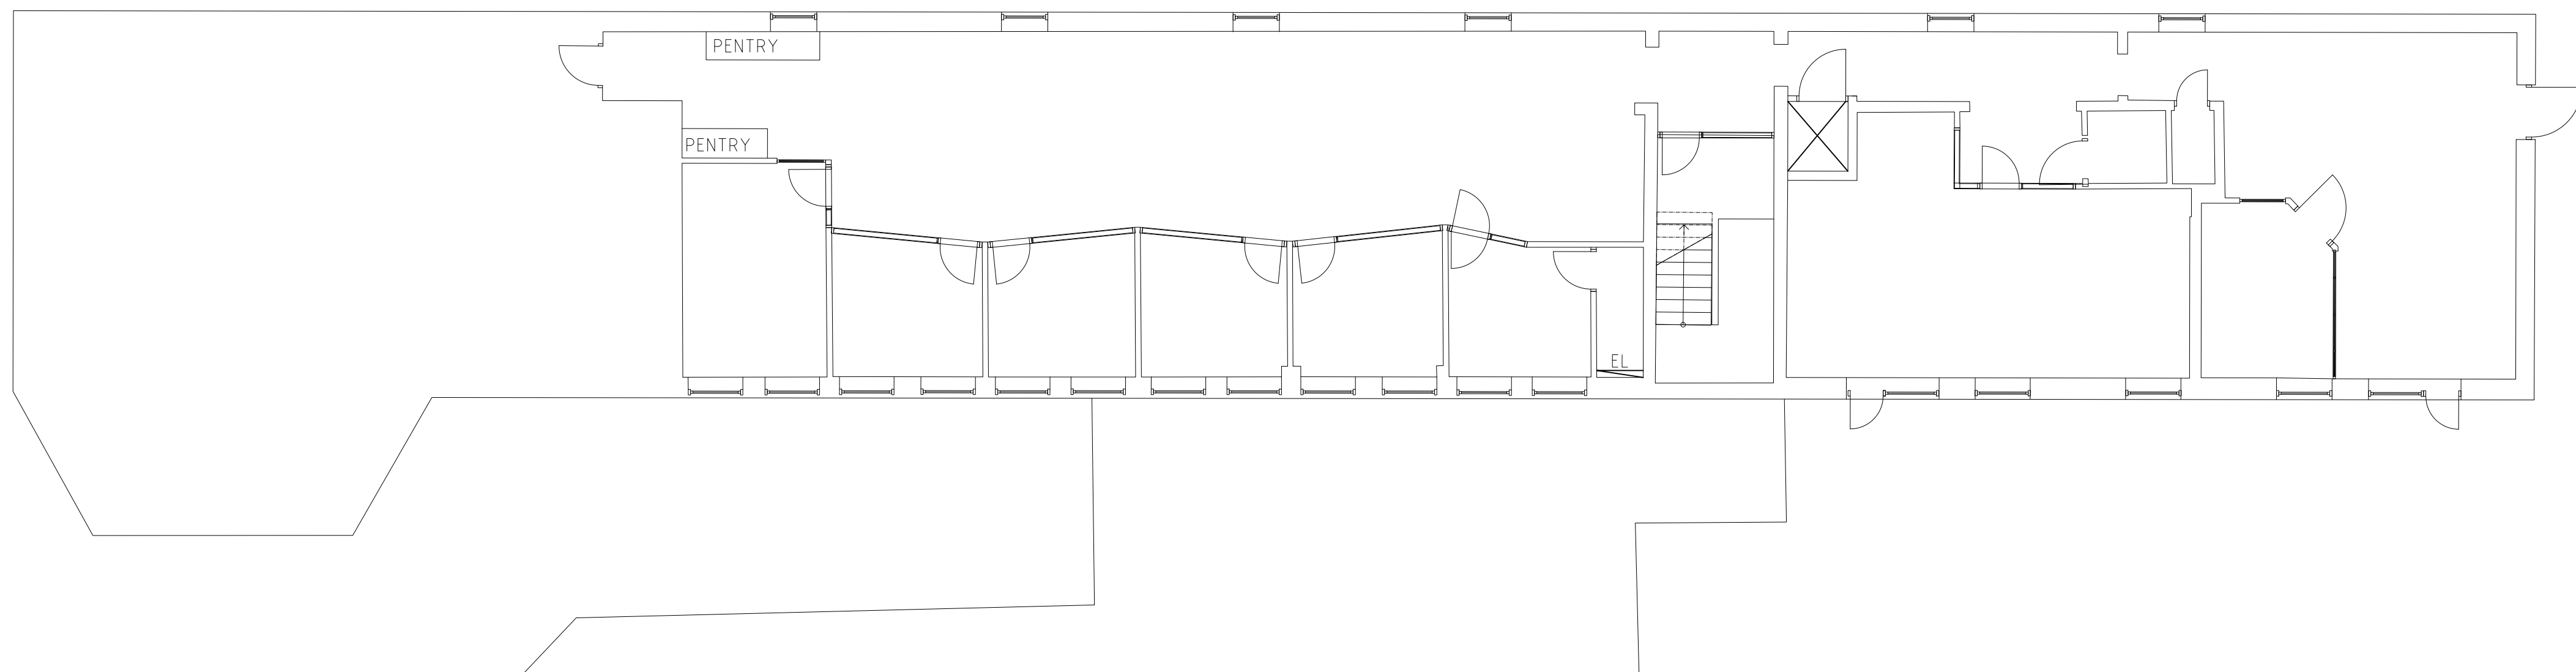

BET	ANT	ÄNDRINGEN AVSER	DATUM	SIGN
Kv Viveln 1				
KO MÄTTEKNIK SVERIGE AB Tuna Torg 3 186 31 Vallentuna 08-22 54 22				
UPPDRAGS NR		RITAD/KONSTR AV		HANDLAGGARE
DATUM		ANSVARIG		
Inmätt med laserskanner Plan 3 LOA= 280 m2				
SKALA		NUMMER		BET
1:100				

PLO 2026-06-15 16:06 E:\PROJEKT\Y_PROJEKT\BRÖDGADE\VELN\KAD\VELN\PLAN 3\HMDVG_KIRMO OLOFSHAN