



FÖRKLARINGAR
 ALLA MÅTT ANGES I MILLIMETER
 PLUSHÖJD ANGES I METER

HÄNVISNINGAR
 SE RITNING A-40-0-100

FASADKULÖRER OCH MATERIAL SE
 RITNING A-40-3-100

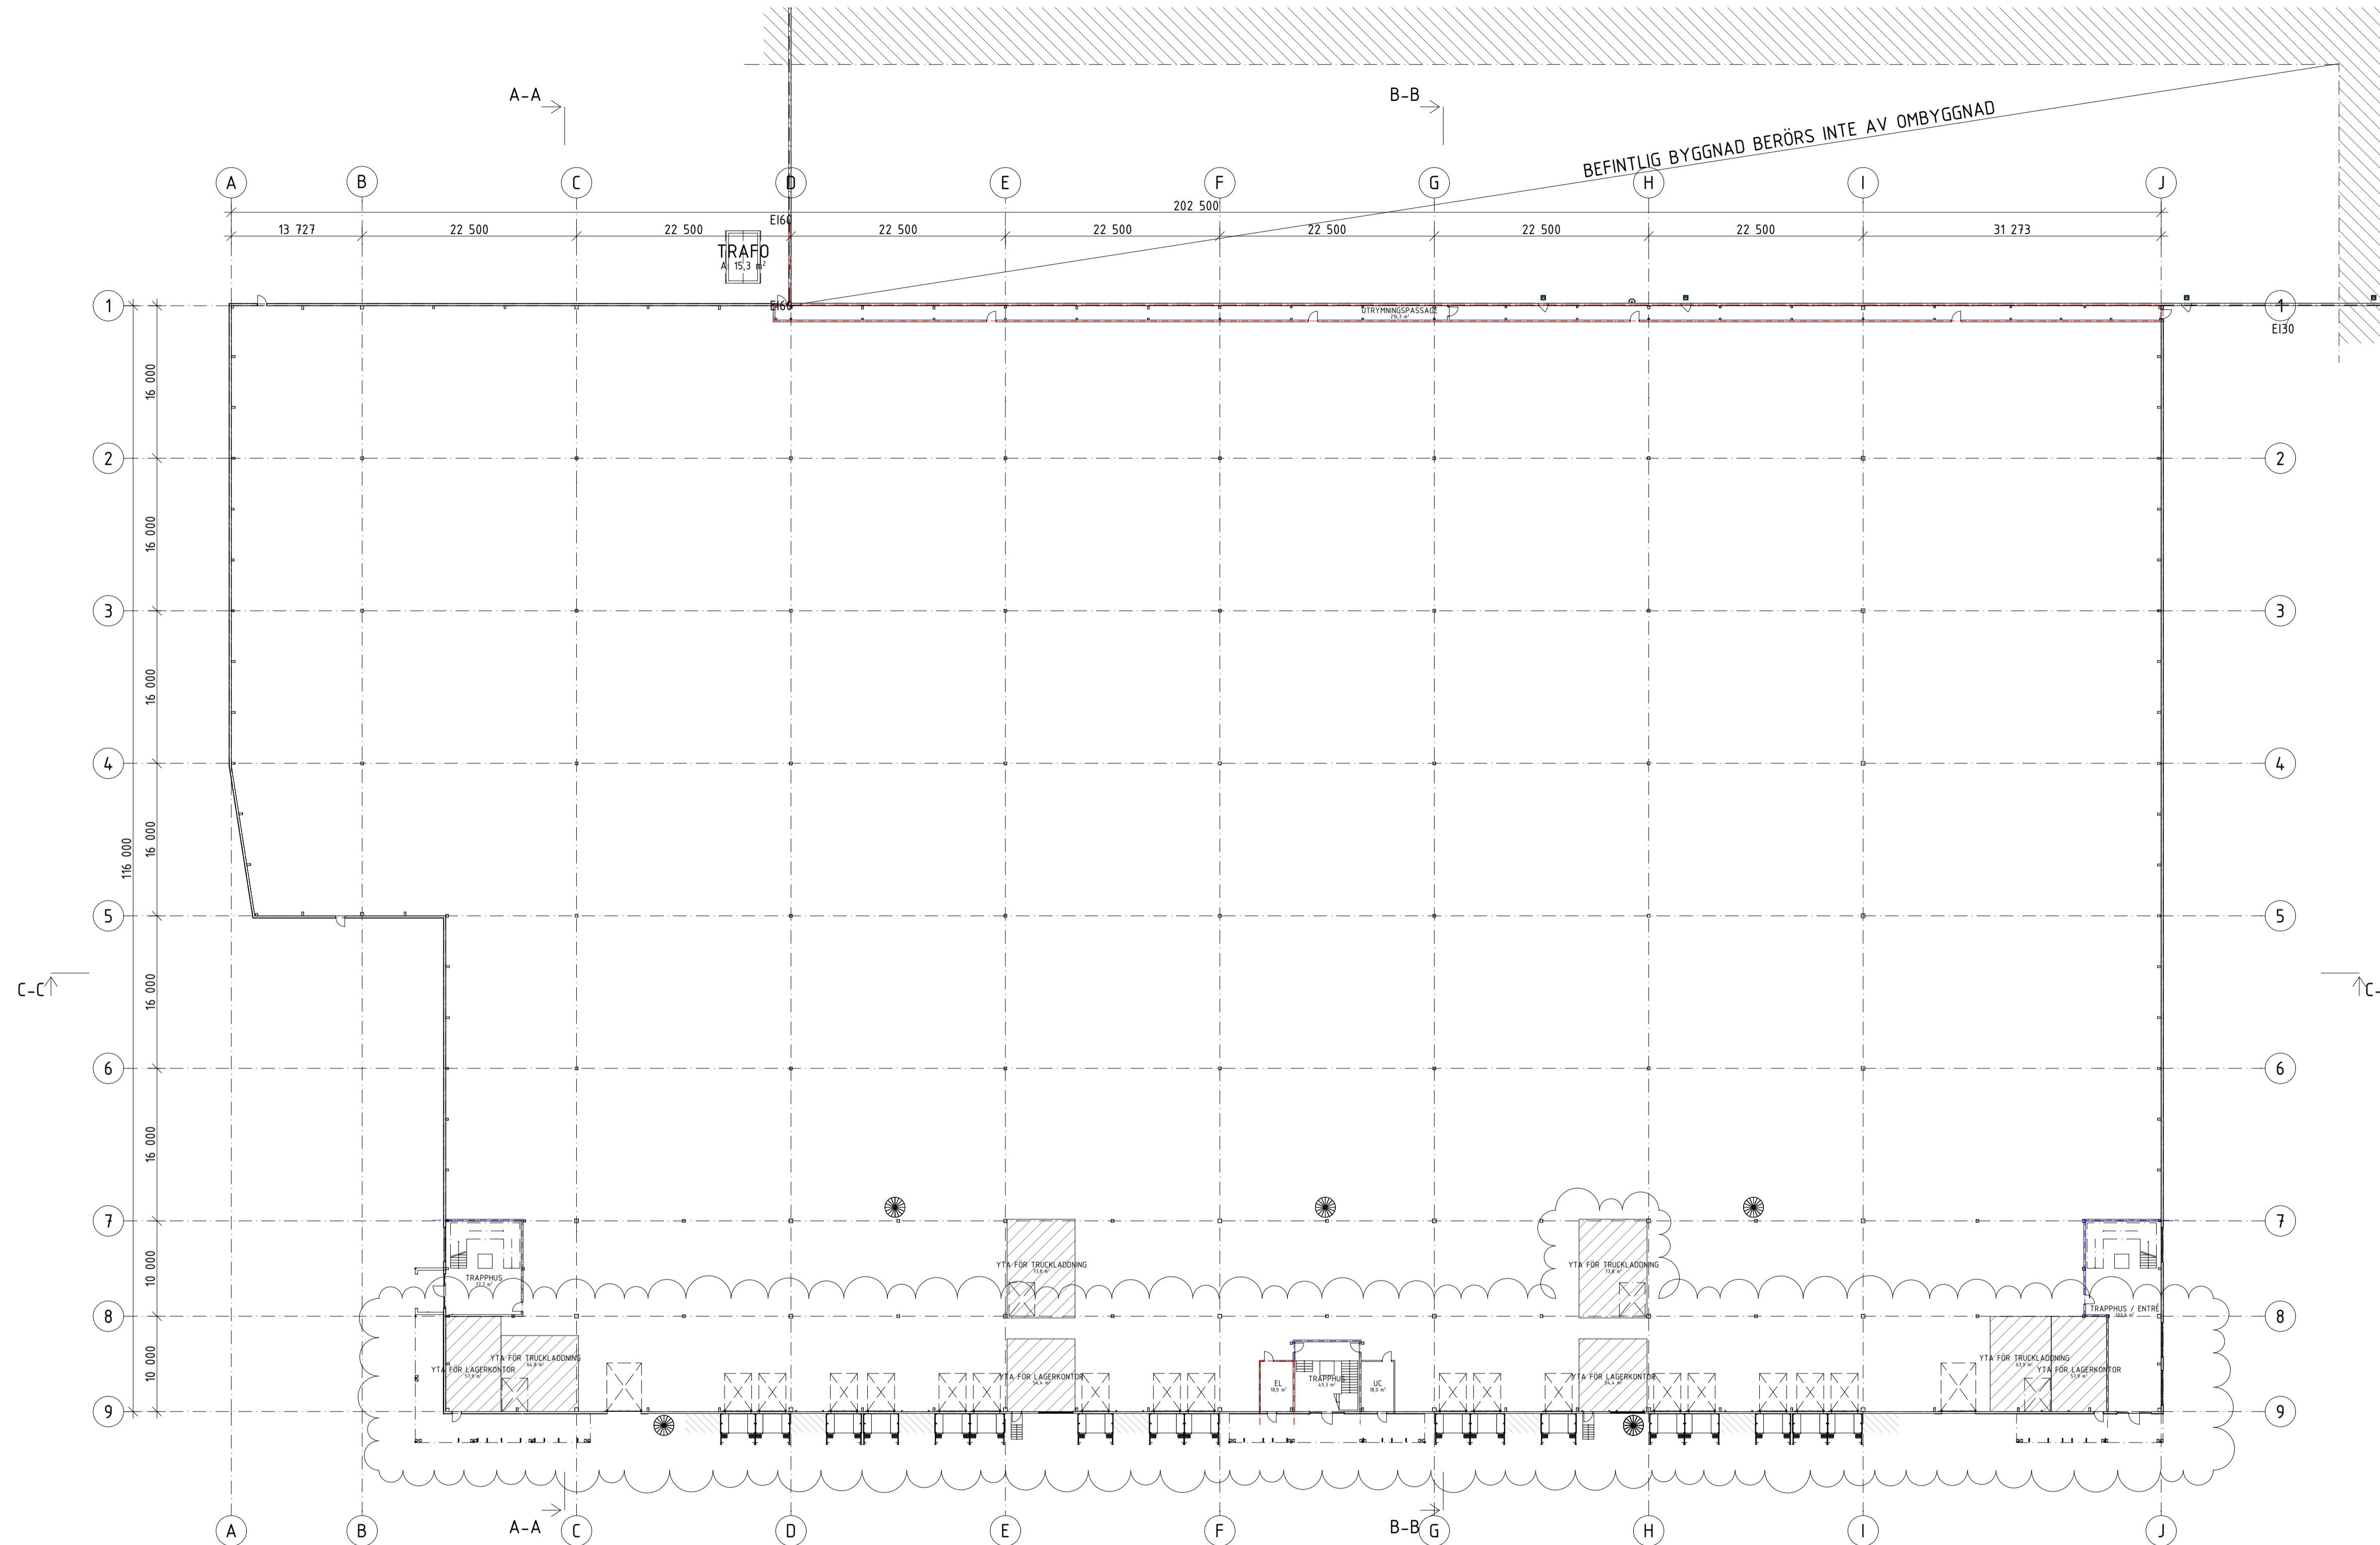

PLAN 1
 1:400

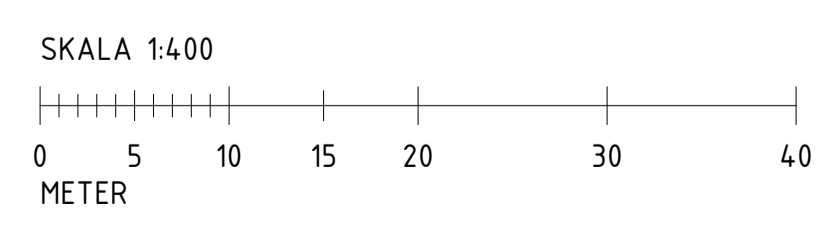

A	Justering längs linje 9	RM	2025-12-02
BET	ANT	ÄNDRINGEN AVSER	SIGN DATUM
SYSTEMHANDLING			
SLAMMERTORP 4:2 JÄRFÄLLA KOMMUN			
 ORIENTERINGSFIGUR			
A LOGICENTERS			
UPPDRAG NR	RITAD AV	HANDLÄGGARE	
#P1n	RM	RM	
DATUM	ANSVARIG	JM	
2025-11-24	JM		
SLAMMERTORP 4:2, JÄRFÄLLA KOMMUN			
TILLBYGGNAD LAGER- OCH KONTORSFASTIGHET			
PLAN 1			
SKALA	NUMMER	BET	
A1 1:400	A-40-1-100	A	
A3			