




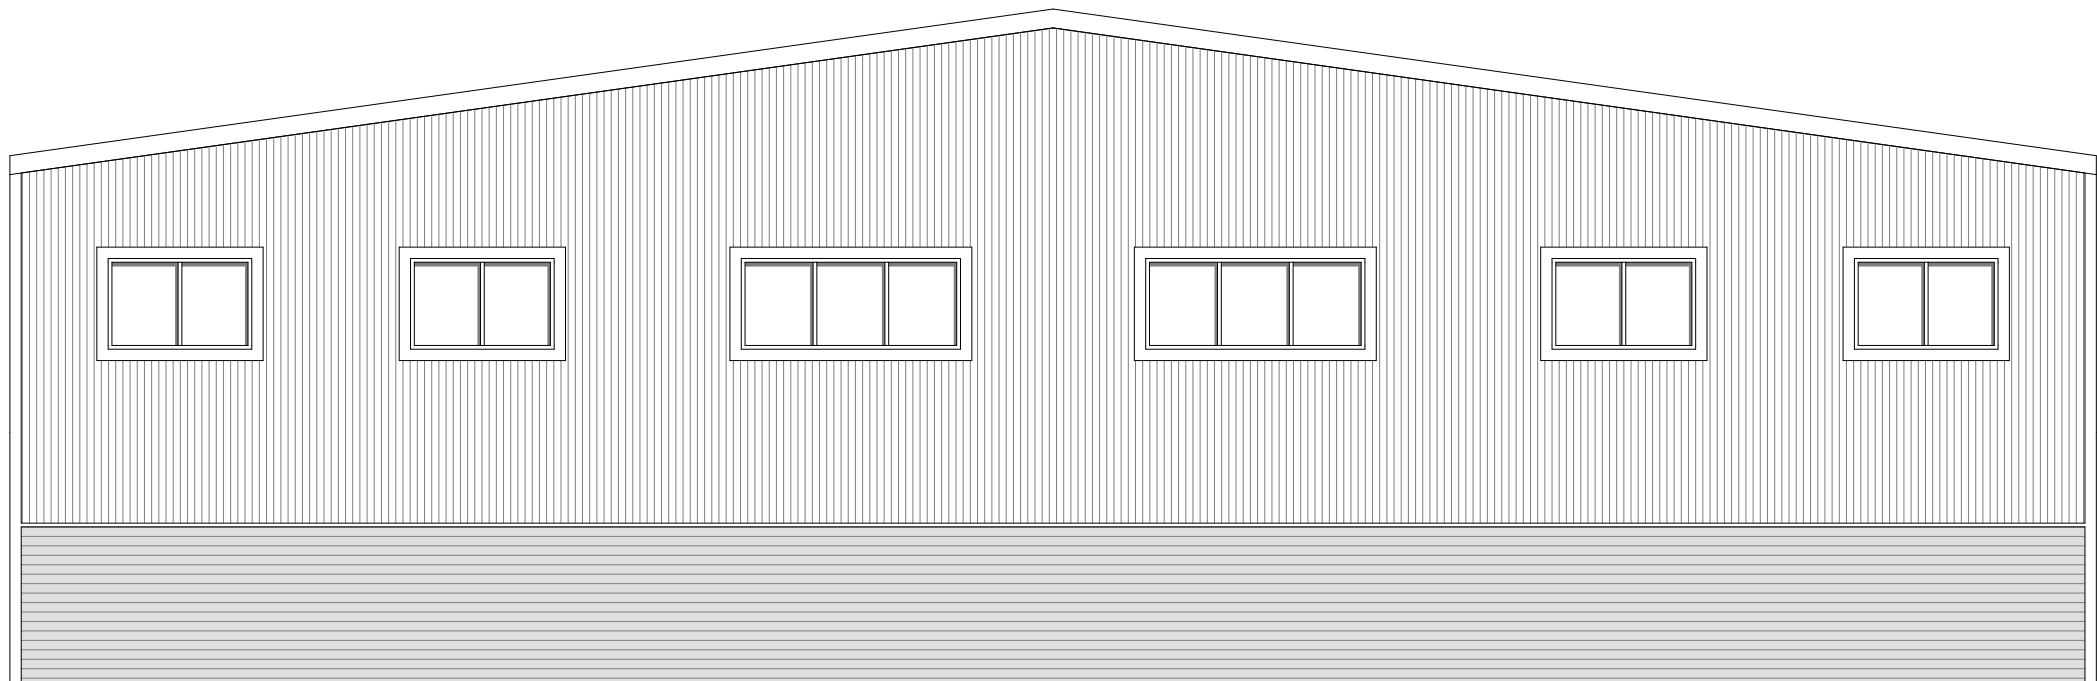

FASAD MOT VÄSTER

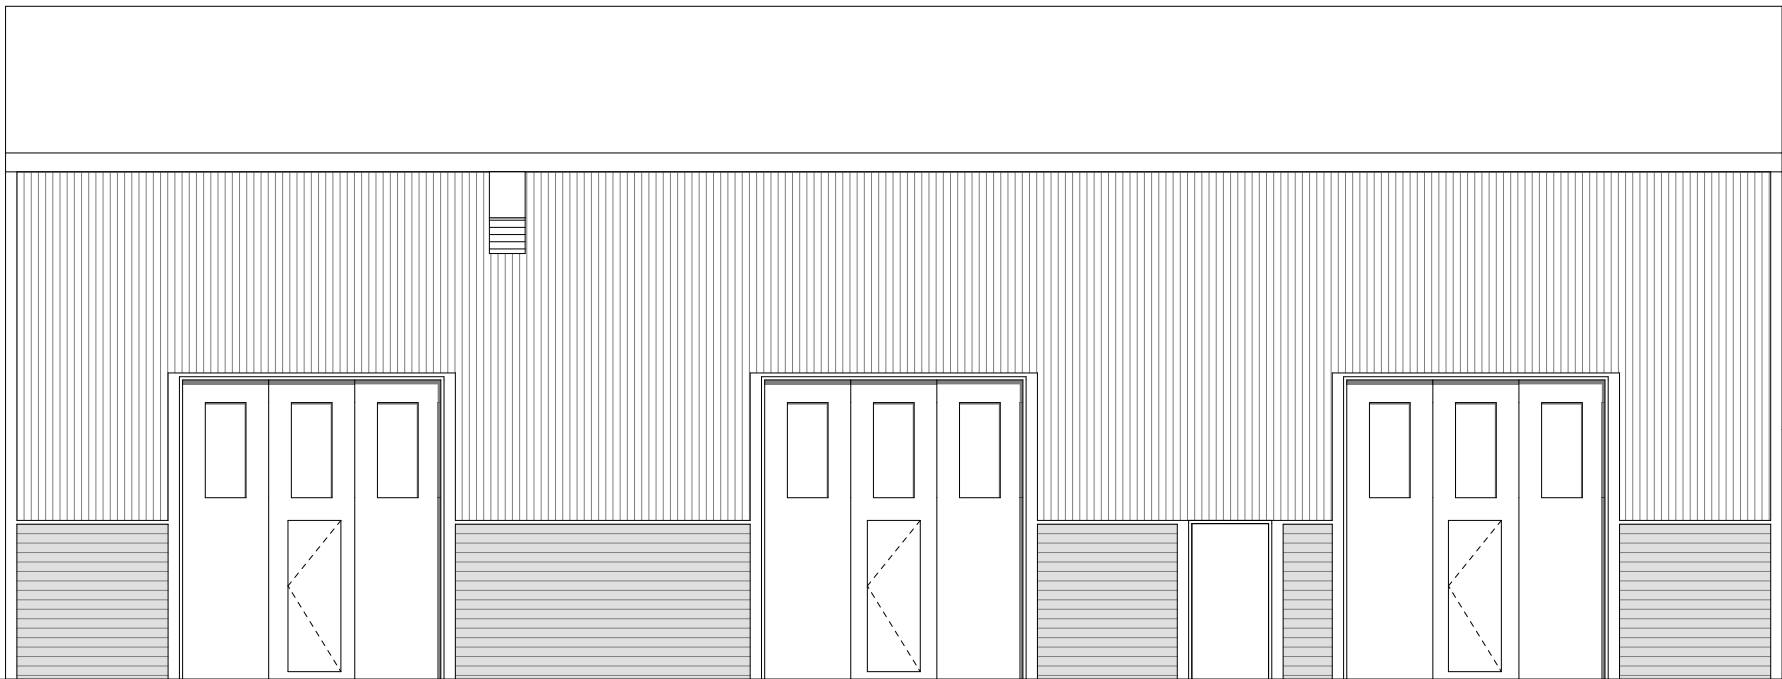

FASAD MOT NORR

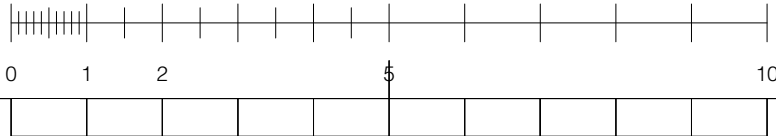

|                                                                                               |                           |                 |             |      |
|-----------------------------------------------------------------------------------------------|---------------------------|-----------------|-------------|------|
| BET                                                                                           | ANT                       | ÄNDRINGEN AVSER | DATUM       | SIGN |
| RELATIONSHANDLING                                                                             |                           |                 |             |      |
| <b>KAZANTZIDOU / MITRA</b><br><b>ARKITEKTER</b><br>www.kamiark.se                             |                           |                 |             |      |
| UPPDRAG NR                                                                                    | RITAD AV                  |                 | HANDLÄGGARE |      |
|                                                                                               | -                         |                 | -           |      |
| DATUM                                                                                         | ANSVARIG                  |                 |             |      |
| 2022.06.09                                                                                    | MARIA-THÉRÈSE KAZANTZIDOU |                 |             |      |
| <b>LYFTKRANEN 2 &amp; 6</b><br>SPEDITIONSVÄGEN 43, SKOGÅS<br>FASAD MOT VÄSTER, FASAD MOT NORR |                           |                 |             |      |
| SKALA                                                                                         | (A1)                      | NUMMER          | BET         |      |
| 1:100                                                                                         | (A3)                      | A-40-3-1002     |             |      |