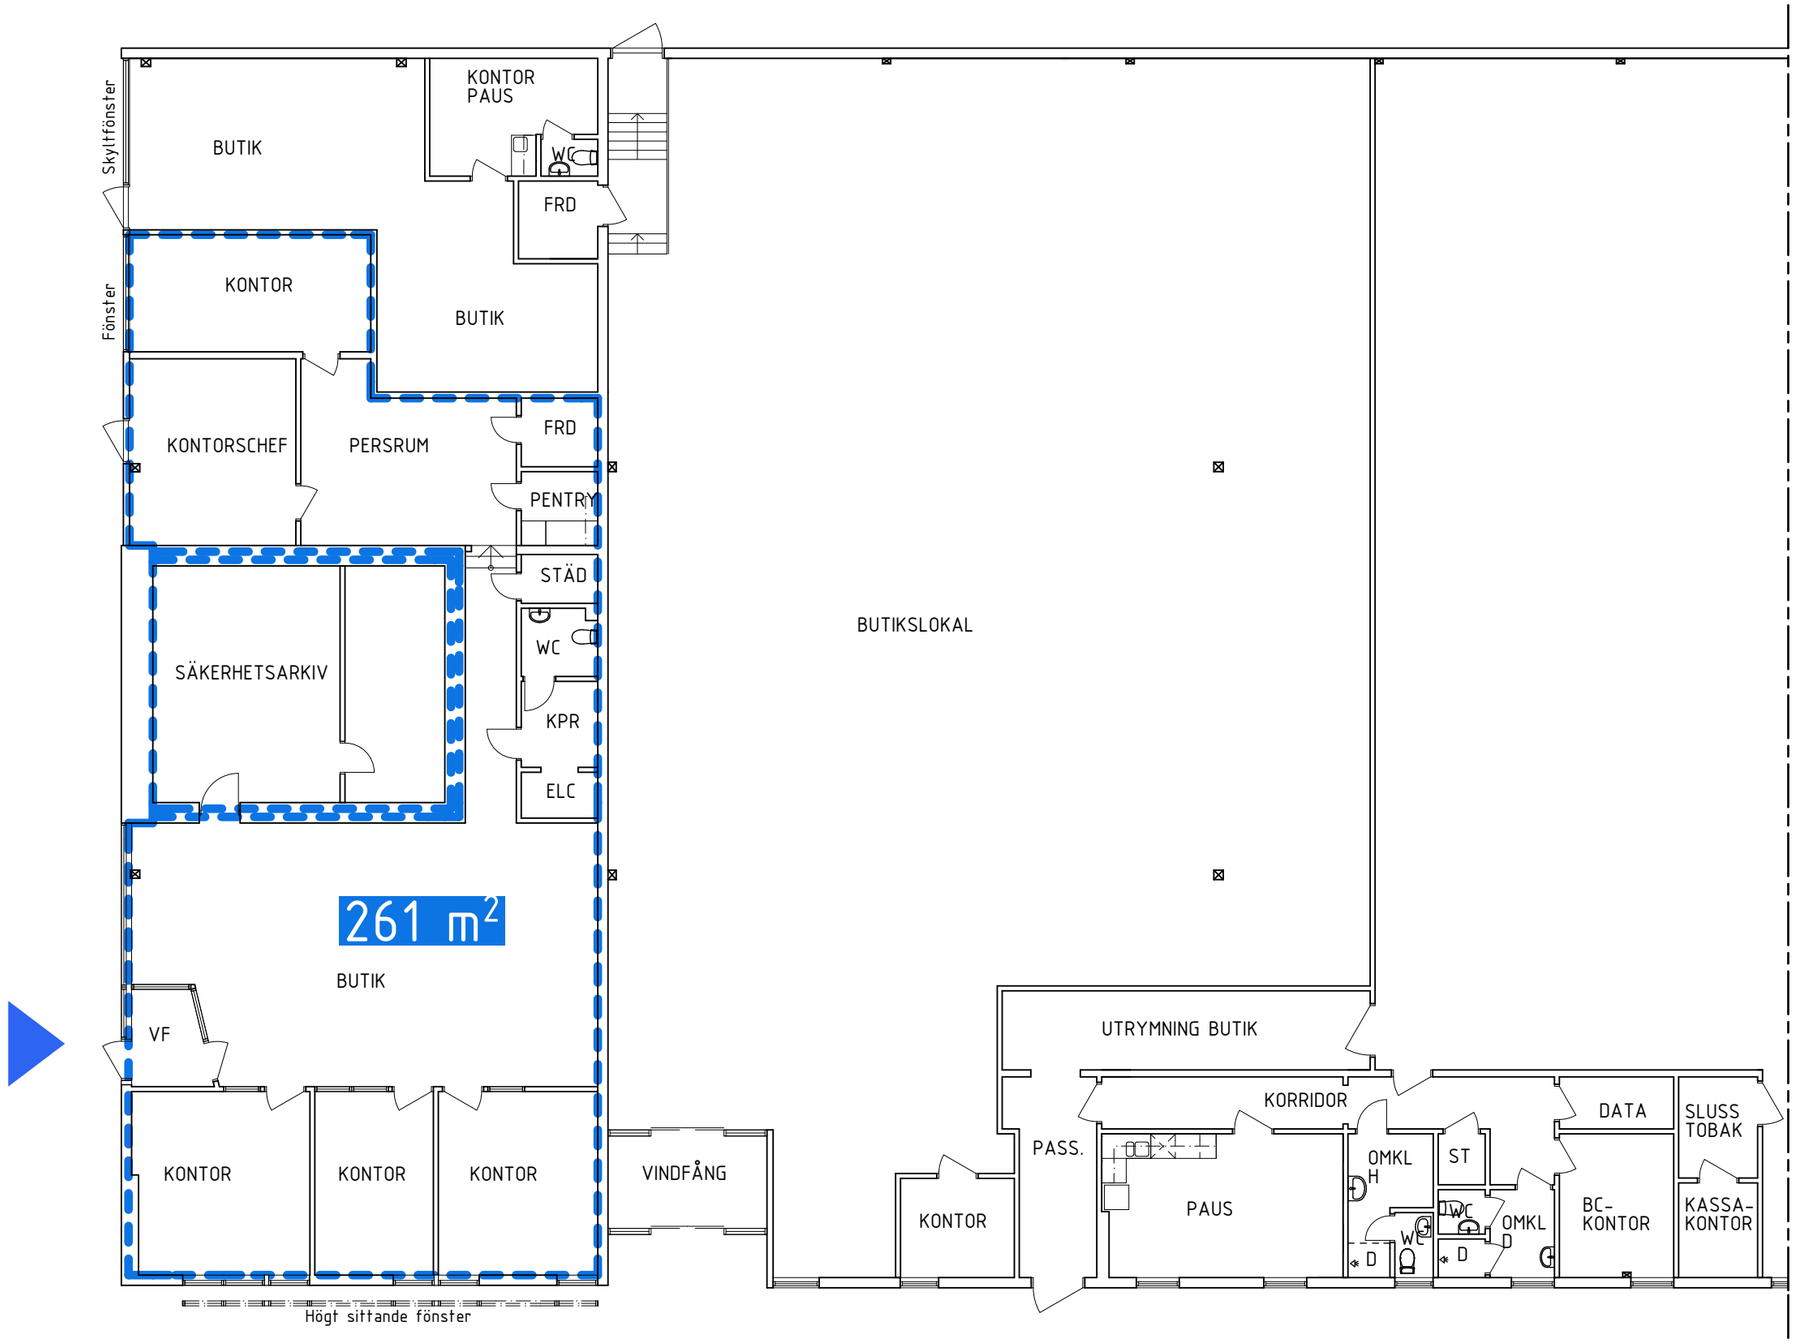

0 5 10m

NEWSEC

Vivsta 3:97

TIMRÅ

Plan 1 (Bottenvåning)

Date : 16 04 21

Scale (A3) : 1:150

RA:012

2016-04-21 www.bmsg.se C:\Users\Stefan\Documents\PROJEKT\NEWSEC\TIMRÅ - Vivsta\RELATION\VIVSTA3_97 RELATION 160419.pln