


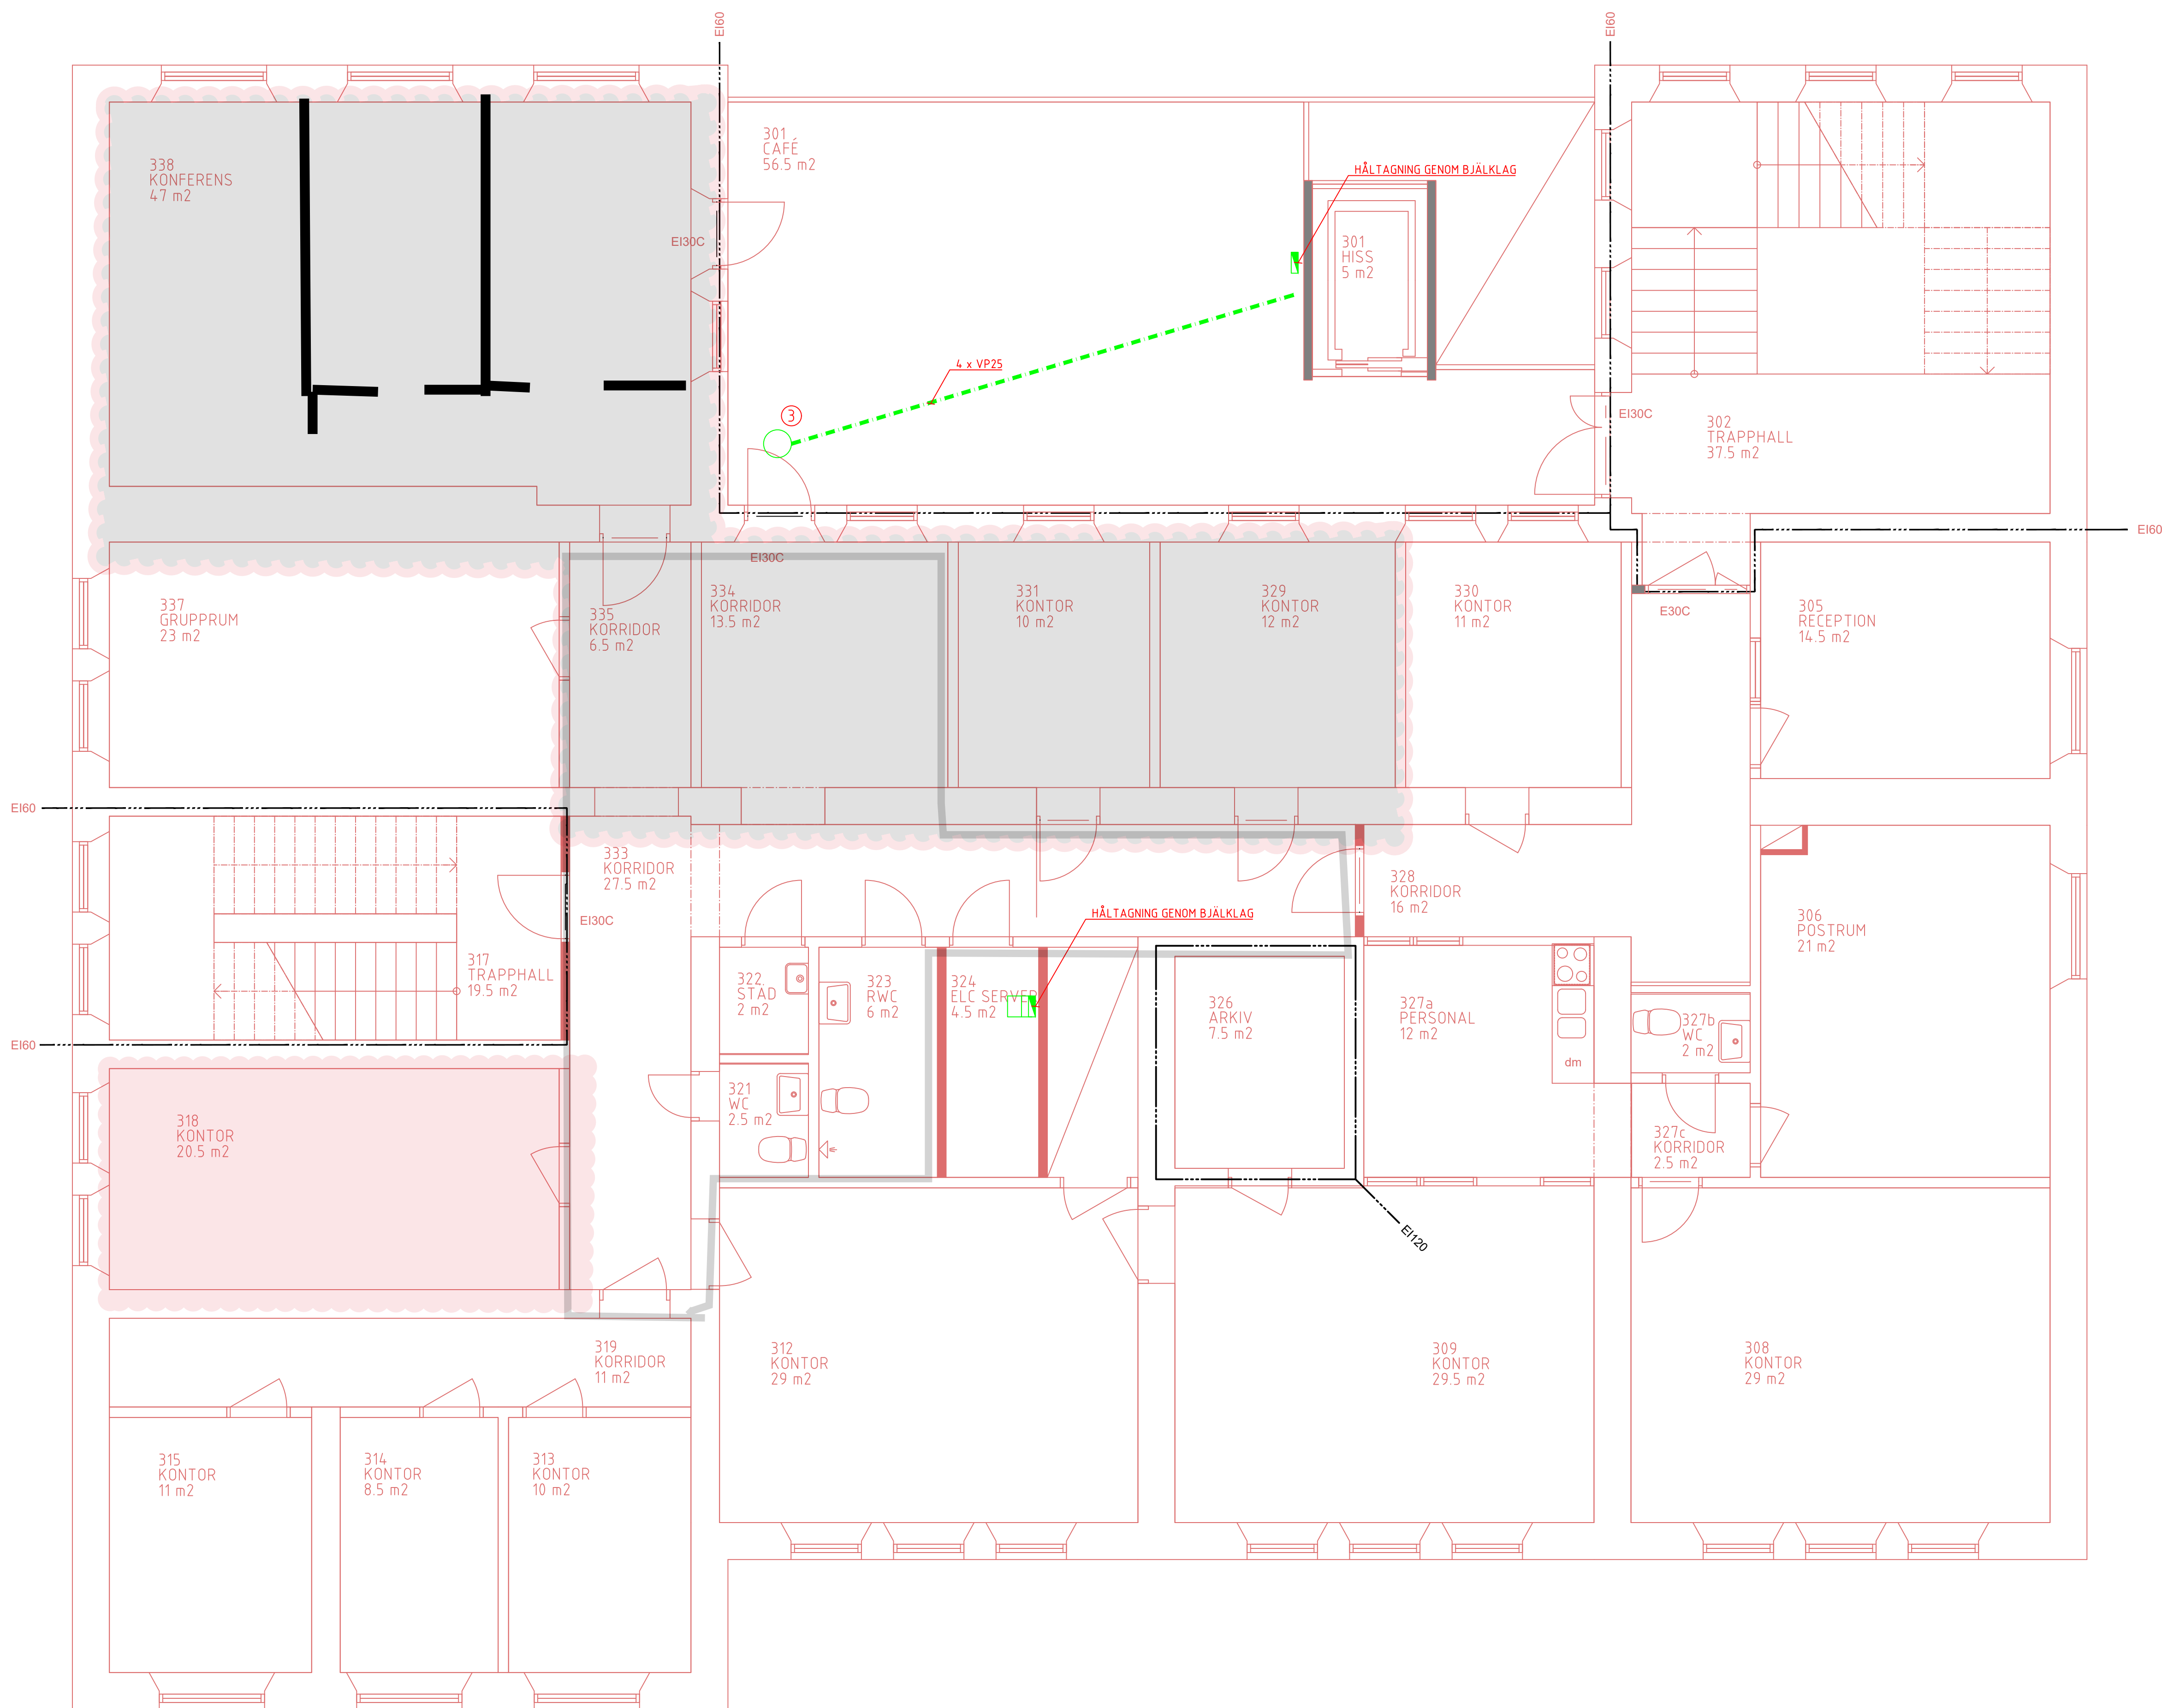

BET	ANT	ÄNDRINGEN AVSER	SIGN	DATUM
BYGGHANDLING				
PIONJÄREN, BLÅ PORT				
Karlskrona kommun				
SKANSKA				
UPPDRAG NR	RITAD AV	HANDLÄGGARE		
DATUM	ANSVARIG	Lars B		
2006-11-05				
OMBYGGNAD AV KANSLIHUSET				
ELINSTALLATIONER				
KANALISATION				
PLAN 3				
SKALA (A1/A3)	NUMMER			BET
1:50	E60-00-530			