


SKANSKA

PIONÄREN, BLÅ PORT
KALLKARVEN, KÖNINGS

BYGGHANDLING

Nr	St	Benämning	Antal	Enhet	Volym	Pris	Summa
1	23	Stålbalk	1	Stk			

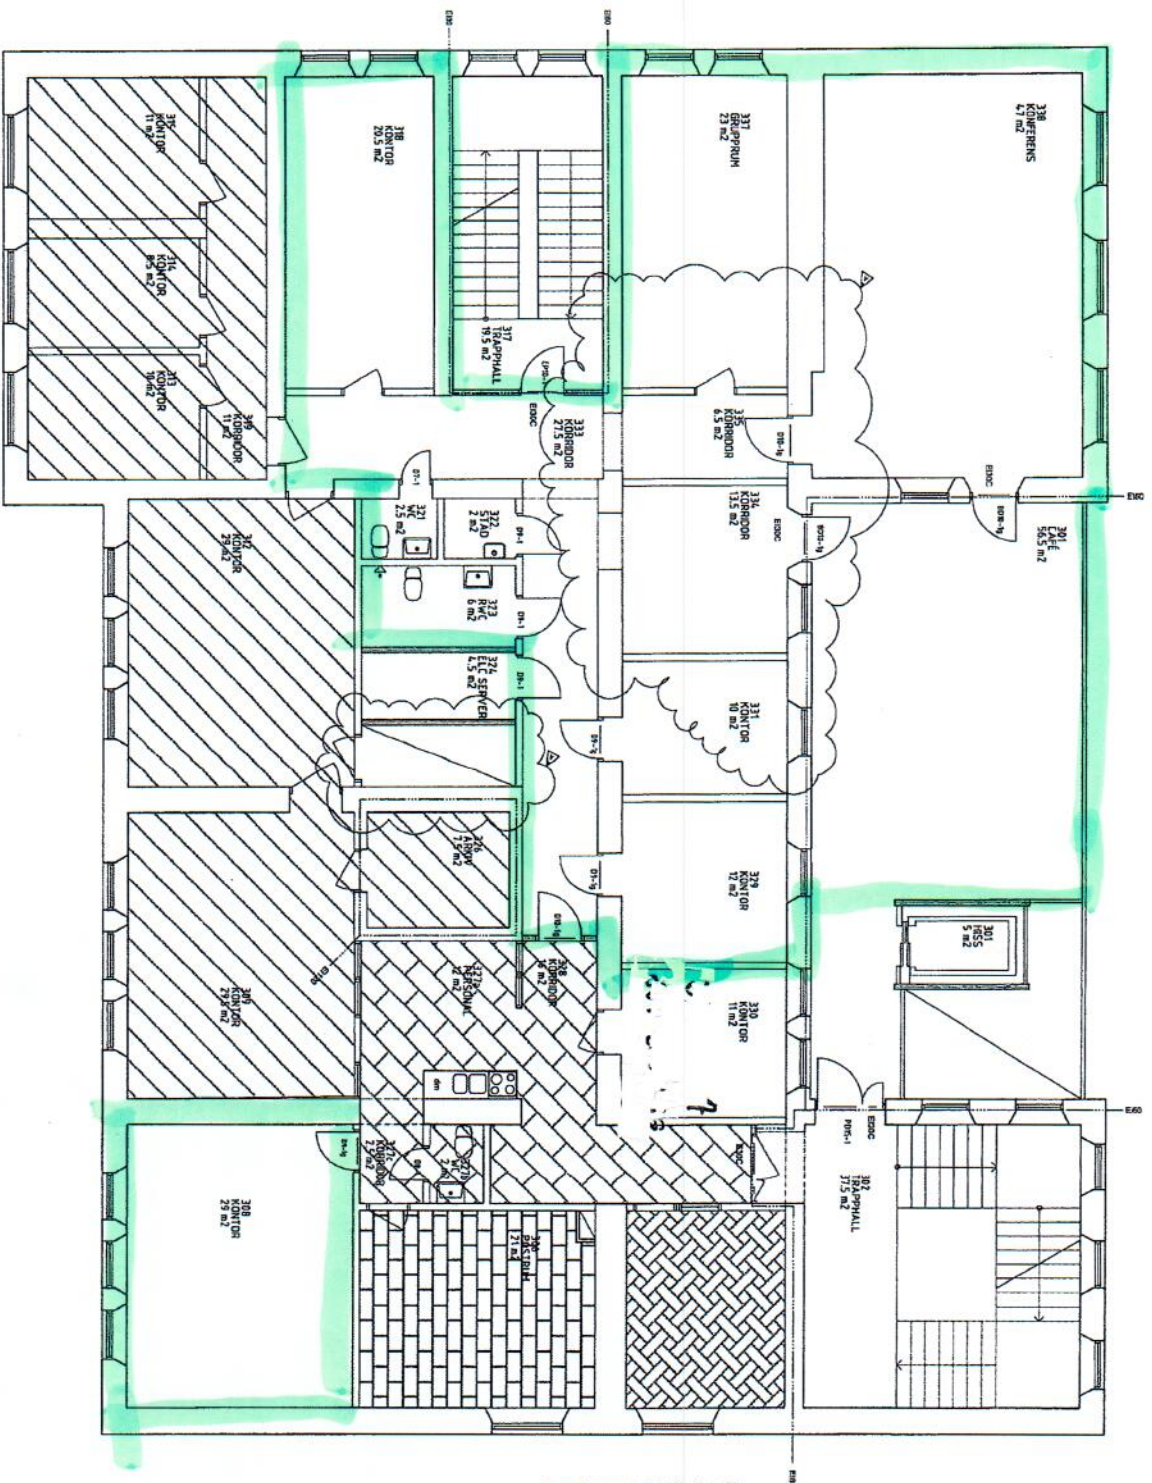

SKALA 1:50 0 1 2 3 4 5 m



Gemensamt

A. 2. Användning		Användning	
Art	Antal	Art	Antal
BYGGHANDLING			
PIONJÄREN, BLÅ PORT			
KARLSBODA KOMPLEX			
SKANSKA			
JAARK			
BYGGNADEN 301-302			
30/05-06			
PLAN 3			
150/1:100 A30-01-530			