



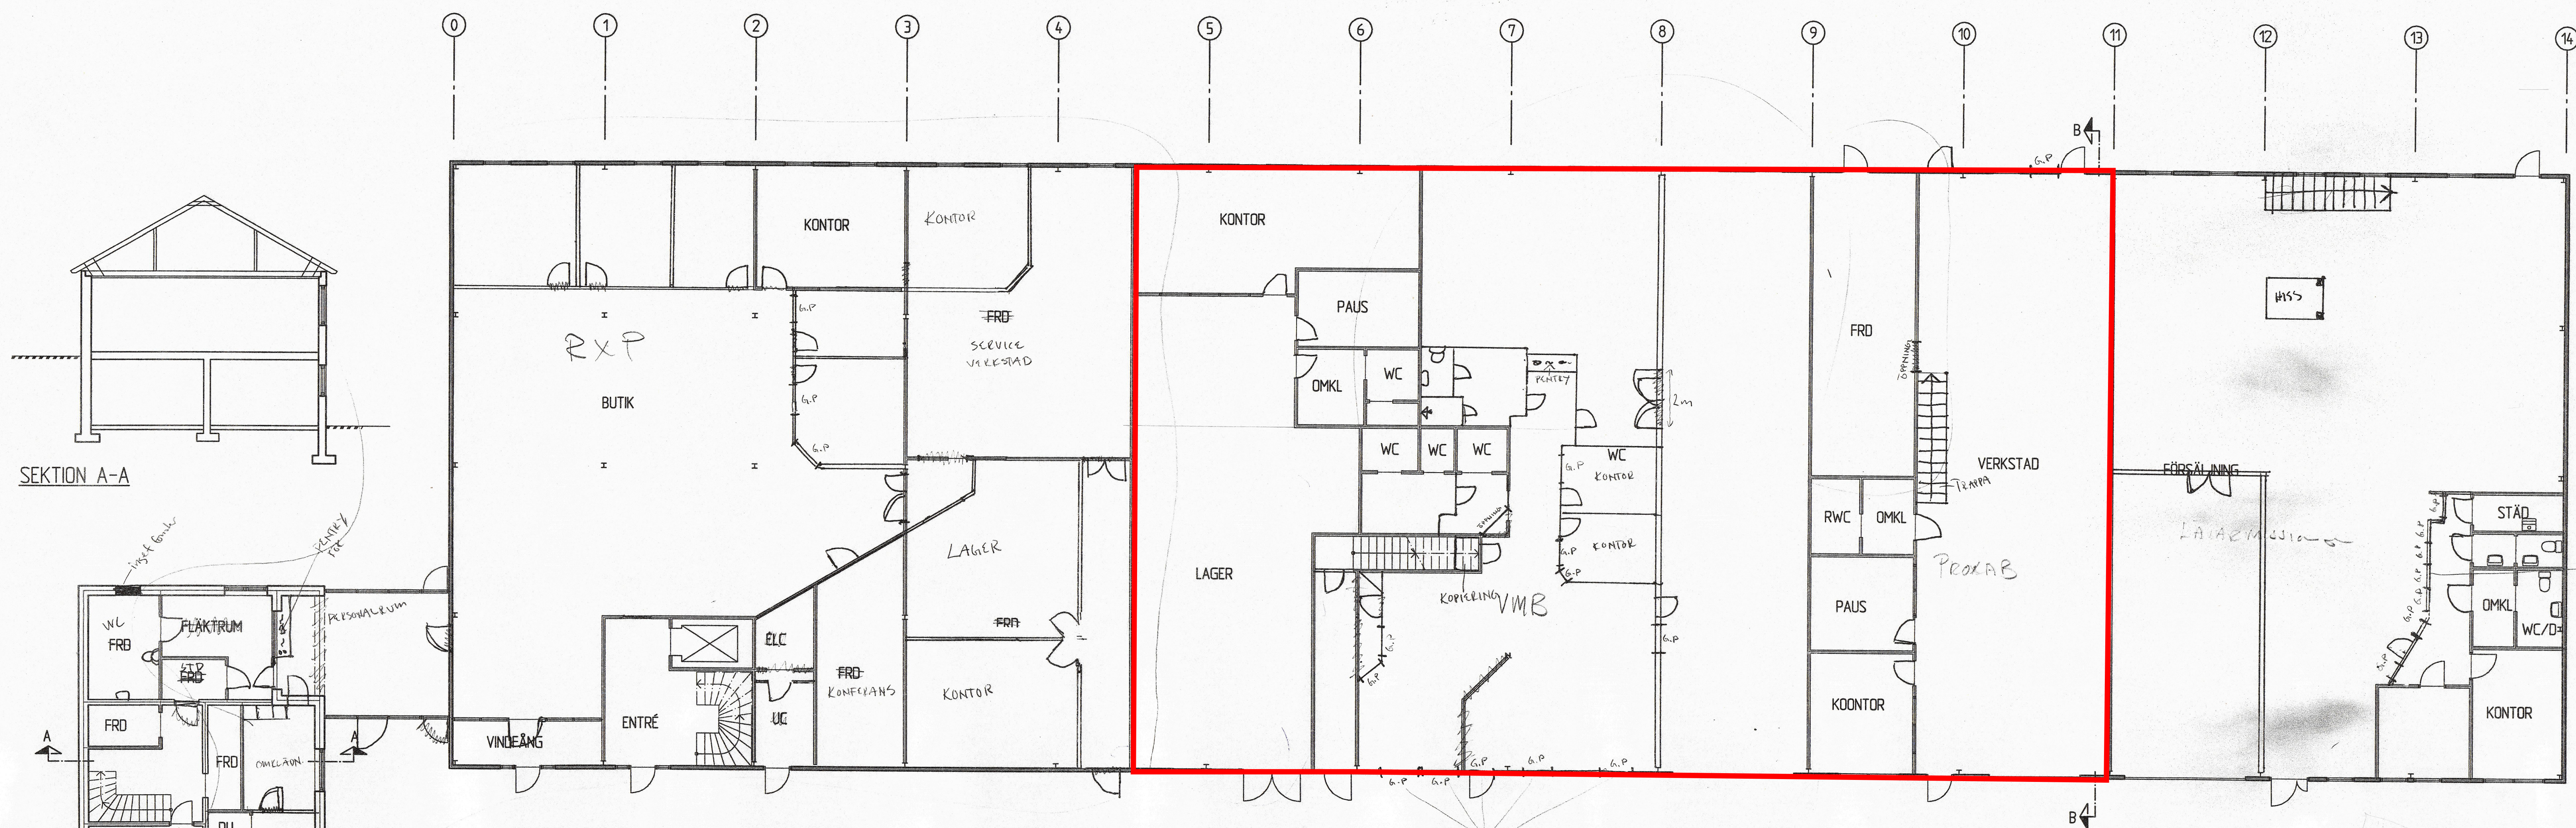

SEKTION A-A

BOTTENPLAN

SEKTION B-B

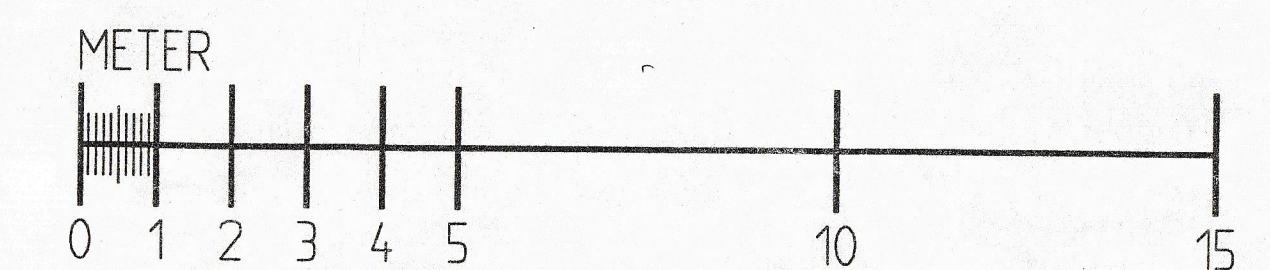

FÄR EJ BETRÄKTAS SOM
UPPMÄTNINGSRITNING DÅ
DETALJMÄTNING EJ ÄR
UTFÖRD.
MÄTTAVVIKELSER KAN
FÖREKOMMA.

BET	ANT	ÄNDRINGEN AVSER	SIGN	DATUM
RELATINSHANDLING				
 ASPHOLMEN FASTIGHETER AB				
Kv RINGBORREN 8 & 16				
FFNS FFNS ARKITEKTER I VÄSTERÅS BISKOPSGATAN 2, 721 11 VÄSTERÅS, TEL. 021-12 06 00 FAX 021-18 00 46				
UPPDRAG NR 61 1935.00	RITAD AV R. FAHLÉN	HANDLAGGARE A. PUSKAS	DATUM VÄSTERÅS 1996-12-20	
HUS C OCH D PLAN 1				
SKALA 1:100	NUMMER A11	I BET		