


SKYDDSRUM

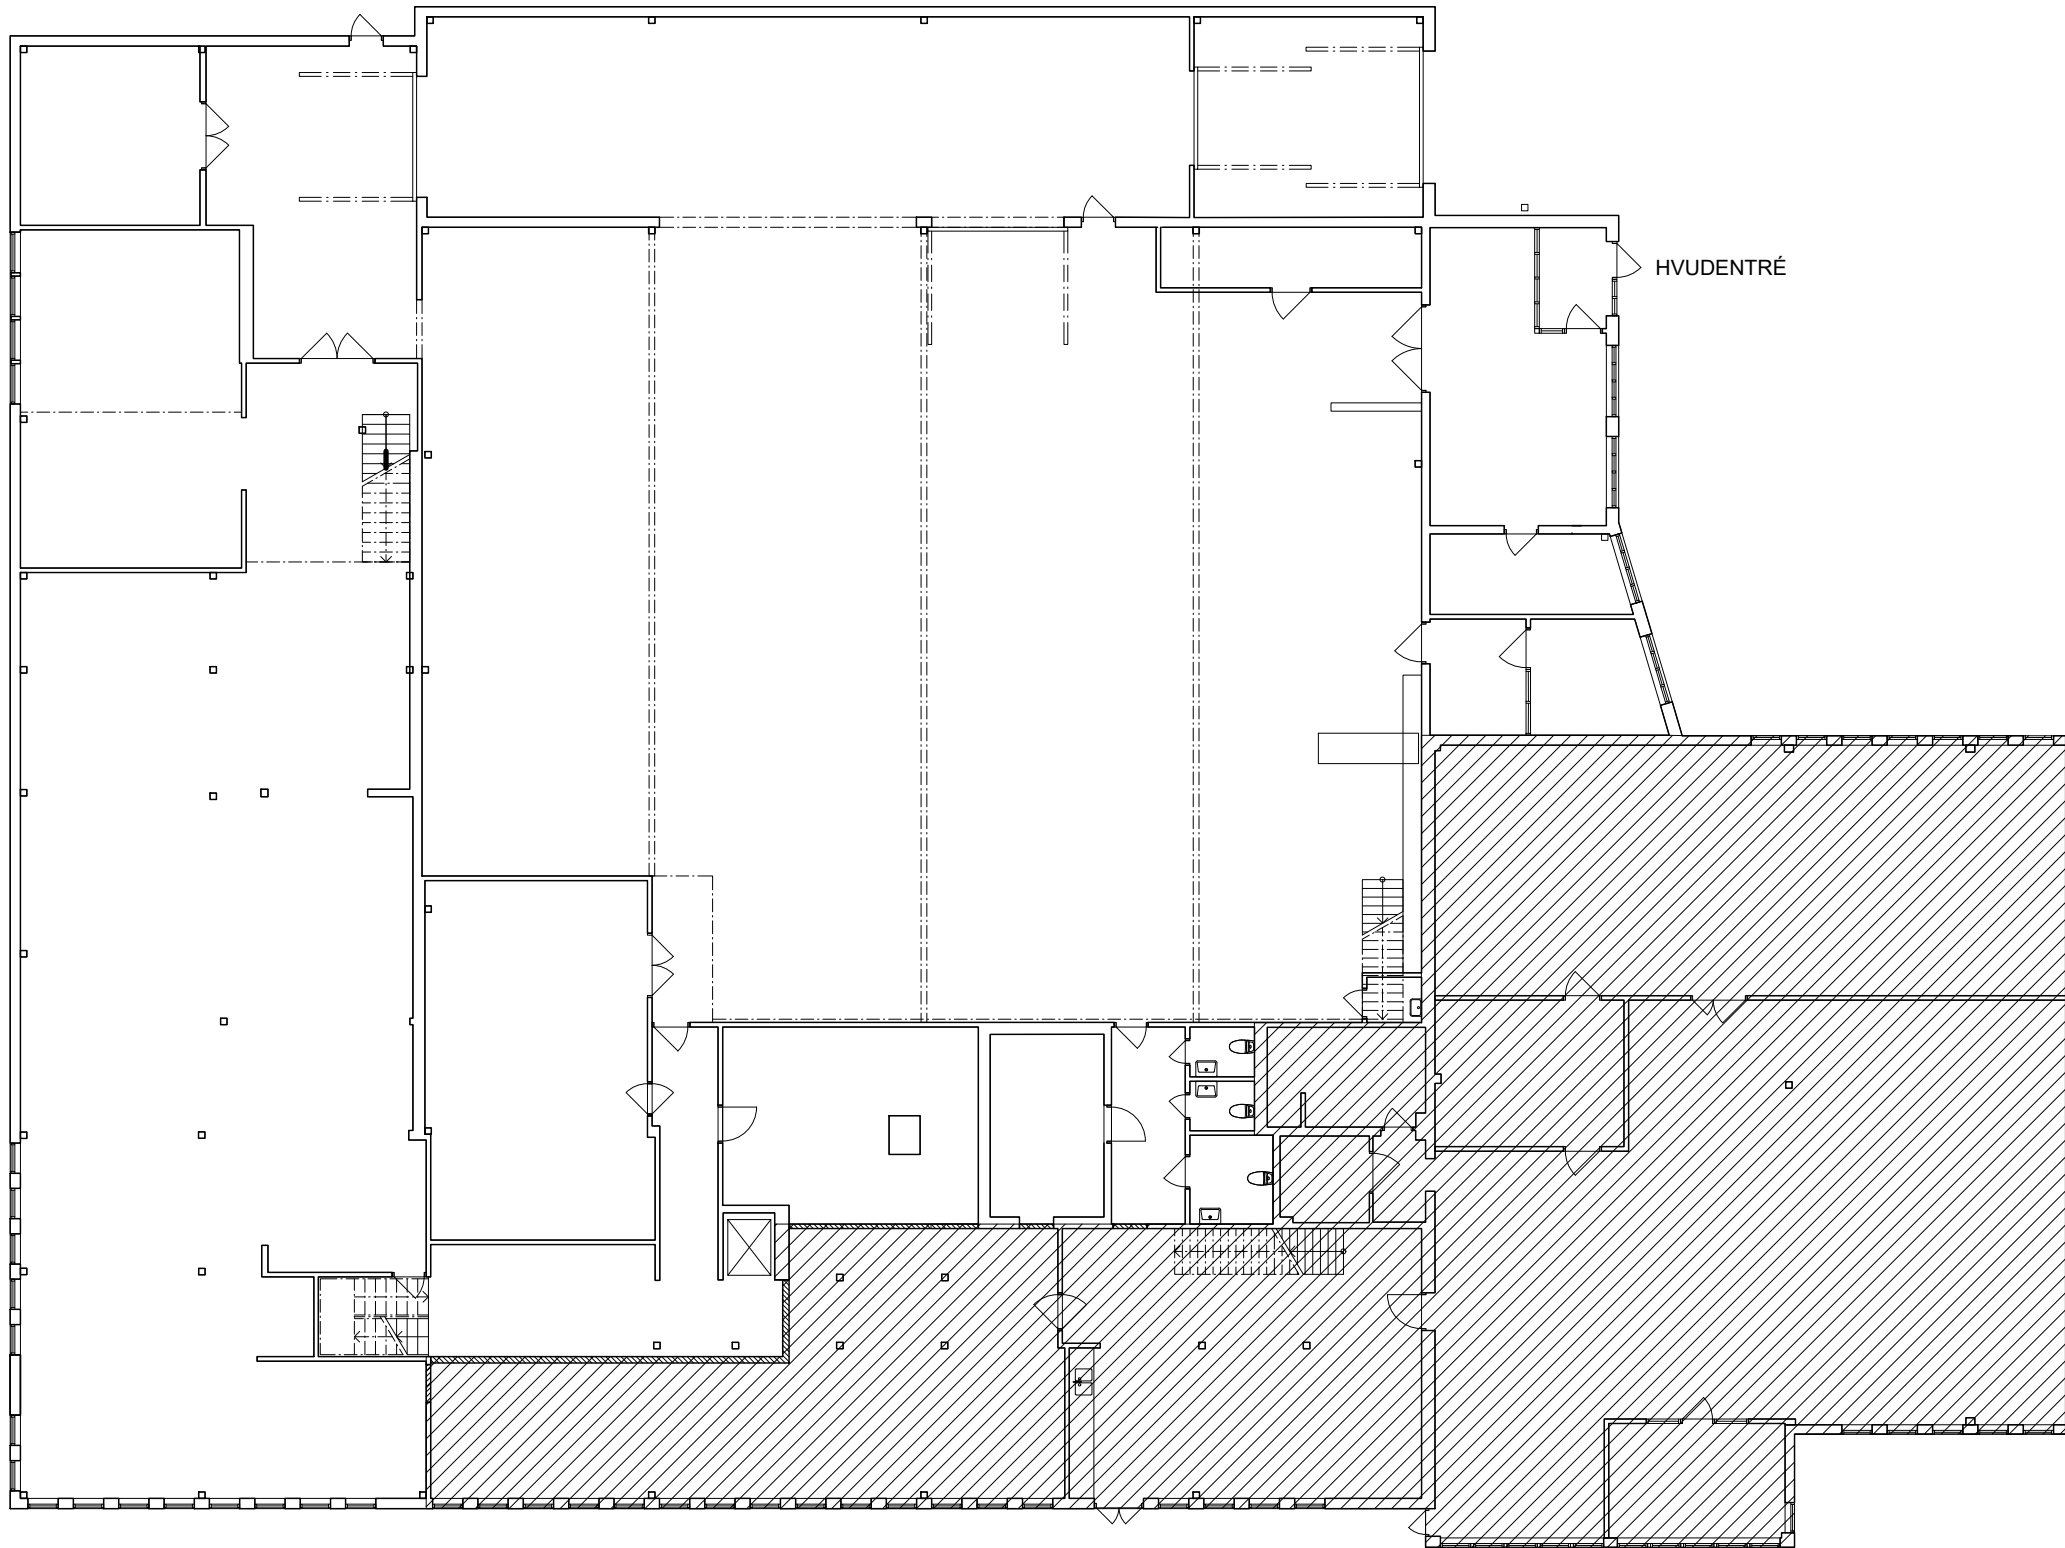

HVUDENTRÉ

0 5 10 15 20 METER
SKALA 1:200 (A3)

FÖRKLARINGAR

ALLA MÅTT I MM
SAMTLIGA MÅTT ÄR CIRKAMÅTT. ALLA MÅTT MÅSTE
KONTROLLERAS PÅ PLATS

LOA PLAN BV: 1333M²
LOA SKYDDSRUM: 62M²

FÖRESKRIFTER

HÄNVISNINGAR

SKISS 26.02.12

-	-	-	-
RELATIONAHANDLING			
			
SPs G:A LOKALER - KV LANDNINGSBANAN 5 FLYGFÄLTSGATAN 26, 128 30 SKARPNÄCK STOCKHOLM STAD			
ULRIK BLOMQUIST ARKITEKT			
ULRIK BLOMQUIST ARKITEKTKONTOR AB, SKEPPSBRON 44 111 30 STHLM, INFO@ULRIKBLOMQUIST.COM, T 0762 55 55 13			
GATUPLAN (PLAN 1)			
SKALA: A3/1:200		DATUM: 2026.02.XX	
ARB NR: 303	RITN NR: 1/2	REV -	


FÖRKLARINGAR

ALLA MÅTT I MM
SAMTLIGA MÅTT ÄR CIRKAMÅTT. ALLA MÅTT MÅSTE
KONTROLLERAS PÅ PLATS

LOA PLAN 2: 555M²

FÖRESKRIFTER

HÄNVISNINGAR

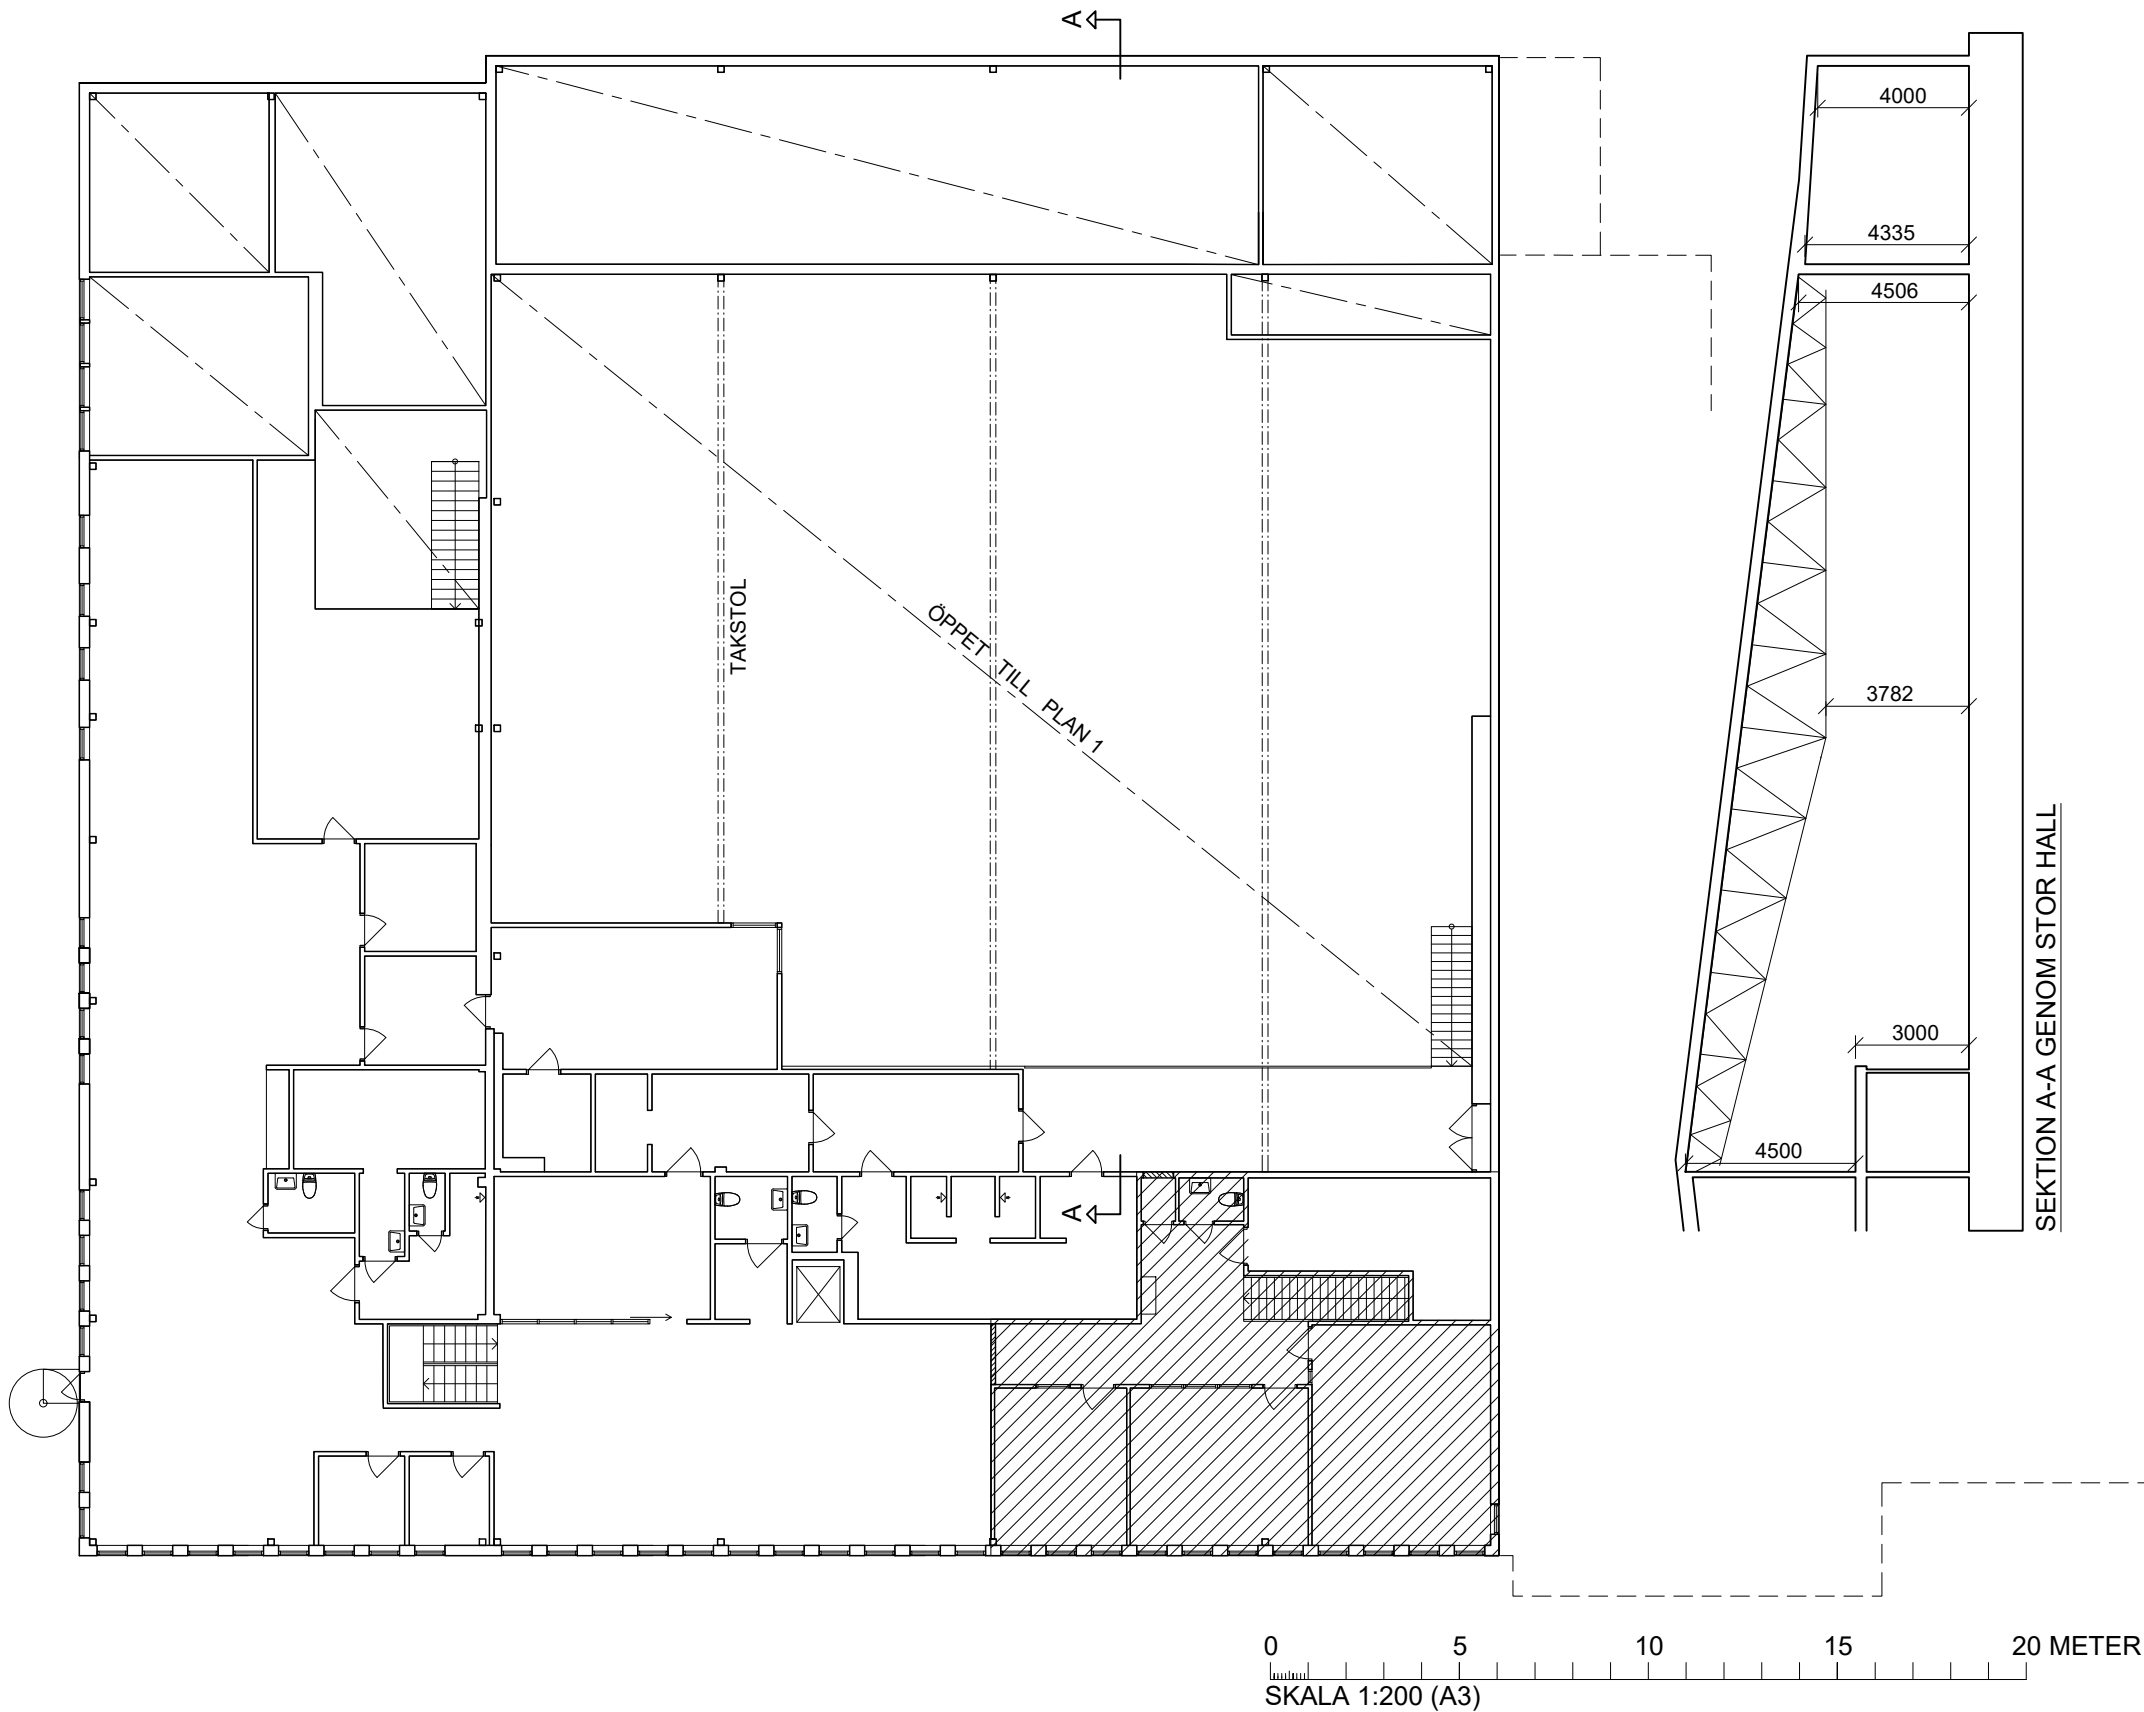

SKISS 26.02.12

-	-	-	-
RELATIONAHANDLING			
			
SPs G:A LOKALER - KV LANDNINGSBANAN 5 FLYGFÄLTSGATAN 26, 128 30 SKARPNÄCK STOCKHOLM STAD			
ULRIK BLOMQUIST ARKITEKT			
ULRIK BLOMQUIST ARKITEKTKONTOR AB, SKEPPSBRON 44 111 30 STHLM, INFO@ULRIKBLOMQUIST.COM, T 0762 55 55 13			
ÖVRE PLAN (PLAN 2)			
SKALA: A3/1:200		DATUM: 2026.02.XX	
ARB NR: 303	RITN NR: 2/2	REV -	