


FÖRKLARINGAR

Se ny brandklassad vägg vid entre enl samråd med brandkonsult


x = Fönster som ev kompletteras med brandglas i samråd med brandkonsult

Små glaspartier 4Mx21M
Stora glaspartier 9Mx21M

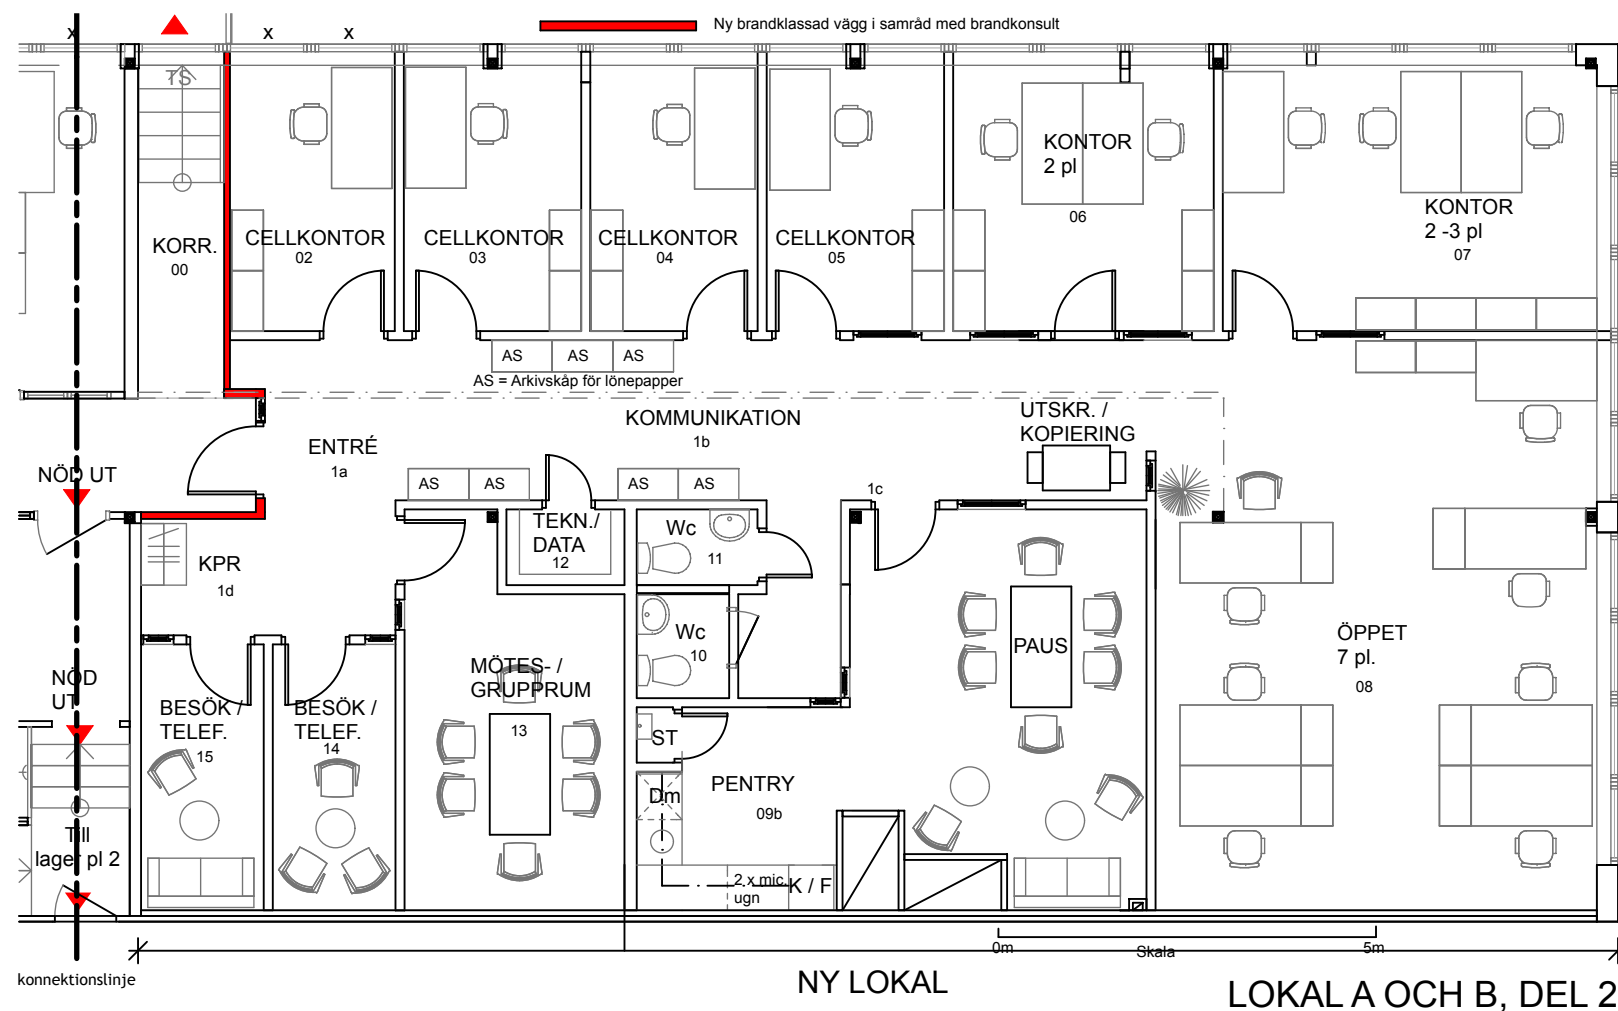

PENTRY / SNICKERIER m m

Utrustning enl planritning. Snickerier m m enl Marbodal eller likv, full höjd (väggskåp).
Köksluckor Aritekt Plus, varmgrå standard. Draghandtag Solo/rostfri 327513 c/c 320mm.
Bänkskiva Brazil svartmelerad laminat kant mf2. Anpassas i längder.
Passbit + Kyl / frys ovanpå varandra och anpassas med skåpslucka i topp.
Därefter bänkskåp 2 st 400 mm varav en med lådor för bestick + väggskåp 800mm med plats för 2 st mikrovågsugnar.
Därefter 1200 hörnbänkskåp + motsvarande väggskåp
Därefter 600 diskbänkskåp med integrerad diskho rund Intra Baren's C380 diam 450 limmad i underkant + 600 väggskåp med hyllor.
Därefter diskmaskinskåp 600 med diskmaskin + Överskåp med hyllor (ev placeras 1 av microugnarna här). Alla vitvaror, maskiner m m enl Elextrolux eller likv.
Därefter passbit mot städvägg. OBS! Även vatsäkring i städ med städvask standard av rostfri plåt.

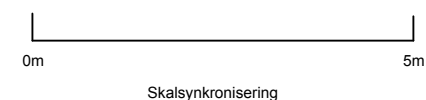

BET	ANT	ÄNDRING AV/SER	DATUM	SIGN
FÖRSLAGSHANDLING				
KV.TIDSKRIFTEN 1 SOLLENTUNA				
LINDBERG VISION Ab arkitekter Svärövägen 21, Box 618 182 16 Danderyd Tel. 08-544 99 300 bygg@livision.se www.livision.se				
UPPDRAG NR	RITAD AV	HANDLÄGGARE		
2014-10-23	REIN LINDBERG	RL		
Kontorsbyggnad PI 3 Skiss ny lokal alt D för Beijer				
SKALA	NUMMER	BET		
A3 1:100	B10			