


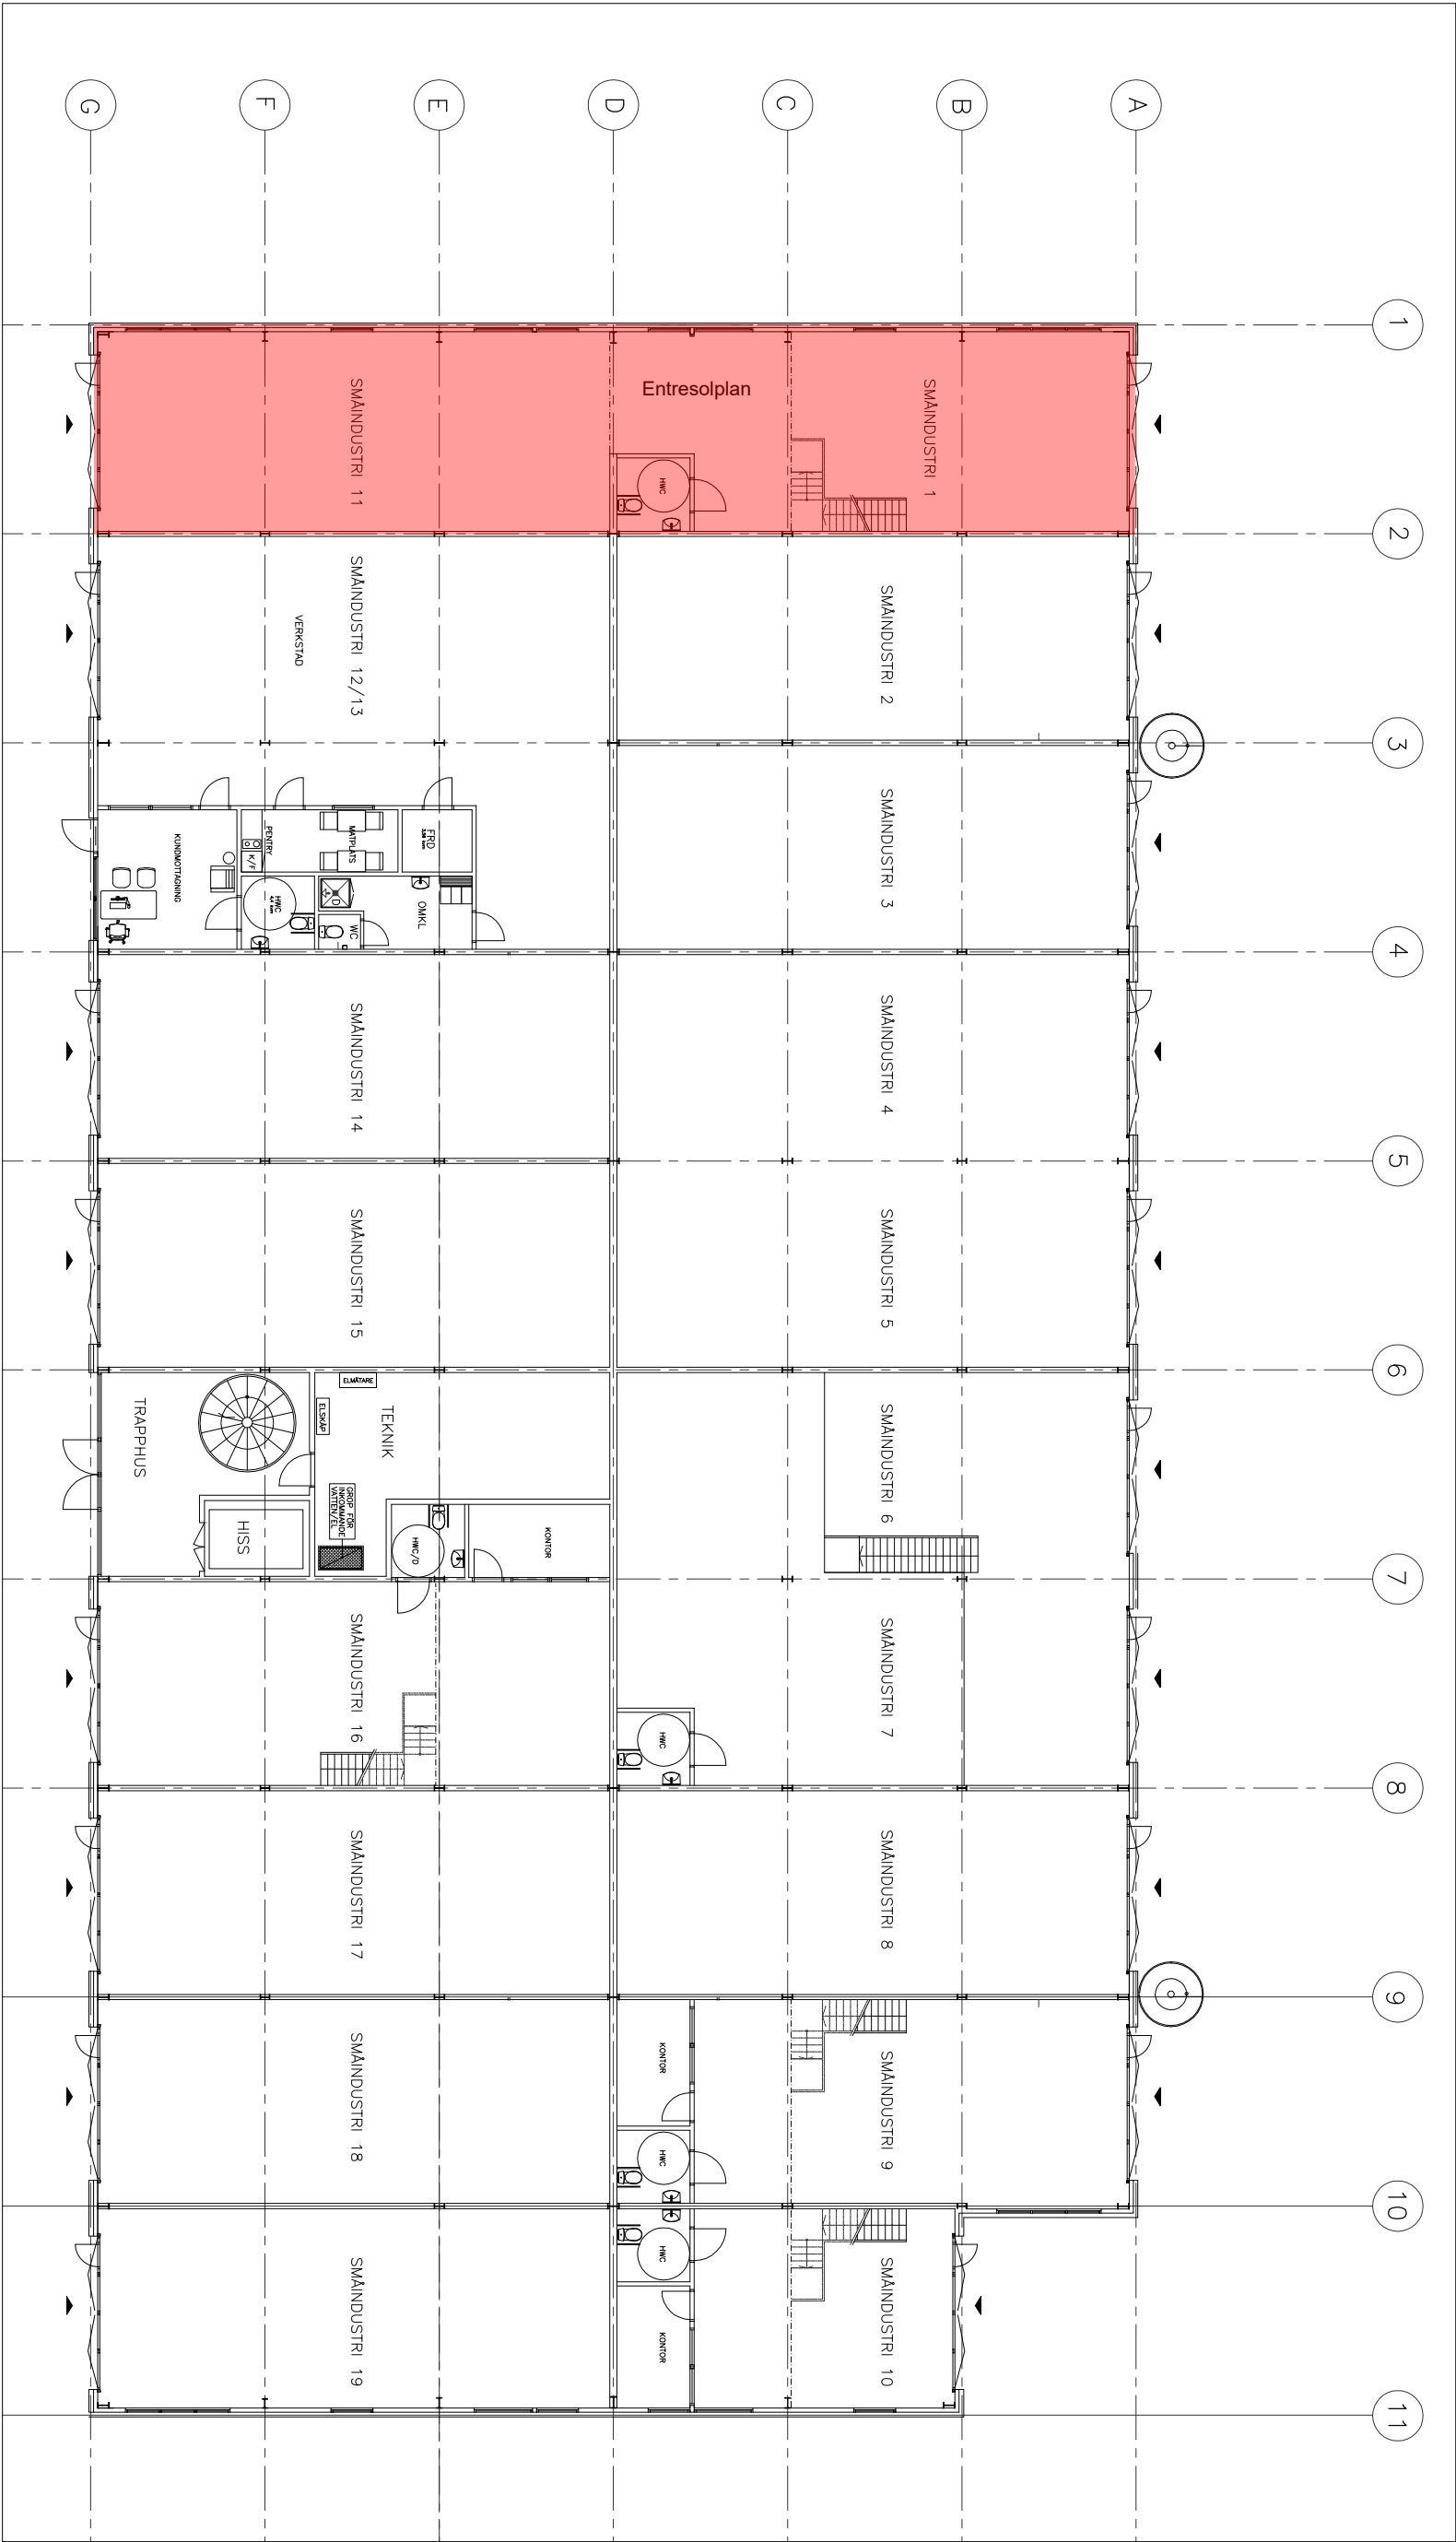

RELATIONSHANDLING				REG	ANT	REGISTRERENDE ANSÄR	SIGN	DATUM
JH-KONSULT								
GISTRA ARBESGÅTAN 18 422 43 BIRINGS-BACKA 141 23 BIRINGS-BACKA								
NYBYGGNAD AV INDUSTRIFASTIGHET								
LANDVETTER BACKA 3:4								
HÄRRYDA KOMMUN								
PLAN 1 - ÖVERSIKT - RELATION								
DATUM	JH	ANSÄRIG	SKALA	1:100/A1	RITNINGSNUMMER	A1	REV	
2017-06-01		JAN HULTÉN	1:200/A3					