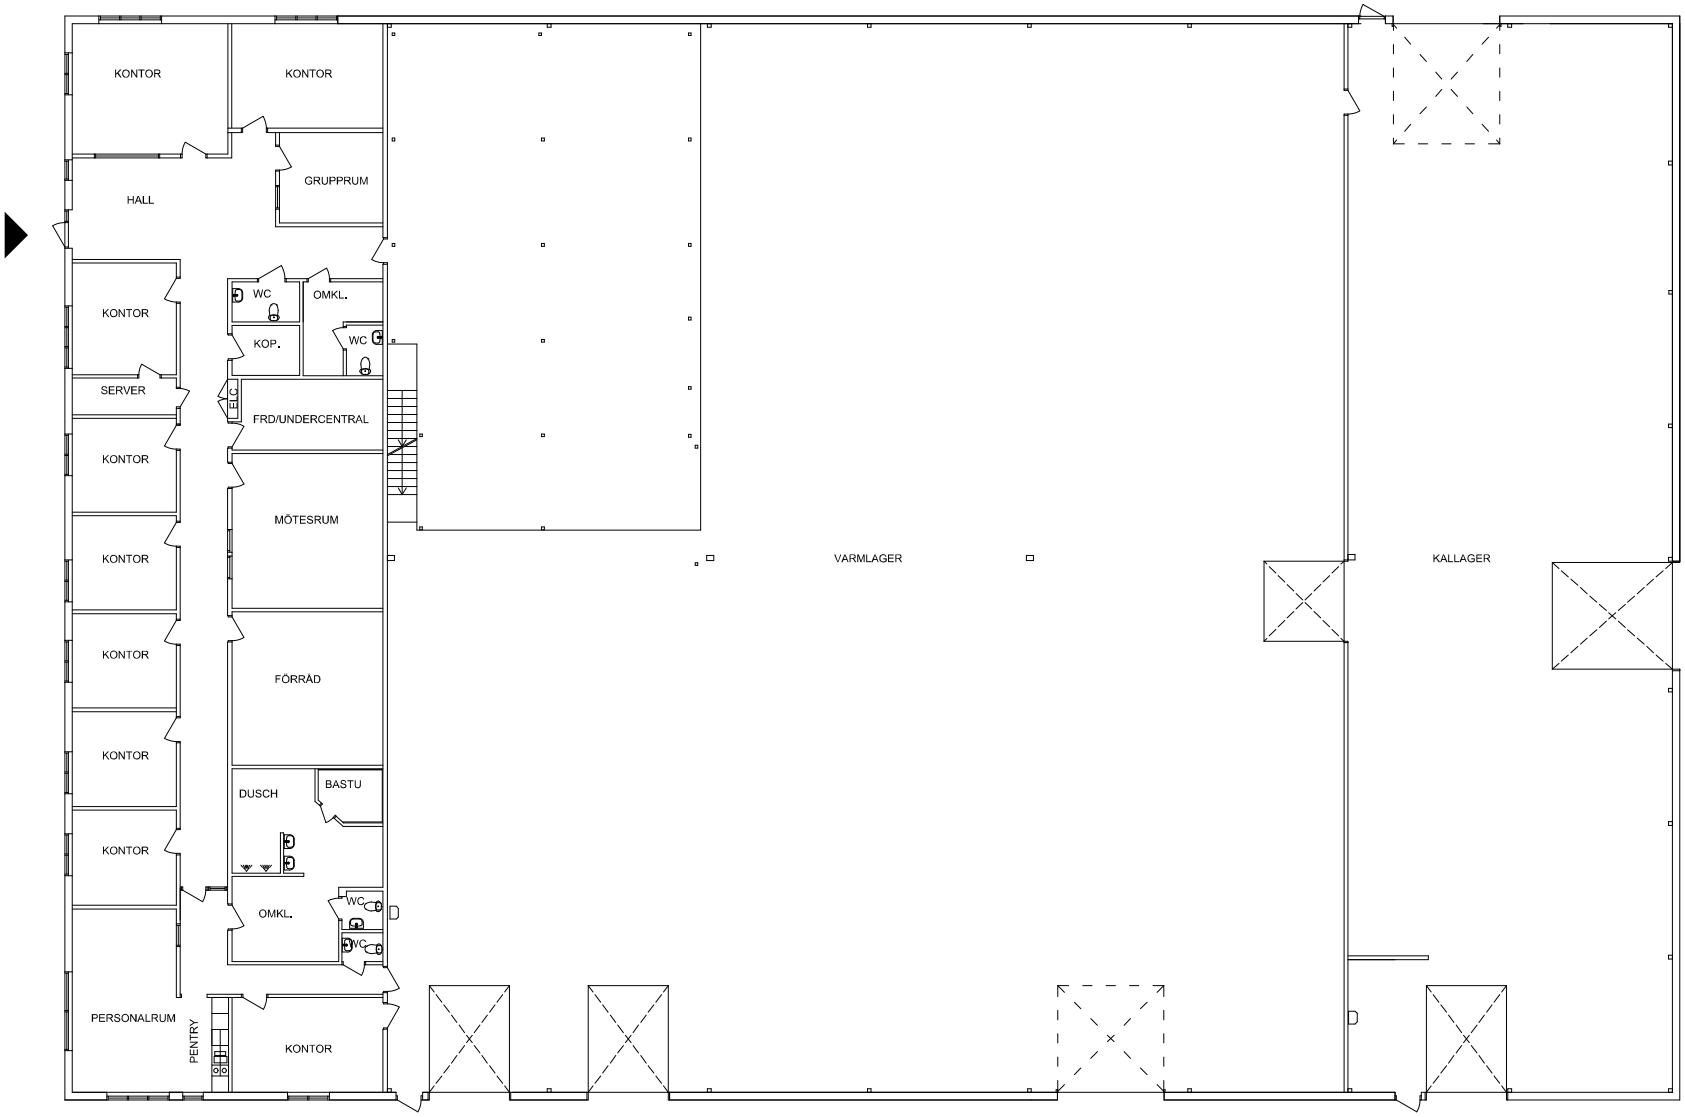


SKALA 1:100


0 1 2 5 10

METER

RITNINGAR SKALL, FÖR ATT VARA GÄLLANDE PÅ BYGGARBETSPLATSEN ELLER FÖR ATT ANVÄNDAS FÖR BESTÄLLNING AV SNICKERIER, INREDNING M M, VARA FÖRSEDD MED BENÄMNING "BYGGHANDLING".

SAMTLIGA MÅTT KONTROLLERAS PÅ PLATS INNAN TILLVERKNING SKER. ENTREPRENÖREN SKALL FÖRSÄKRA SIG OM ATT HEN ERHÅLLIT DEN SENASTE VERSIONEN AV RITNINGEN INNAN ARBETE PÅBÖRJAS. VID EVENTUELLA OKLARHETER; KONTAKTA ARKITEKTEN.

ORIENTERINGSFIGUR

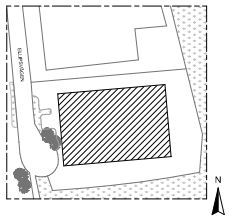

BET	ÄNDRING AVSER	DATUM	Sign.

RELATIONSHANDLING

Kv. ELLIPSEN 5

corem property group

BYGG-HERRE	
A	VIZ ARKITEKTKONTOR AB

UPPDRAG NR	RITAD AV	HANDLÄGGARE
	E. A. ANDRONOVA	A. LINDQVIST
DATUM	ANSVARIG	
2022-12-09	A. LINDQVIST	

RELATIONSRITNING
SAMMANSATT, PLANER
PLAN 1, BOTTENPLAN

SKALA A1 A3	NUMMER	BET
1:100 1:200	A-40.1-010	

G:\KVARTER 2018\Ellipsen\Ellipsen 9\bygglov portar 220121\(1) Arbetsmaterial\(1) P.N\Kv Ellipsen 5 - Relation - 221208.pln

Mermad:2022-12-09