




PLOTDATA: 2021-01-07 17:08 0:\2018\18-3572-000 - Södertälje_201 CAD\04 PROJEKTERING\Södertälje.pht

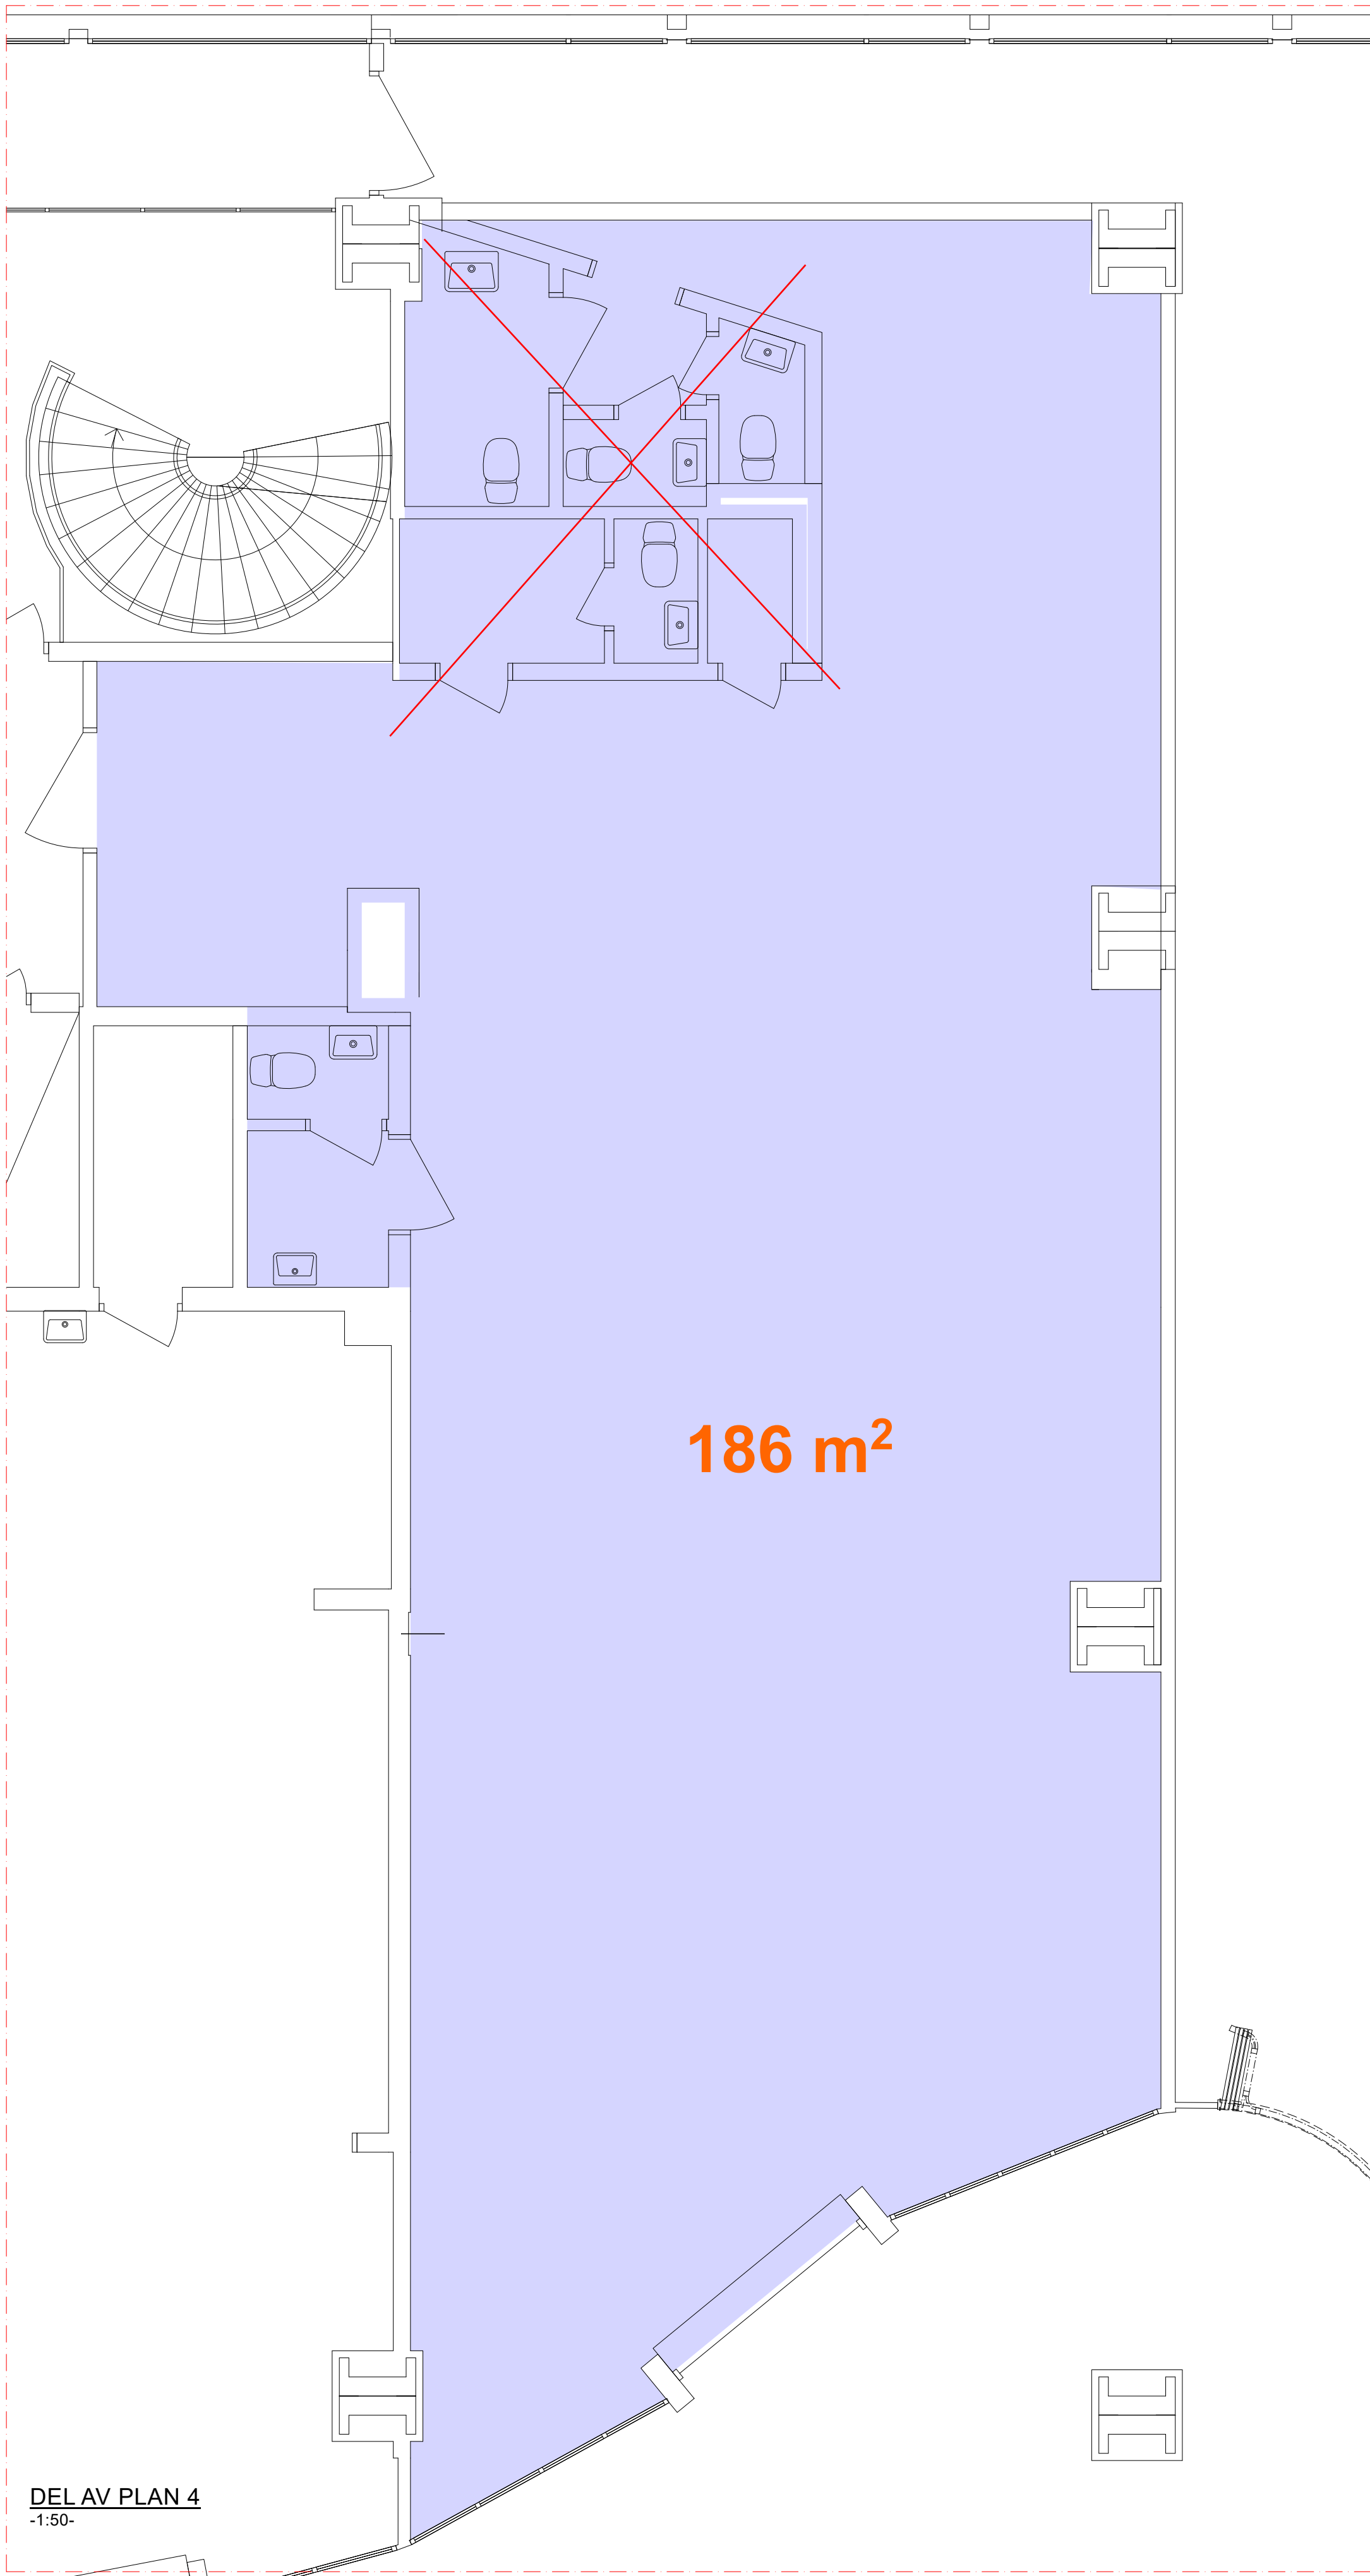

DEL AV PLAN 4
-1:50-

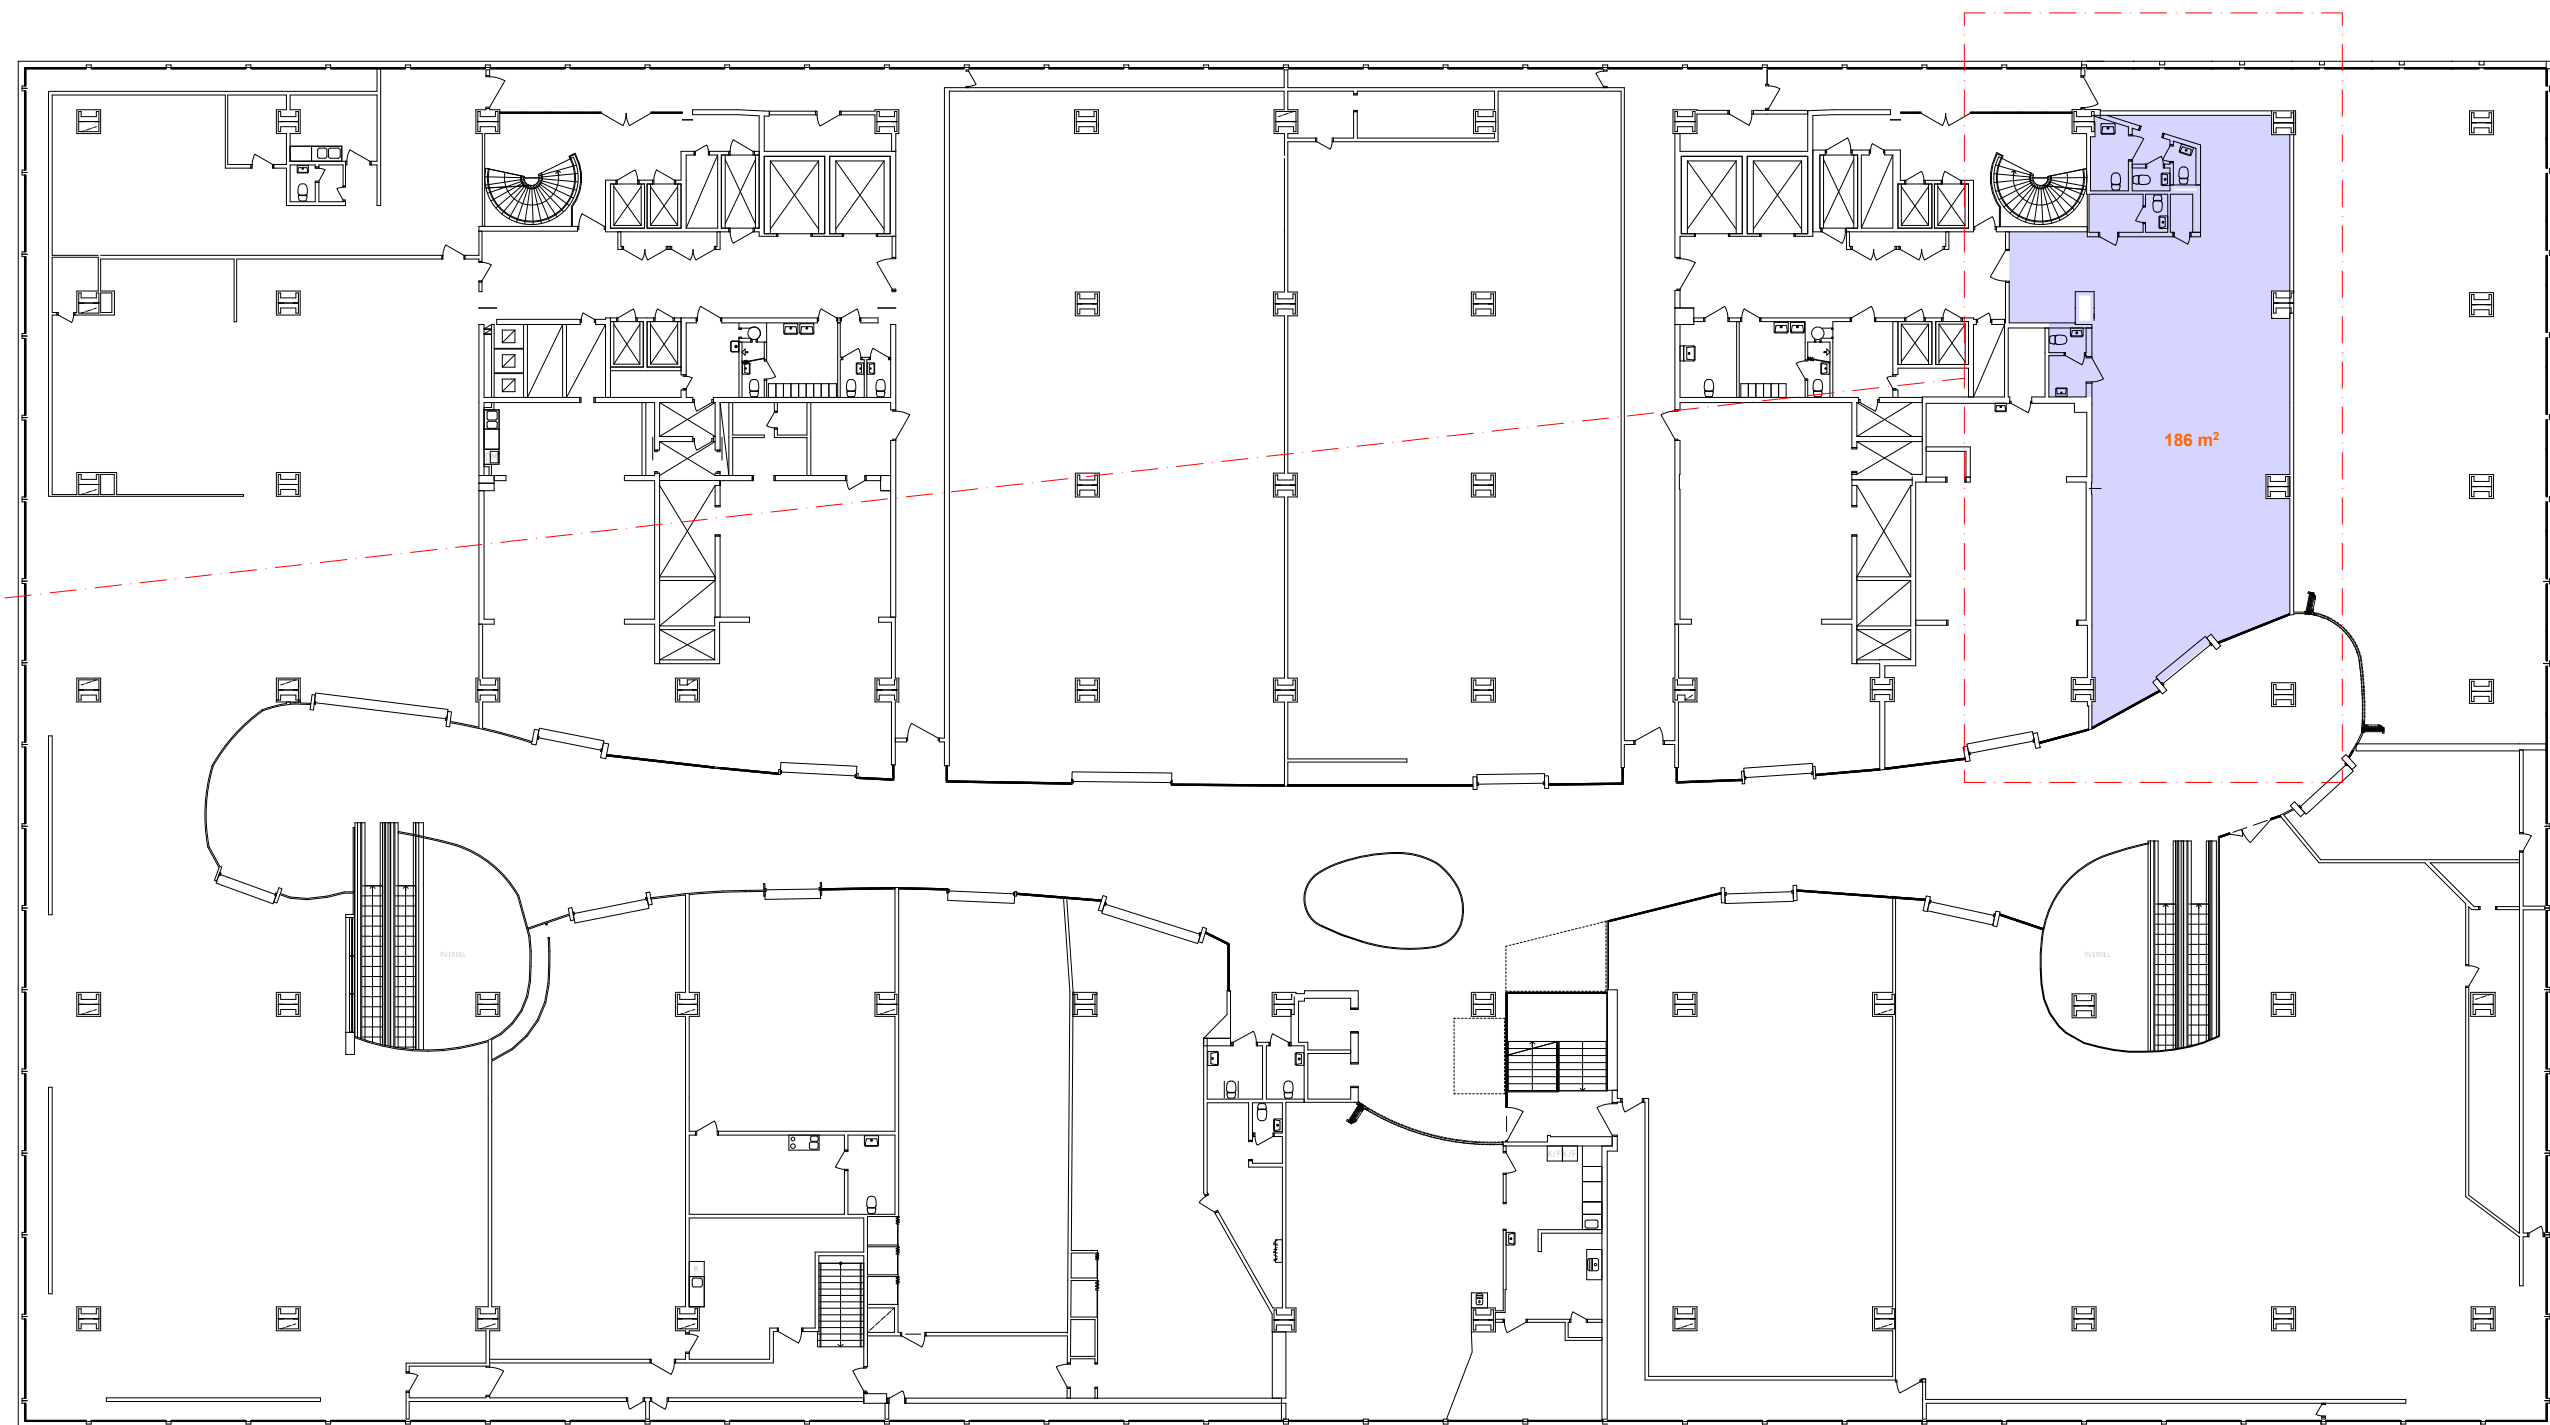

ÖVERSIKT PLAN 4
-1:300-

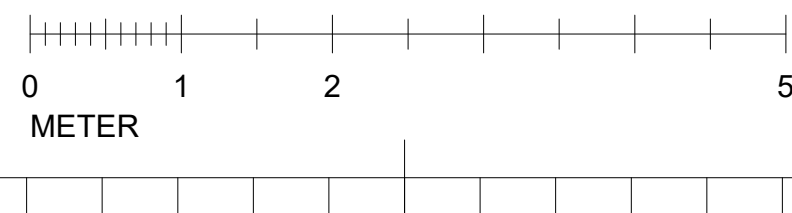

2021-01-07

BET	ÄNDRING AVSER	DATUM	Sign.
 STADSRUM FASTIGHETER  GIST ERÄS JÖST RAND			
KRINGLAN SÖDERTÄLJE			
Del av plan 4			
SKALA		NUMMER	BET
A3 1:100		A-40.1-04-10	
A1 1:50			