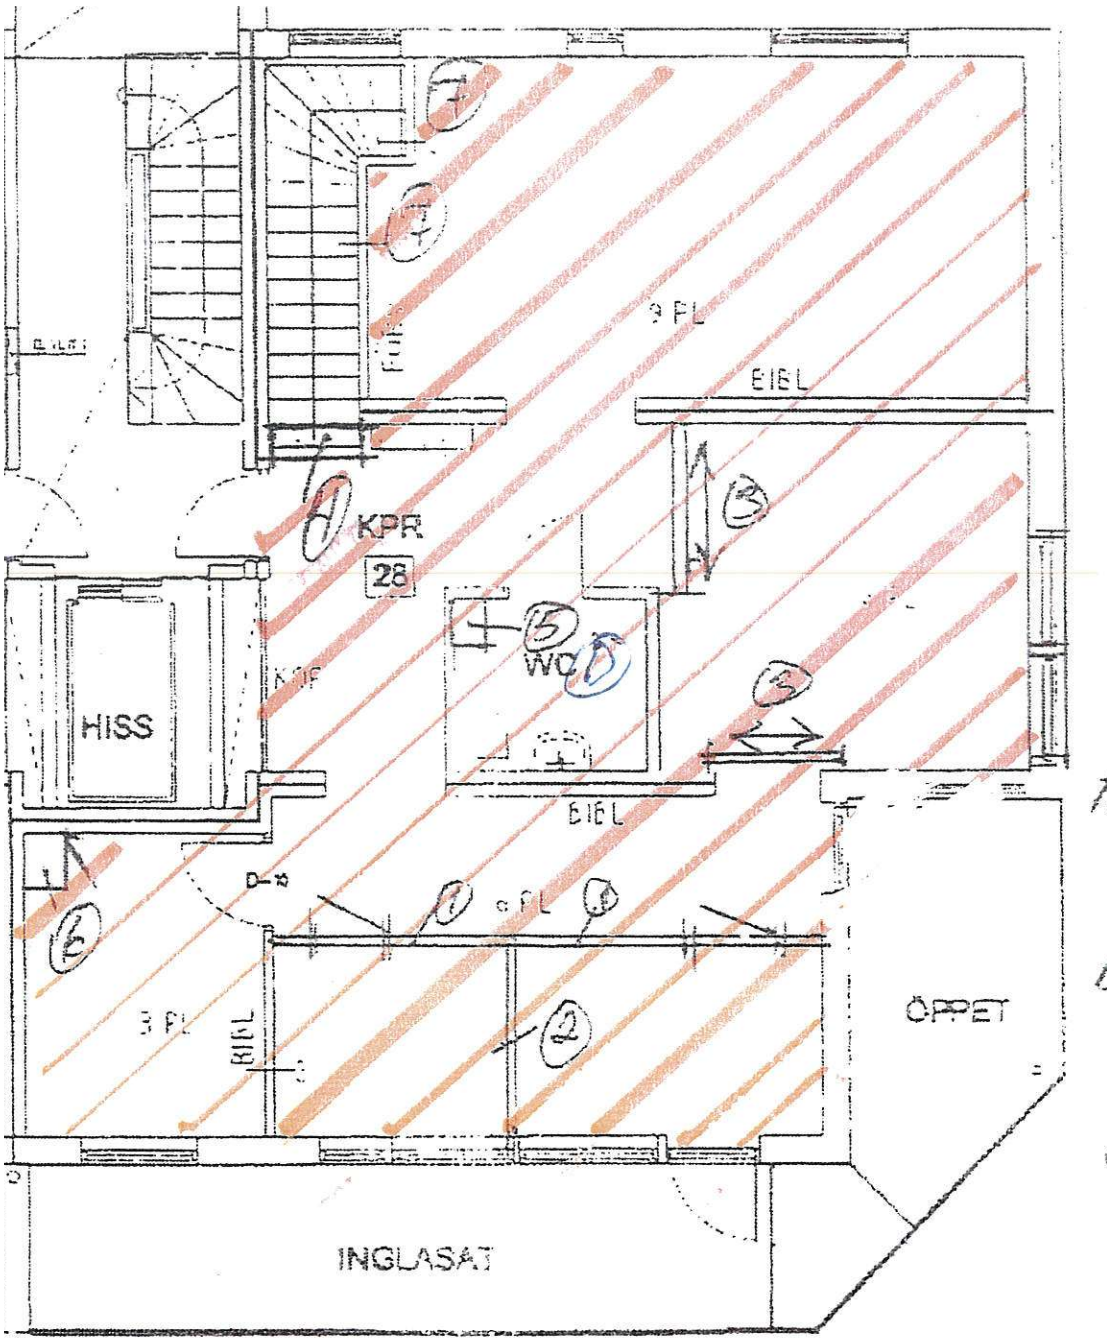

KPR
28
HISS
KNIF
WC
BIBL
9 PL
BIBL
BIBL
3 PL
BIBL
6 PL
ÖPPET
INGLASAT