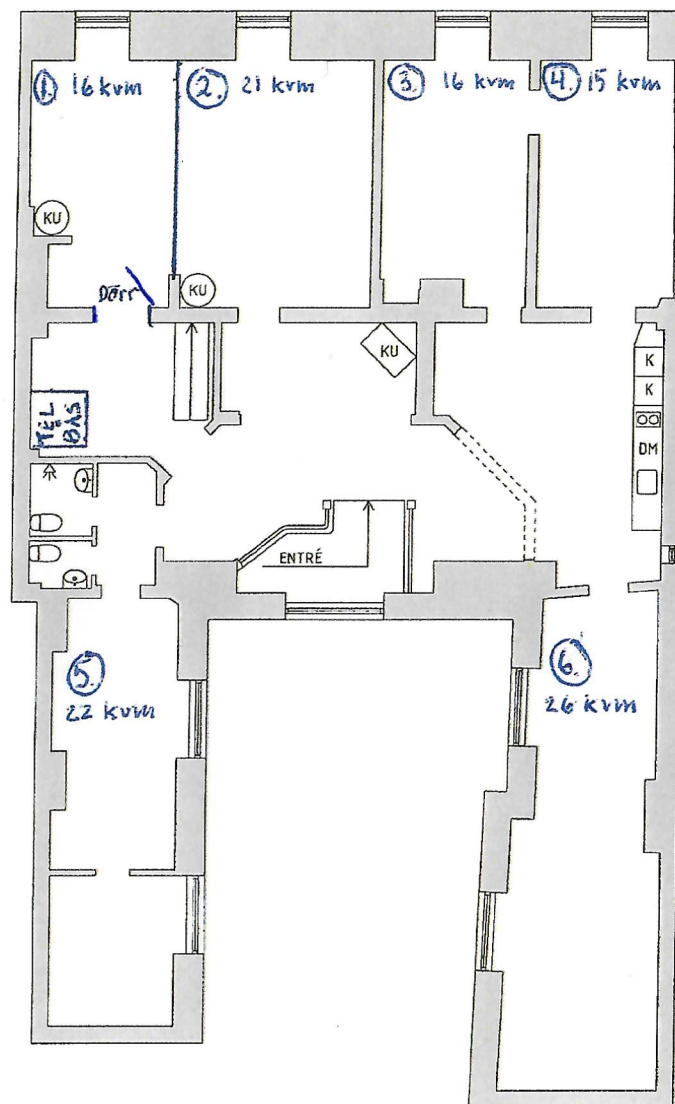
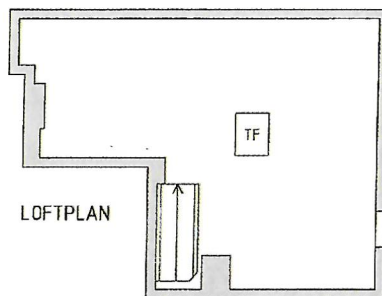


Areakorrekt

DATUM	LÄGENHETSNUMMER
22-01-24	45131(1301)
RITAD AV	SKALA
PHILIP WIKSÄTER	1:100
STORA NYGATAN 33	
KV CYBELE 13	