
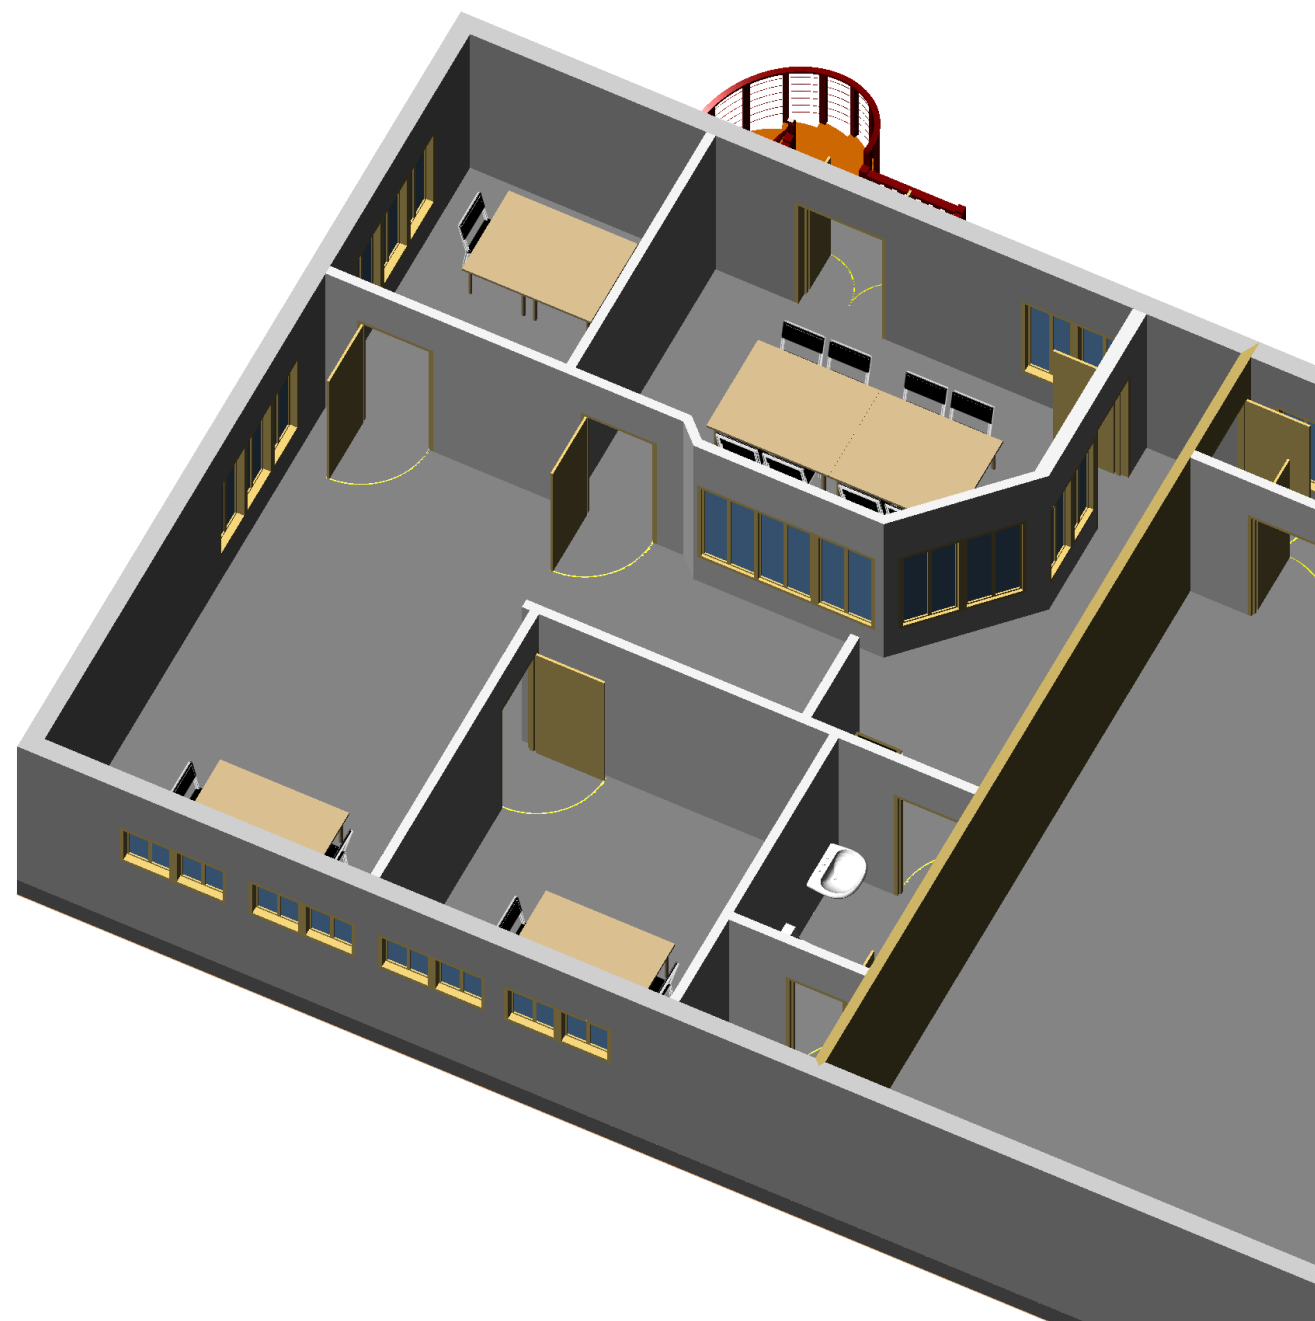


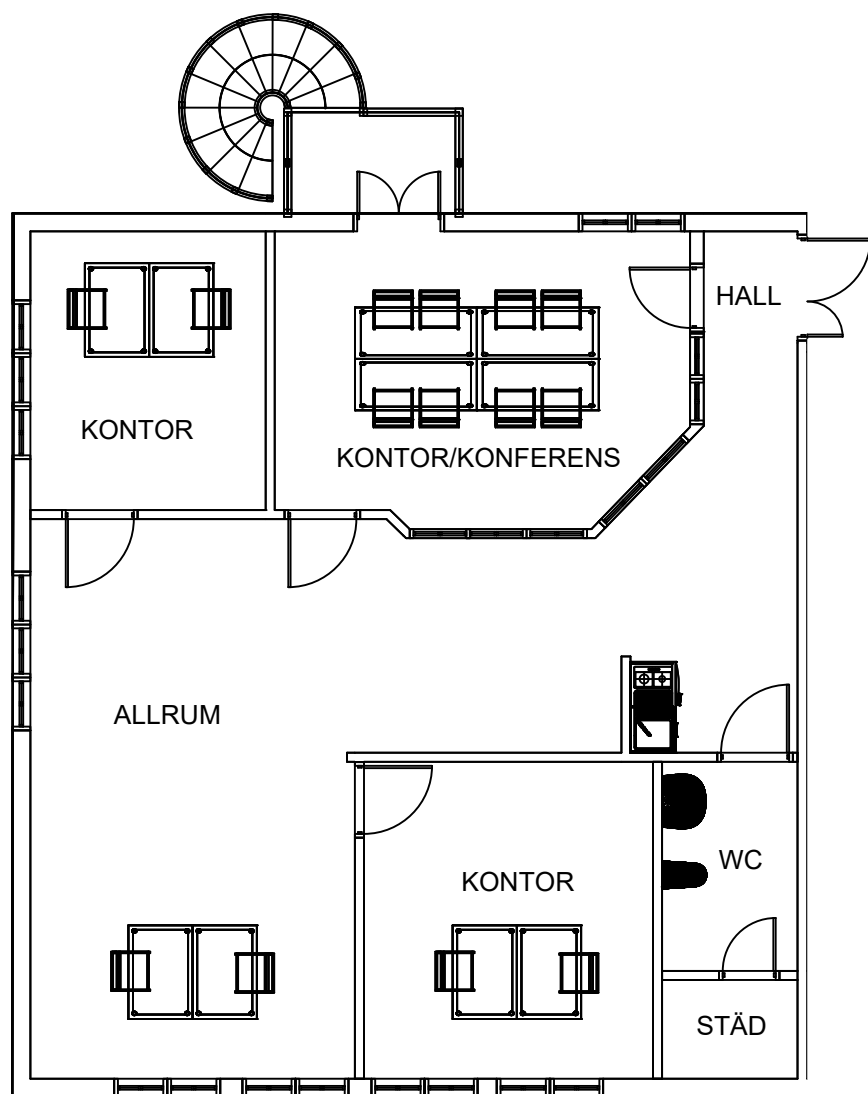

RELATIONSRITNING		BET	ÄNDRINGEN AVSER	DATUM	SIGN
Wallsténhus 		FALKEN 3			
		HAMNGATAN 40			
UPPDRAG NR.	RITAD AV	KONTORSLOKAL			
	OLLE SÖDER	115m2			
DATUM	PAPPERSFORMAT				
2024-11-28	A3				
TYP AV RITNING	SKALA	RITNINGSNUMMER	BET.		
PLANRITNING / 3D VY	1:100	HG40-F-43-PX-A12-2			