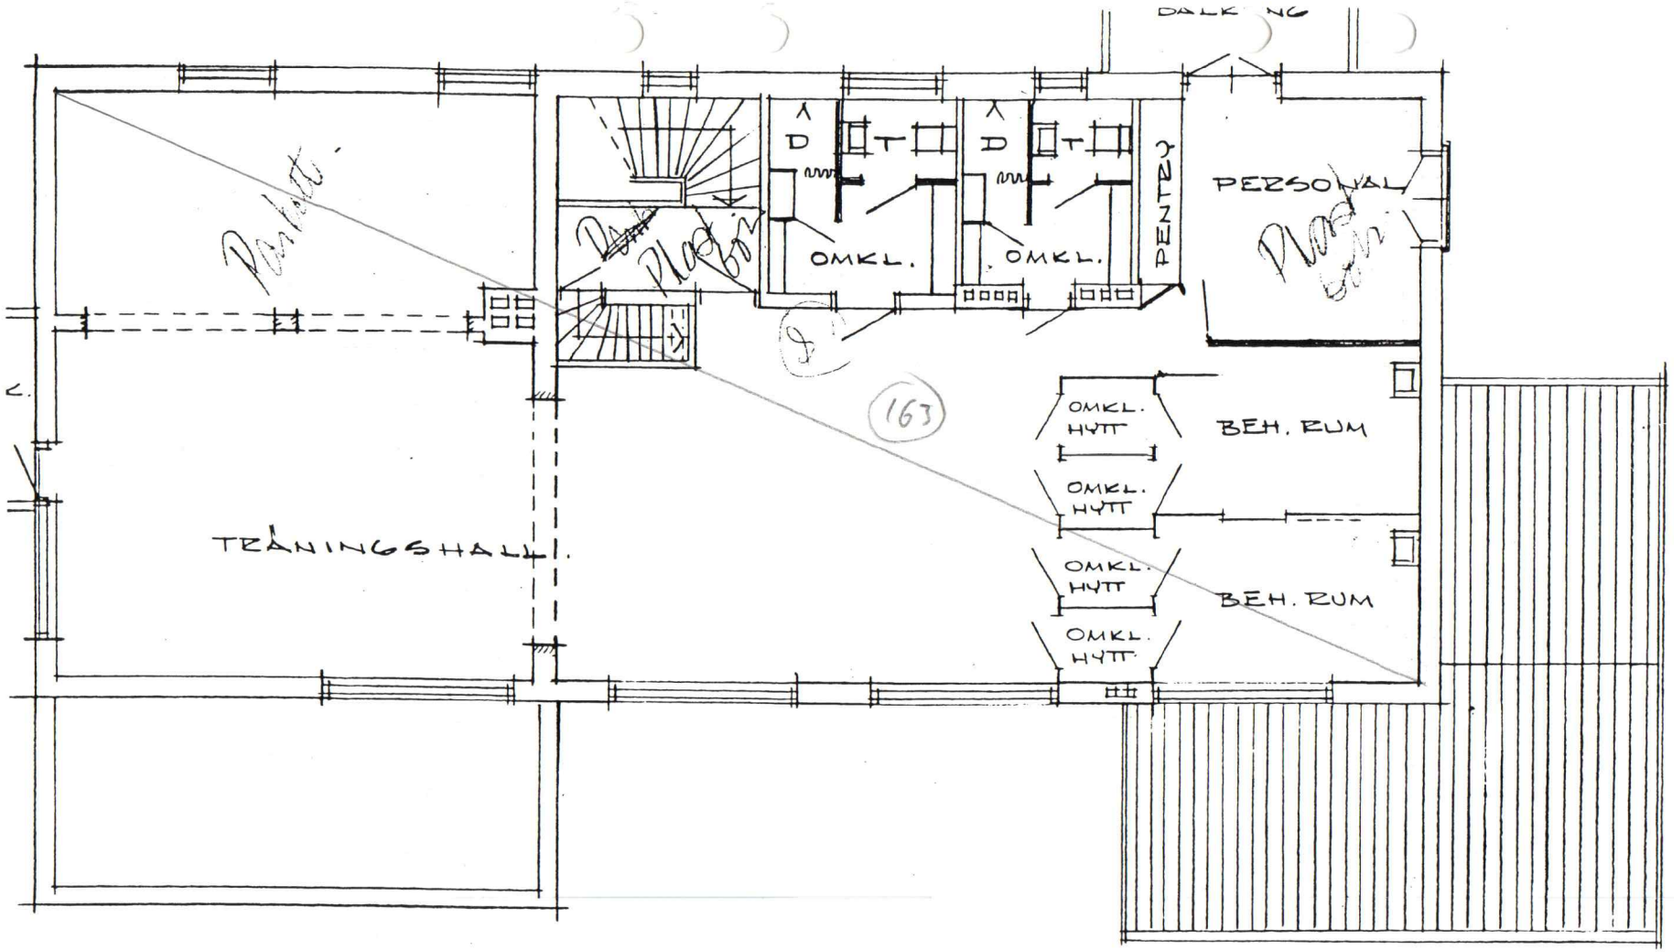


ÖVRE PLAN

167 m²

891103
A Edevard
L&R

ANVISNINGAR

ÄNDRINGEN AVSER NYA LOKALER FÖR SJUKGYMNASTIK
VENTILATION ENL. SÄRSK. RITN.

– – – – – – BÄRANDE VÄGGAR
– – – – – – SOM RIVES.