


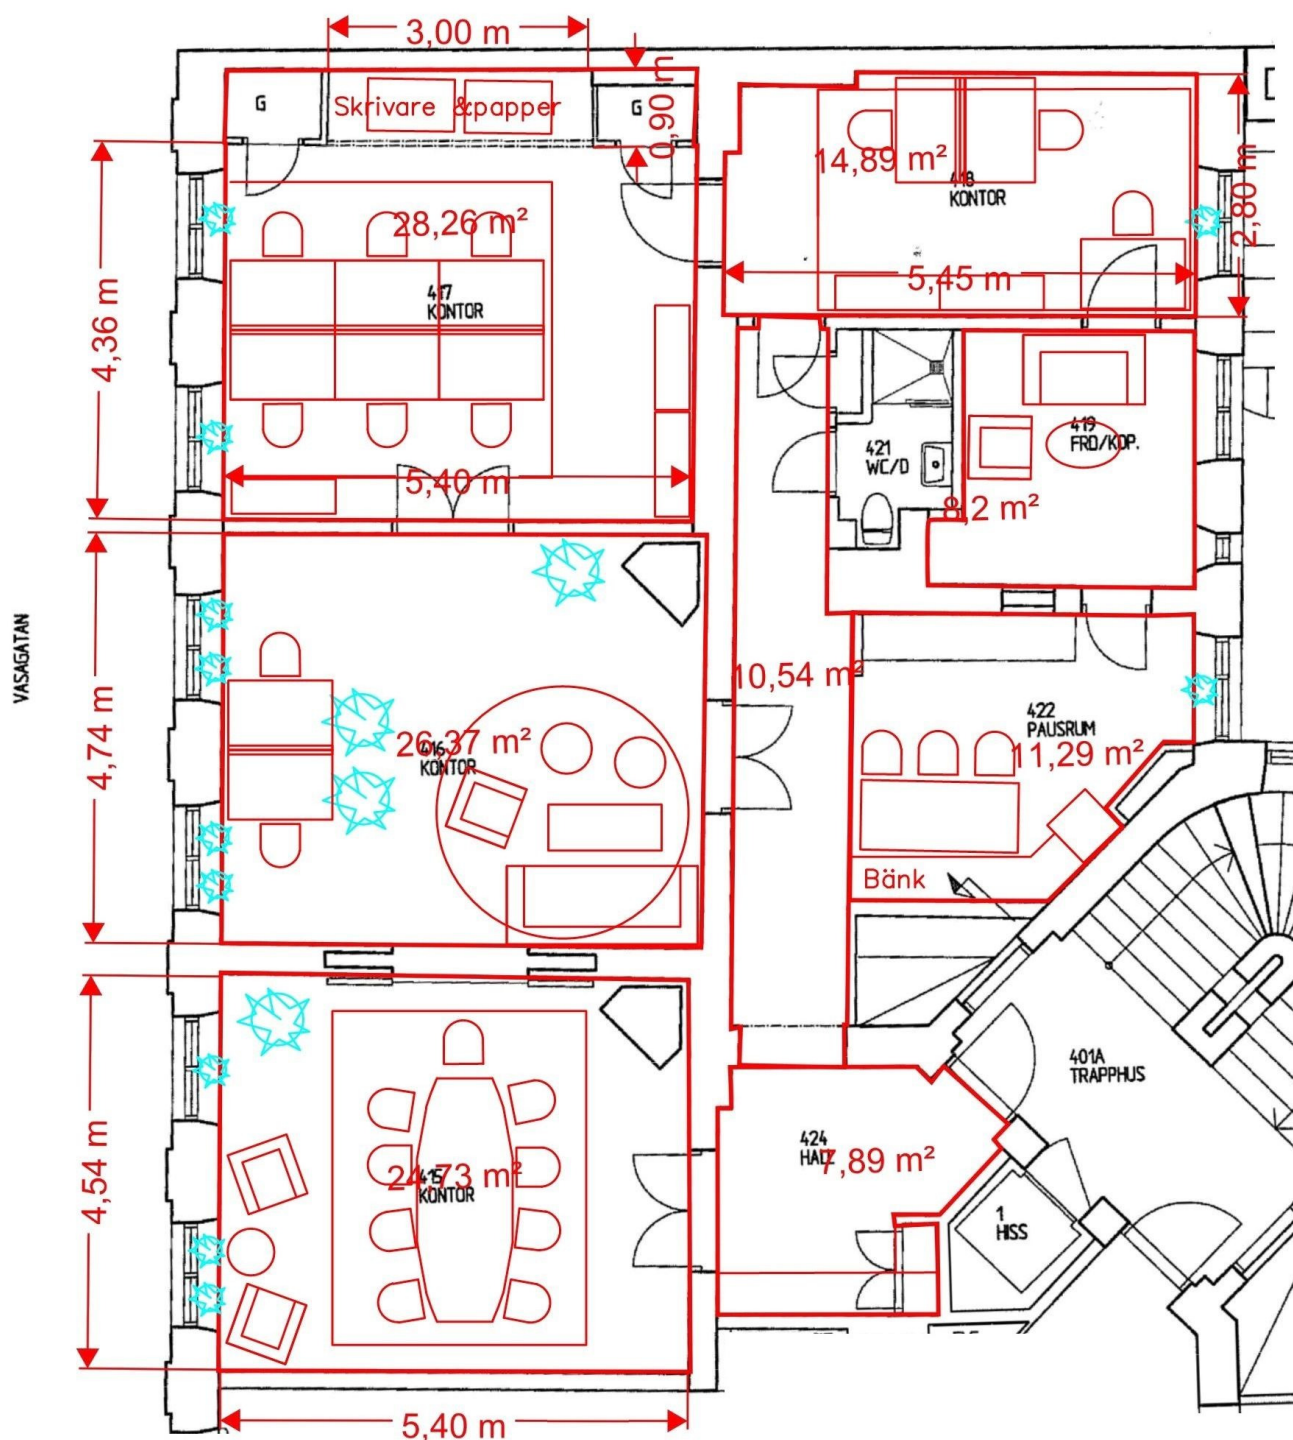

Ritning 147 kvm

Vasagatan 46,2 tr

Möbleringsförslag 10 arbetsplatser