


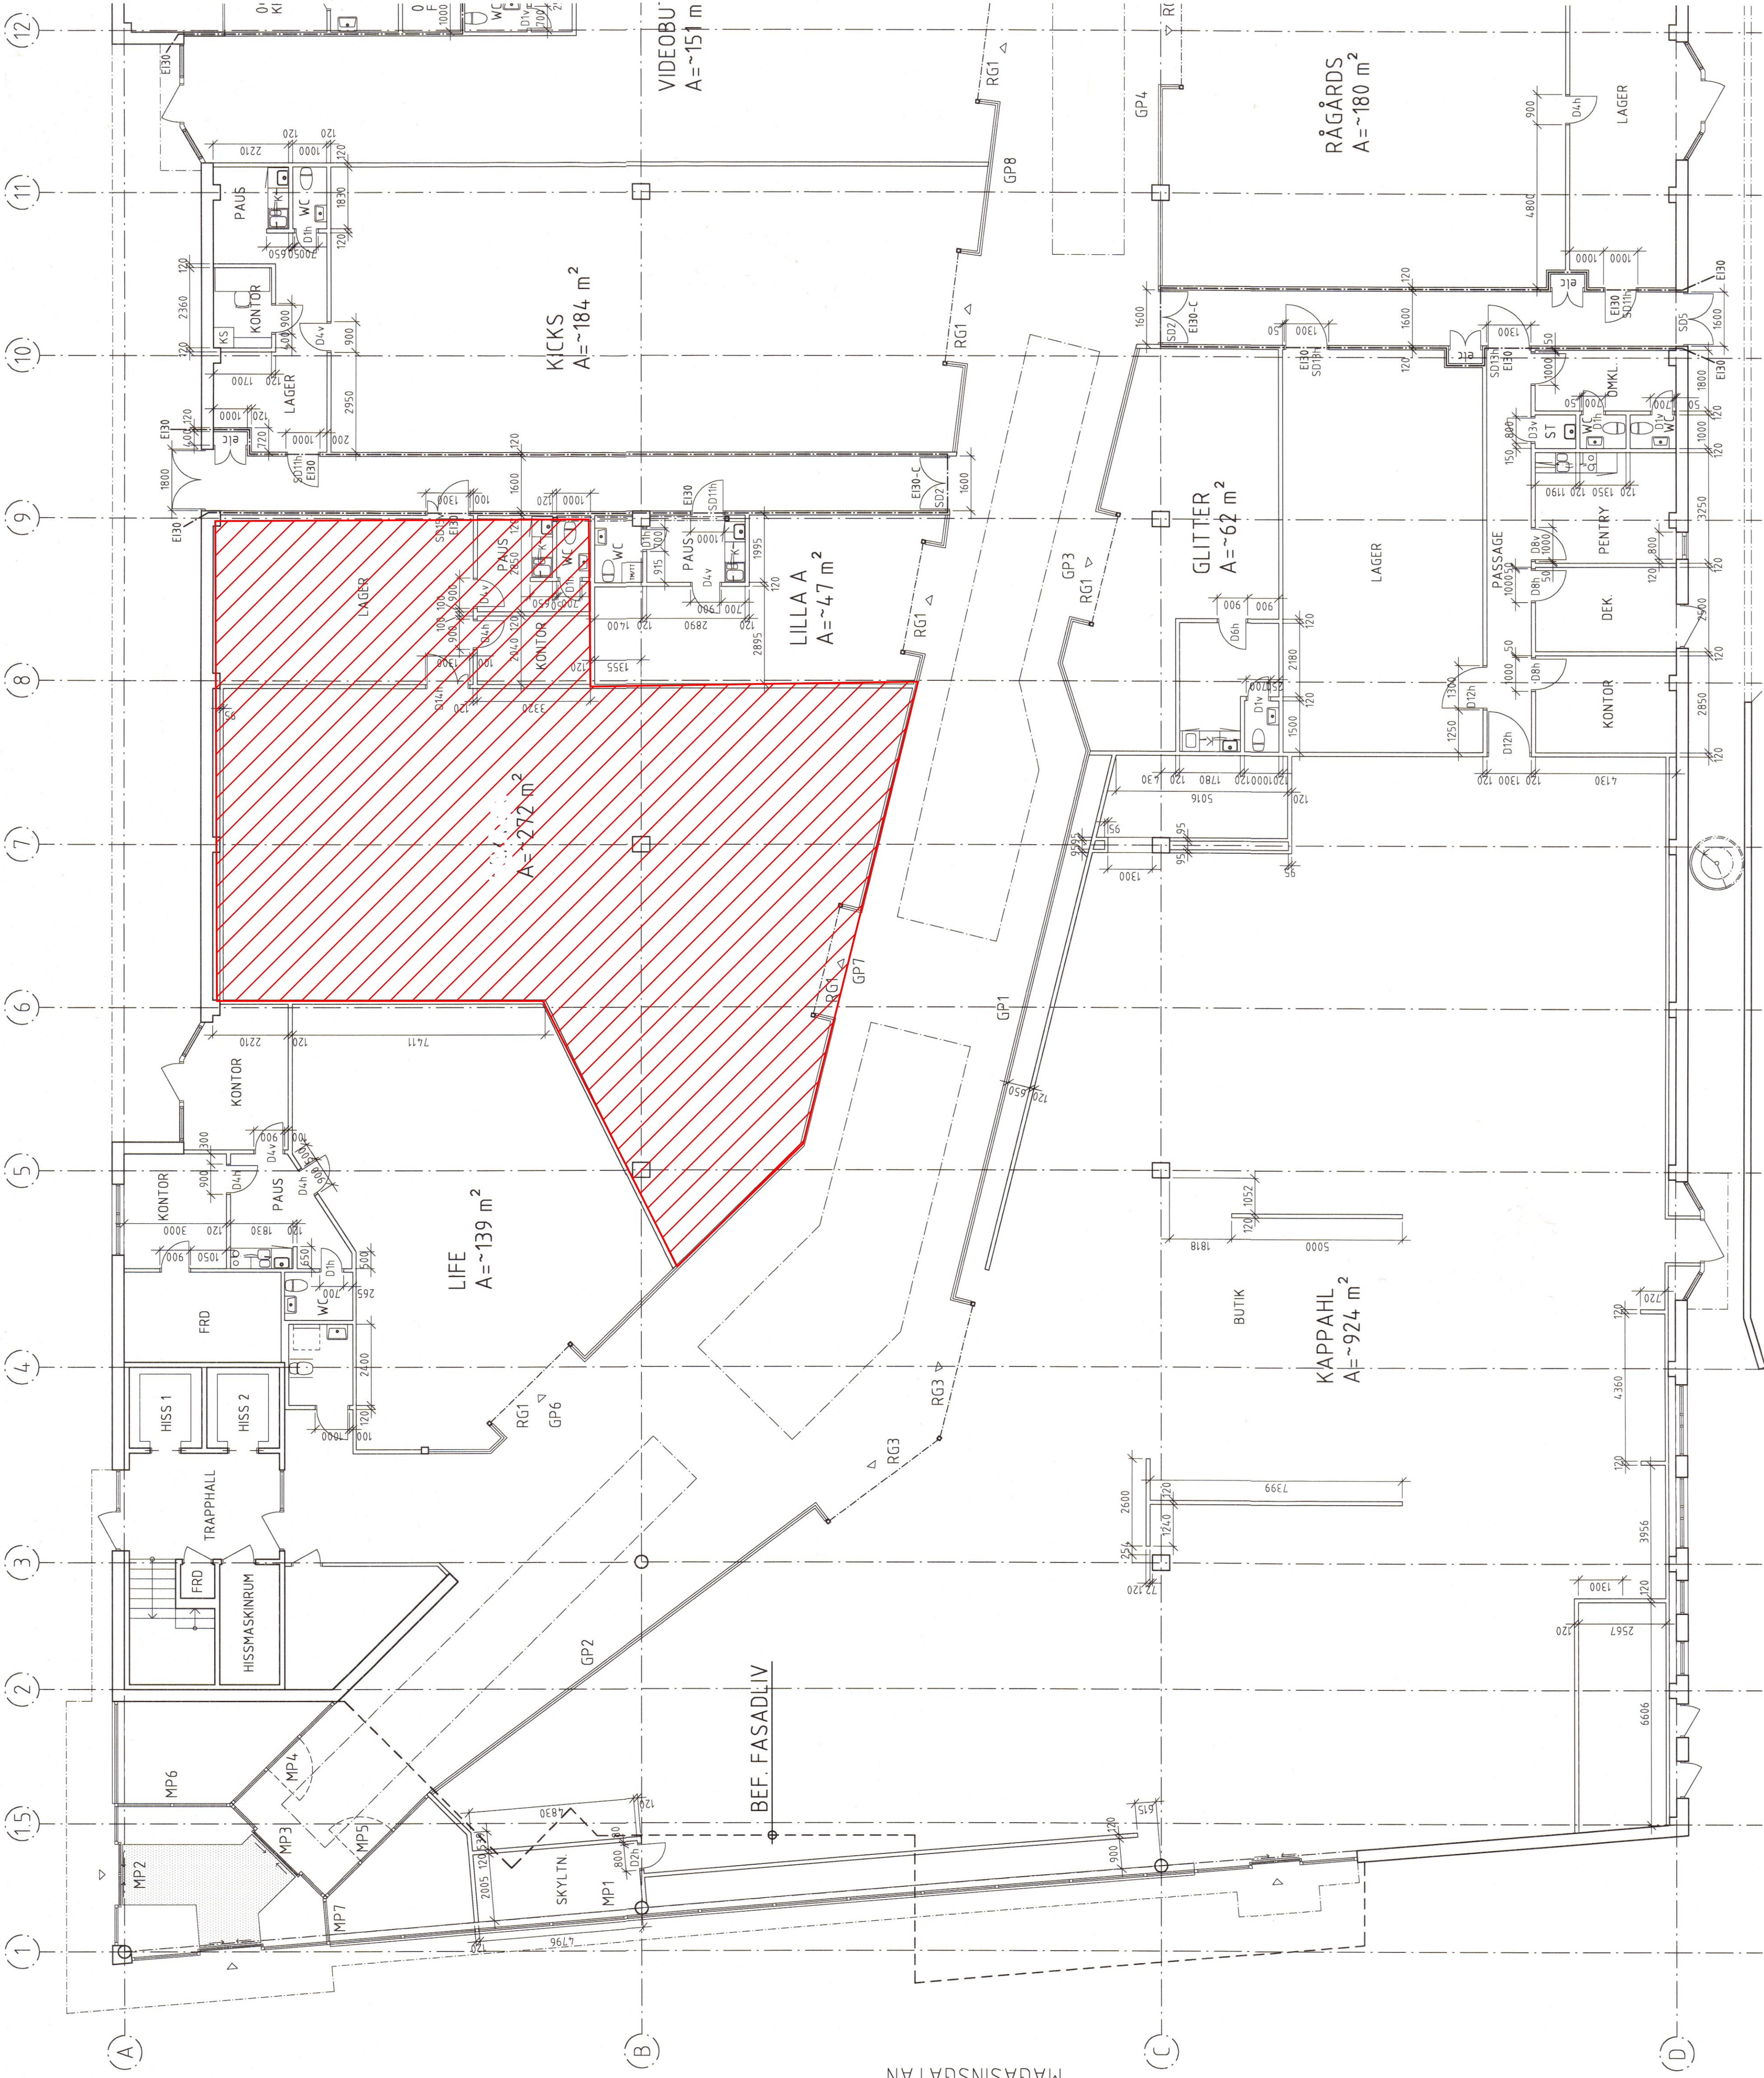

J	KICKS	060505	RF
H	ALLMAN	060405	RF
G	VINDKRYSS FLYTTAT	060314	RF
F	LITT DÖRRAR MOT UTRÅNG	060202	RF
E	UTV. GLASPARTI KAPPAHL	060130	RF
D	GLITTER, HEMTEX, NY BUTIK	060116	RF
C	DÖRR- OCH GALLERLITTERA	051219	RF
B	KAPPAHL, BRANDCELLER	051205	RF
A	GLITTER OCH HEMTEX	051117	RF
BET	ANDRINGSKOSTER	DATUM	SSA

BYGGHANDLING	
VETLANDA KOMMUN	
KV. SÖDRA DELFINEN 4	
OMBYGGNAD TILL GALLERIA	

Sonark Arkitektkontor AB	
Korsnäsgränd 12, 582 23 Lidingö, tel 010-25 44 80, fax 010-13 11 04, www.sonark.se	
UPPRÄG NR	RIADYKONSTRUKTIV
0462-1	RF
DATUM	ANSVARE
2005.11.14	
ENTRÉPLAN DEL 1	
MÄTT OCH LITTERA	

SKALA	1:100	1:200
NUMMER	A-40.1-11	
BET	J	

PLAN 1, ENTRÉPLAN, DEL 1