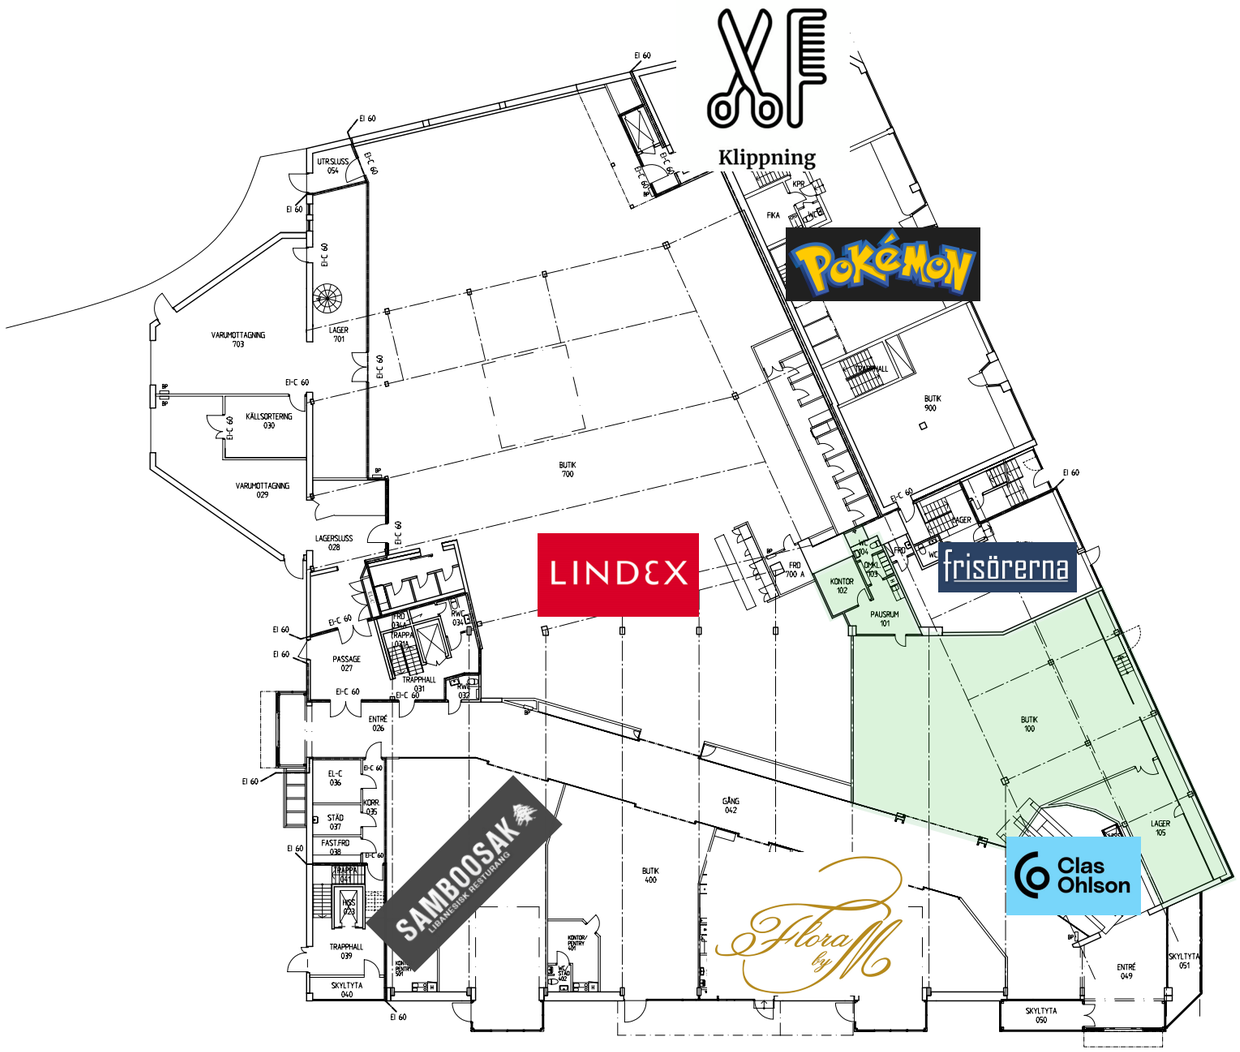


Plan Bottenvåning

Rev	Antal	Revideringen avser	Signatur	Datum
A		Butik 800	AL	2009-01-19

RELATIONSHANDLING

X	A	Prima Arkitekt AB	0370-460 10
	K		
	V		
	W		
	E		

PRIMA ARKITEKT
Myntgatan 10 • 331 30 Värnamo • Tel 0370 - 460 10 • Fax 0370 - 69 14 38

Ritad av	Handläggare av
Anders Linusson	
Datum	Projektansvarig
2005-02-25	Zeljko Radetic

CORALLEN I VÄRNAMO AB
Kv. Jungfrun 11, Värnamo
Värnamo kommun
Relation
Plan Bottenvåning

Skala	Projektnummer	Ritningsnummer	Rev.
1:100	2004-221	A-40.1-101	A

När denna ritning är utskriven i A3-format gäller halva angivna skalor.

Xref: S:\2004\2004-221\16 A-ritningar\Flanaden\Relation 2005-02-25\Rev 2009-01-19\A-STAMP.DWG
Modelfil: S:\2004\2004-221\16 A-ritningar\Flanaden\Relation 2005-02-25\Rev 2009-01-19\A-40.1-101.dwg