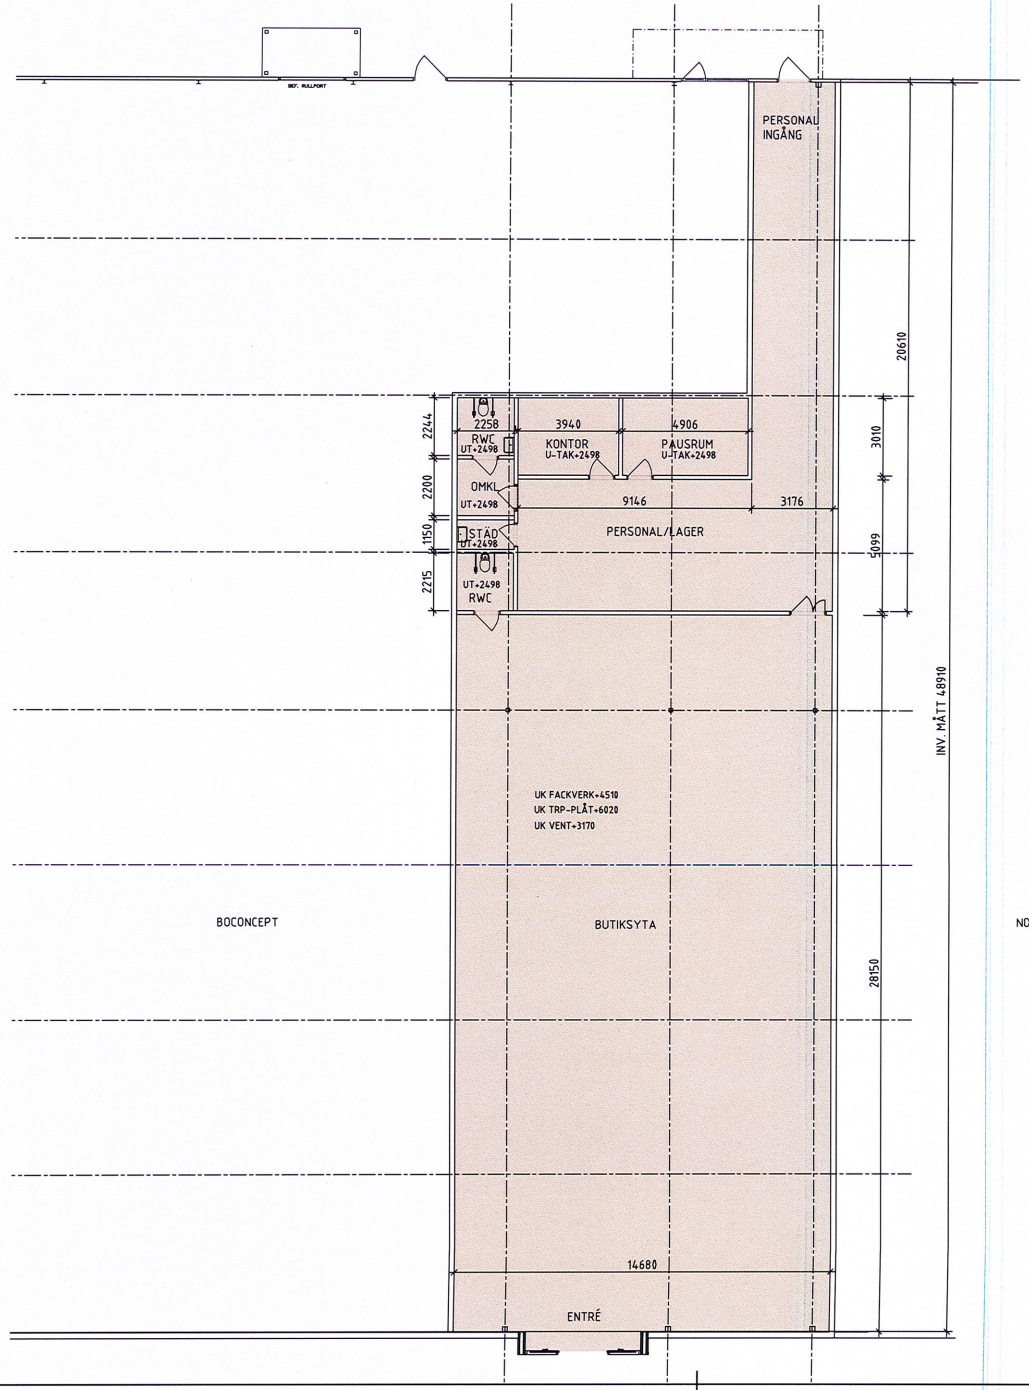

PLAN - 1:100 -

SKALA 1:100

0 1 2 5 10

METER

FÖRKLARINGAR

ALLA MÅTT ANGES I MILLIMETER.

BEF. BYGGNADSDEL

NY BYGGNADSDEL

BEF. DÖRR

NY DÖRR

TOTALYTA 580m2
VARAV:
BUTIKSYTA 424,5m2
LAGER o PERSONALYTA 155,5m2

BET	ANT	ÄNDRINGEN AVSER	DATUM	SIGN

RELATIONSHANDLING

VACCANT LOKAL
EKETÅNGA 24:57
HALMSTADS KOMMUN

Maddison KONSULT AB
TEL:035-19 10 50

X	A	M. MADDISON KONSULT AB, 035 - 19 10 50

ORSPRUNGSARKITEKT: -

UPPDRAG NR	RITAD/ADMINISTR AV	HANDLÄGGARE
2022032	VP	HD
DATUM	ANSVARIG	
2022-03-18	HANNA DAHLBERG	

PLAN

SKALA	NUMMER	BET
A1=1:100 A3=1:200	A-40.1-100	