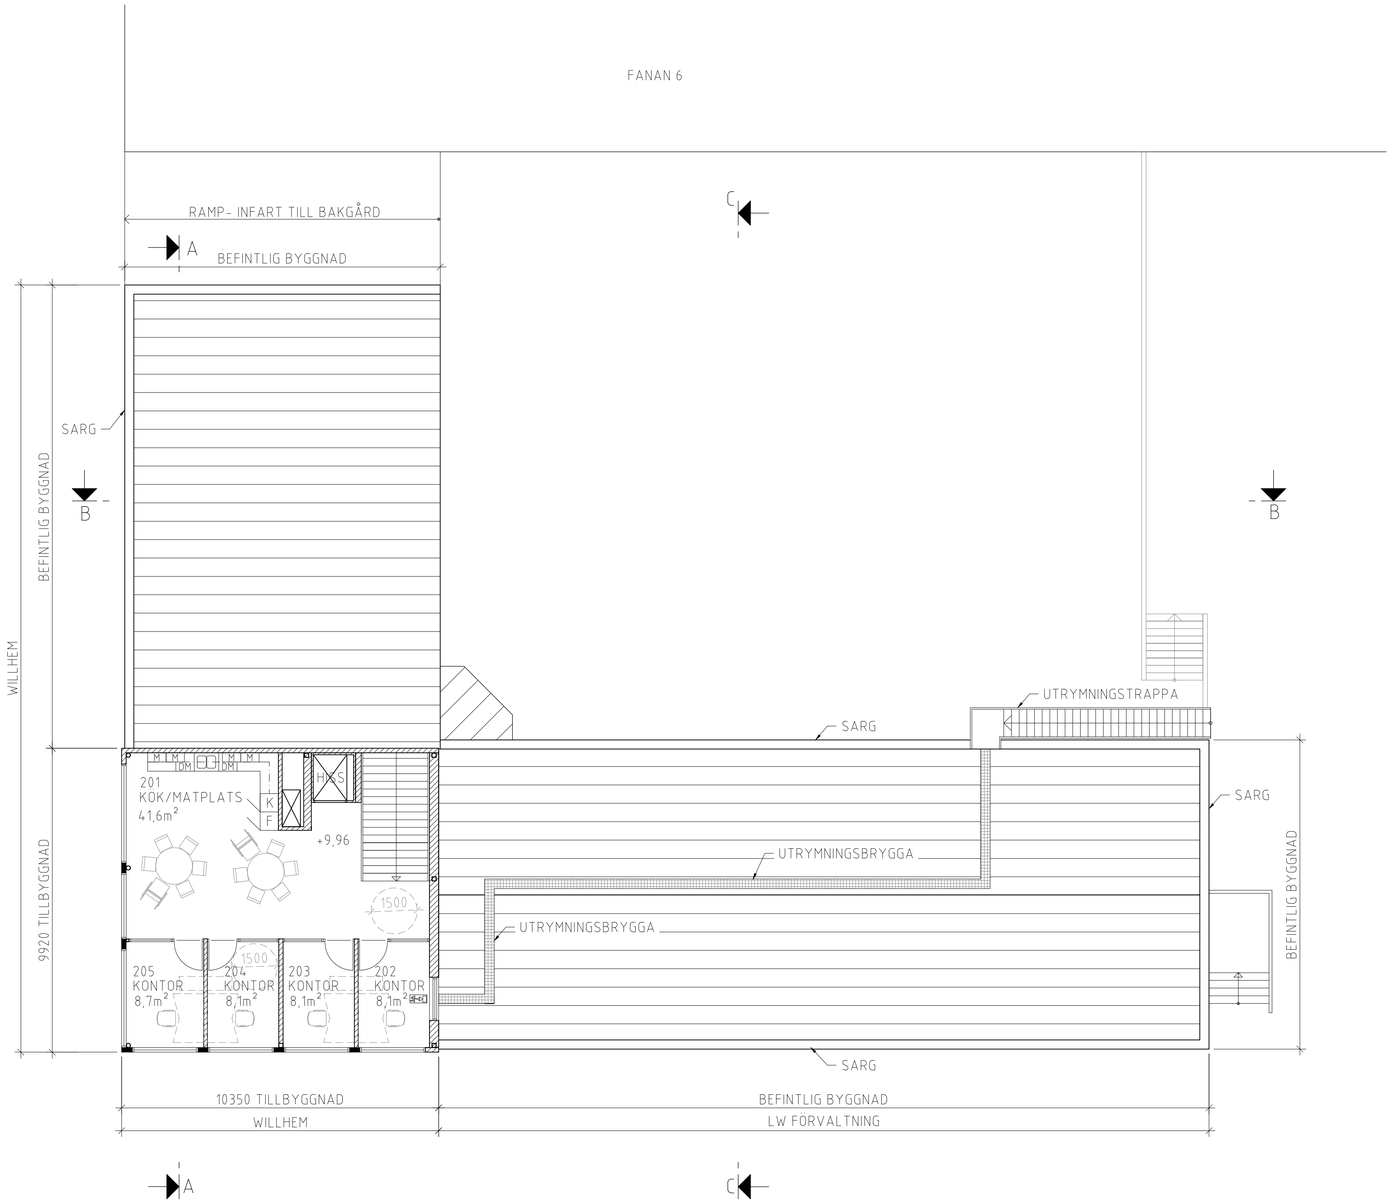

SKALA 1:100 (A1)

0 1 2 5 10

METER

FÖRKLARINGAR

BYA TILLBYGGNAD: 100m²
BTA TILLBYGGNAD: 200 m²

ALLA MÅTT ANGES I MILLIMETER.

BEF. BYGGNADSDEL
NY BYGGNADSDEL
BEF. DÖRR
NY DÖRR

SAMTLIGA UTVÄNDIGA FÖNSTER BYTS UT MOT NYA. MONTERAS I BEF. ÖPPNING SAMT BRÖSTNINGSHÖJD LIKA BEF.

SAMTLIGA BEFINTLIGA FASADER FÖRSES MED NY 50 MM FASADBEKLÄDNAD,

BET	ANT	ÄNDRINGEN AVSER	DATUM	SIGN
B		JUSTERING MÅTT	180426	MR
A		RELATIONSHANDLING	180403	VP

RELATIONSHANDLING

OM- OCH TILLBYGGNAD
FANAN 12
HALMSTAD KOMMUN

M. Maddison KONSULT AB
TEL 035-19 10 50 FAX 035-19 10 59

X	A	M. MADDISON KONSULT AB, 035 - 19 10 50

URSPRUNGSARKITEKT: -

UPPDRAG NR	RITAD/KONSTR AV	HANDLÄGGARE
2015152	MA	HD
DATUM	ANSVARIG	
2017-09-15	MICHAEL MADDISON	

PLAN 1 TRAPPA

SKALA	NUMMER	BET
A1=1:100 A3=1:200	A-40.1-102	B