


ENTRESOLPLAN

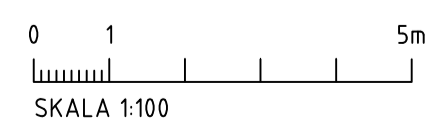

FÖRKLARINGAR:  
 ALLA MÅTT I MM  
 PLUSHÖJDER I M

B	STORLEK PÅ ENTRESOL JUSTERAT	2020-01-22	AW
A	SKAFFERING BORTTAGEN	2019-12-13	AW
BET	ÄNDRINGEN AVSER	DATUM	SIGN

RELATIONSHANDLING

ÖSTRA MALMSKOGEN 1:46  
 LINKÖPING KOMMUN



WWW.WILZENS.SE

UPPDRAG NR 218-14	HANDLÄGGARE A. WEINEHOLM	GRANSKAD
DATUM 2019-12-06	ANSVARIG J. SUNDBERG	

SMÅINDUSTRIHUS NYBYGGNAD  
 HUS B  
 ENTRESOLPLAN

SKALA A1 1:100 A3 1:200	NUMMER A-40.1-202	BET B
-------------------------------	----------------------	----------