


REF:

LAGER: SB11

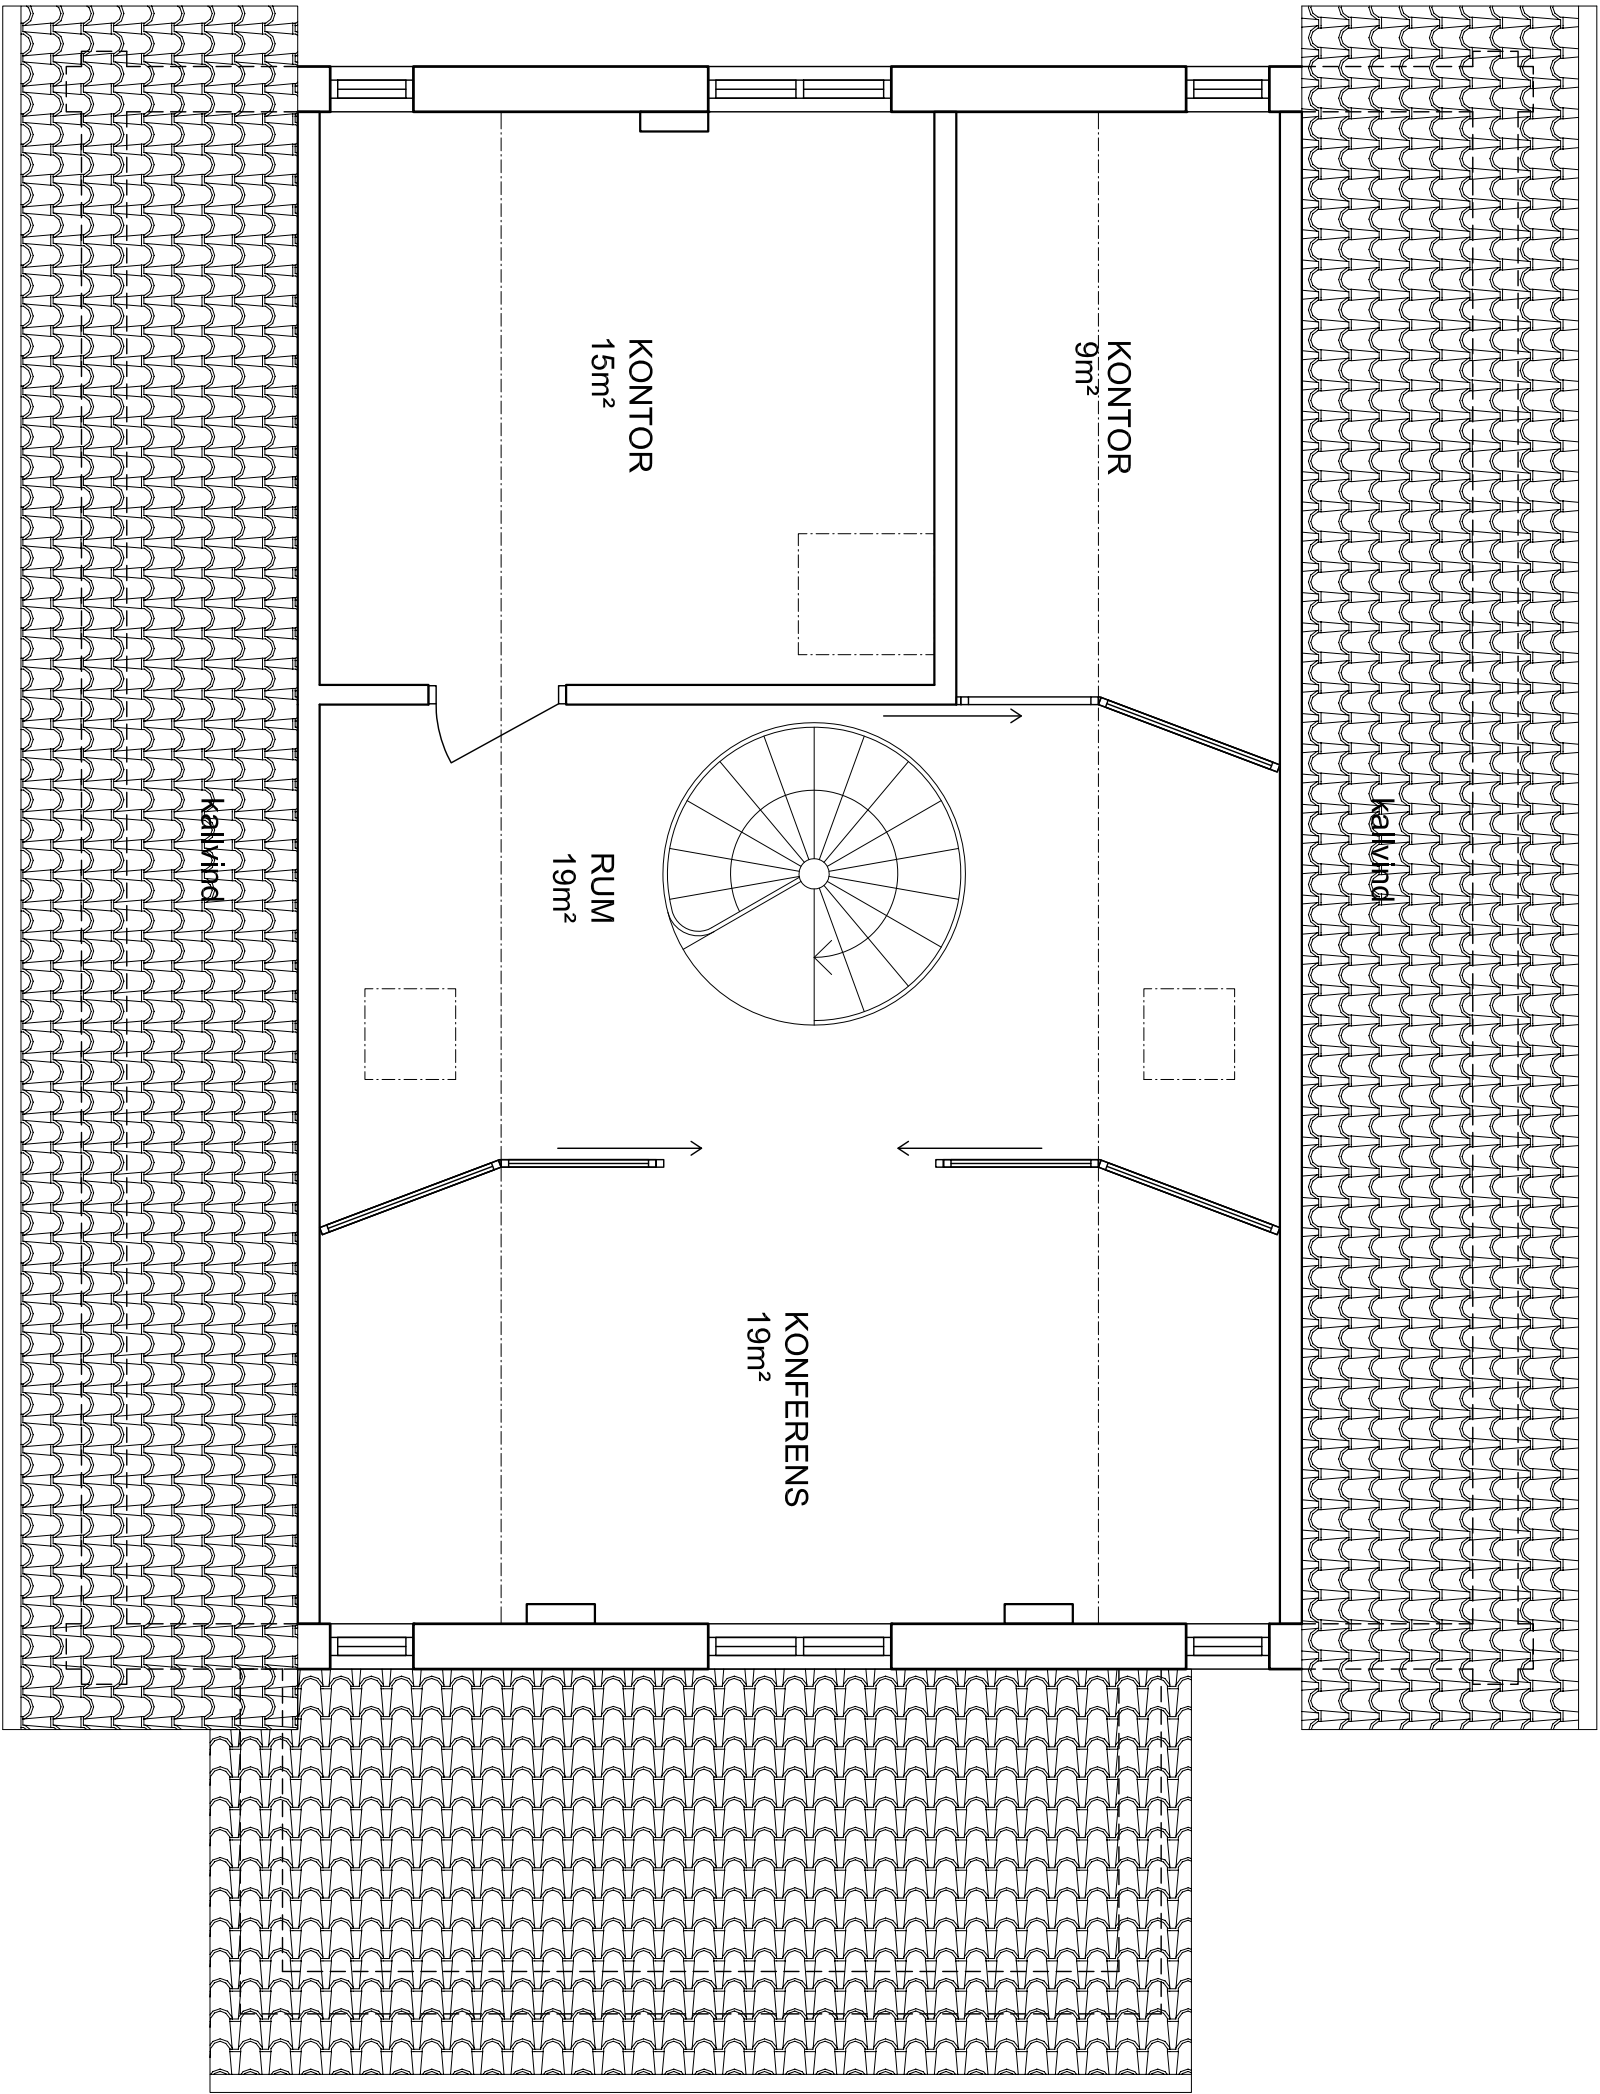

BET	ANT	ÄNDRINGEN AVSER	DATUM	SIGN
RELATIONSRTNING				
ÄLMEN 15 ÄLVGATAN 11				
 visualisering projektering samordning				
UPPDRA.G.NR	RITAD/KONSTR. AV		HANDLÄGGARE	
1911	DF			
DATUM	ANSVARIG			
191114				
ÖSTRA FLYGELN				
PLAN				
PLAN 2				
SKALA	NUMMER		BET	
	A40-1-300			