


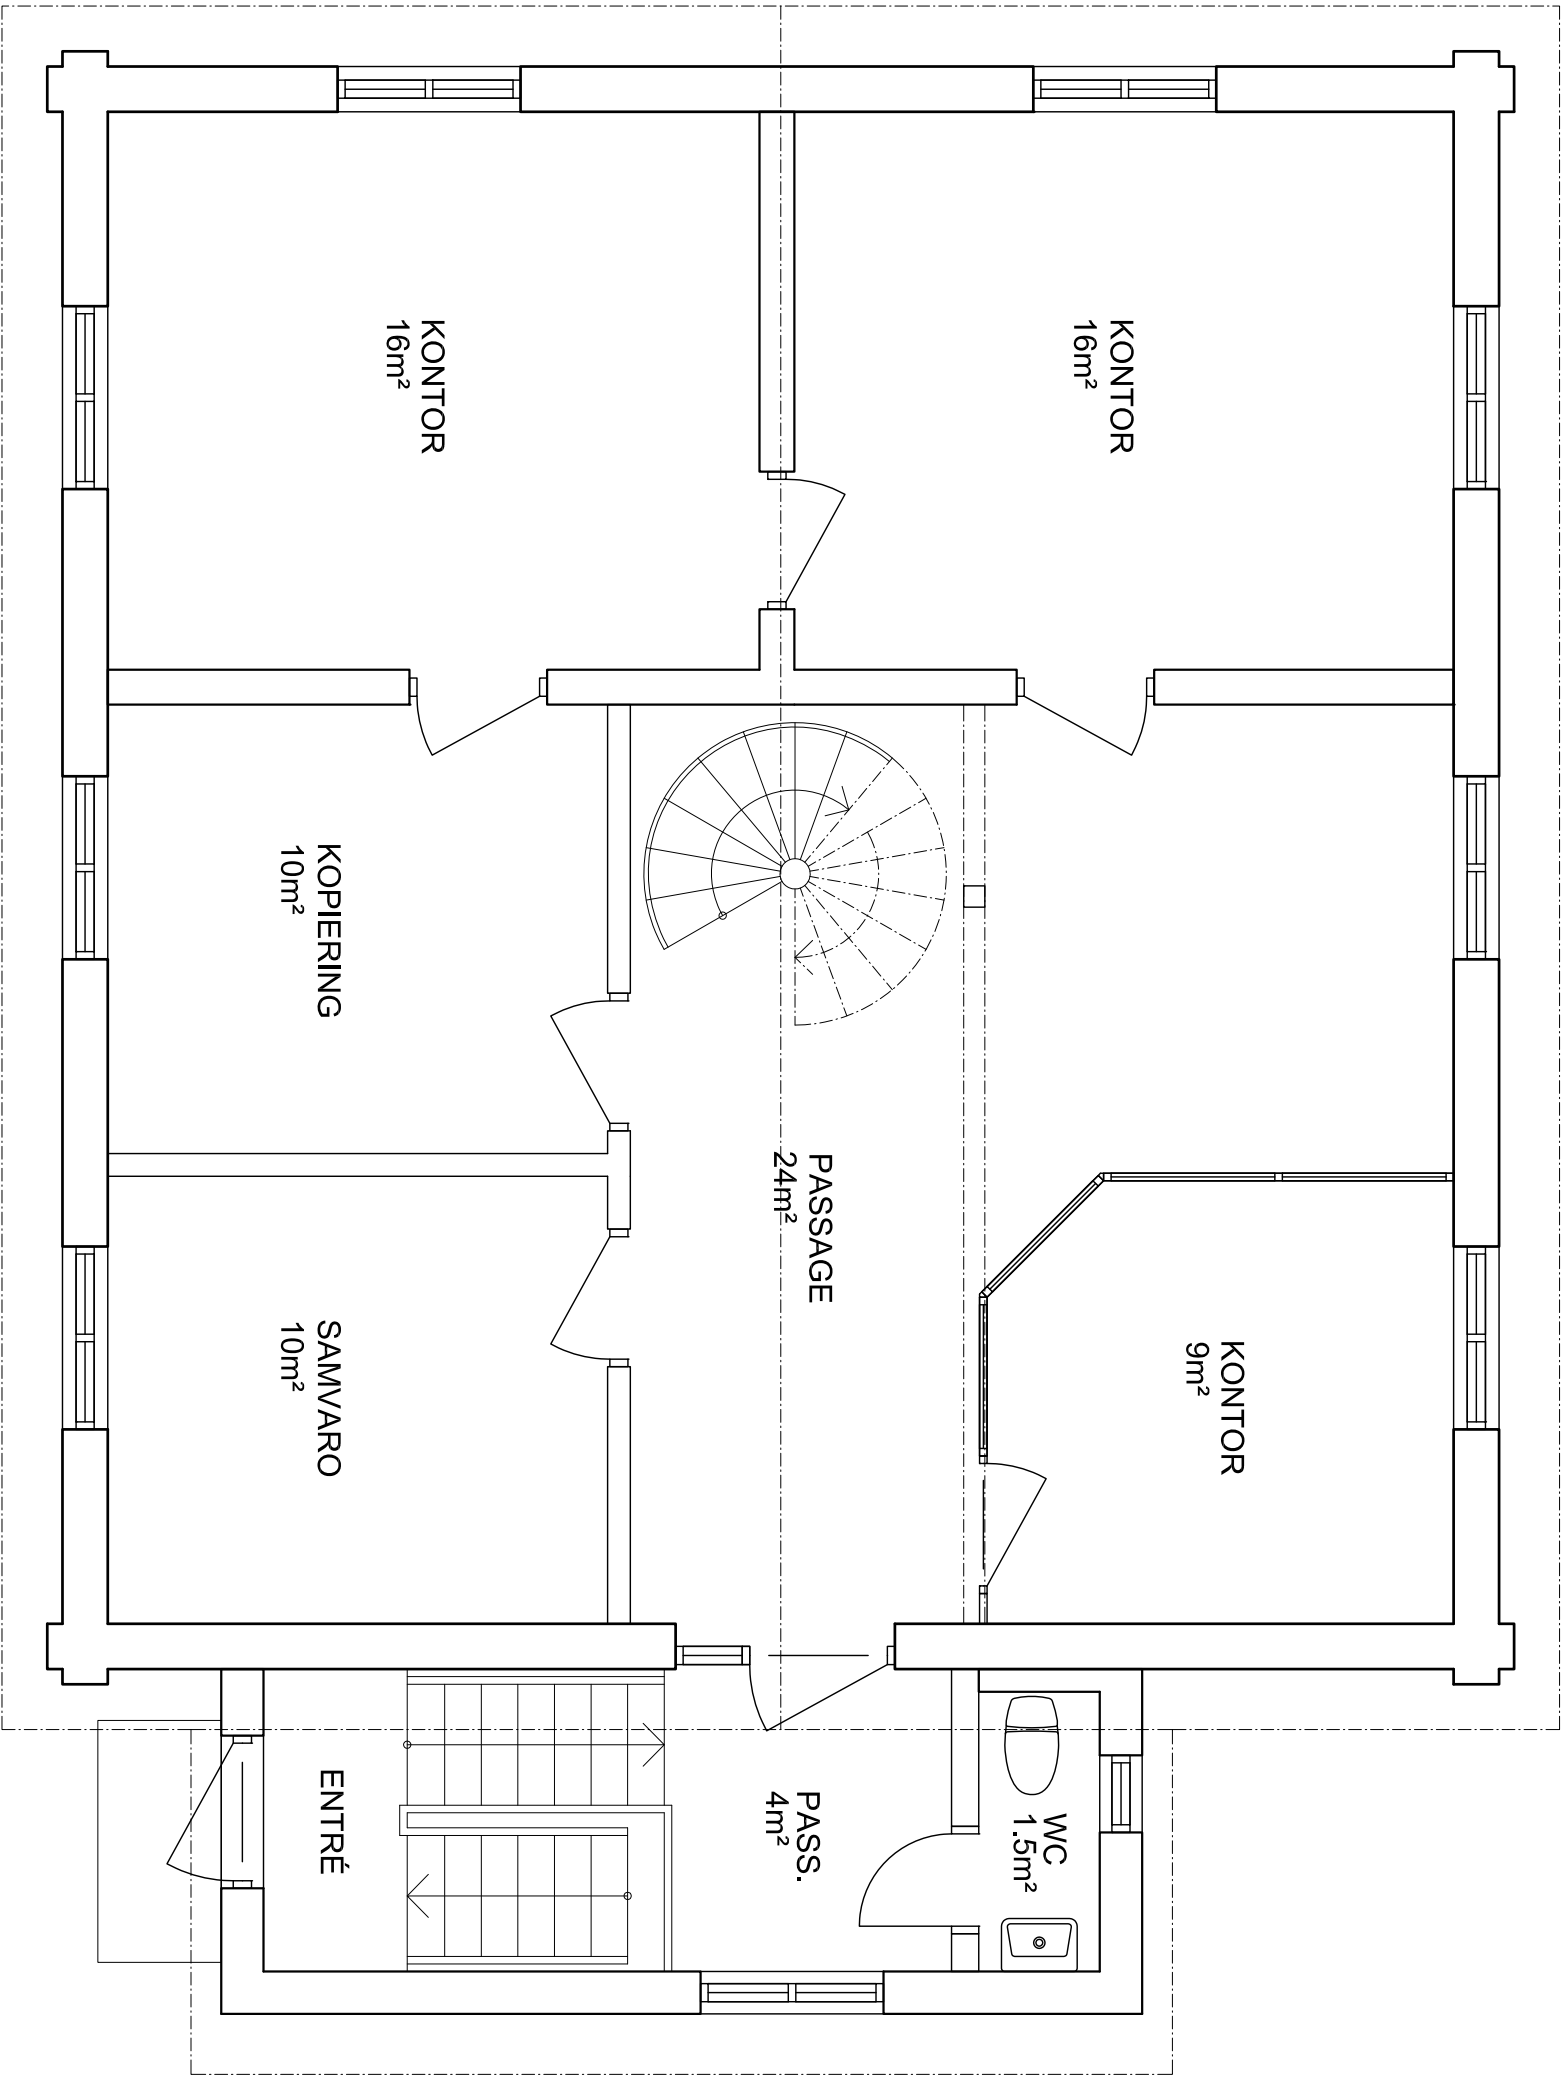

BET	ANT	ÄNDRINGEN AVSER	DATUM	SIGN
RELATIONSRTNING				
ÄLMEN 15 ÄLVGATAN 11				



UPPDRA NR 1911	RITAD/KONSTR AV DF	HANDLÄGGARE
DATUM 191114	ANSVARIG	
ÖSTRA FLYGELN PLAN PLAN 1		
SKALA	NUMMER A40-1-200	BET

REF:

LAGER: SB11