


REF:

LAGER: SB11

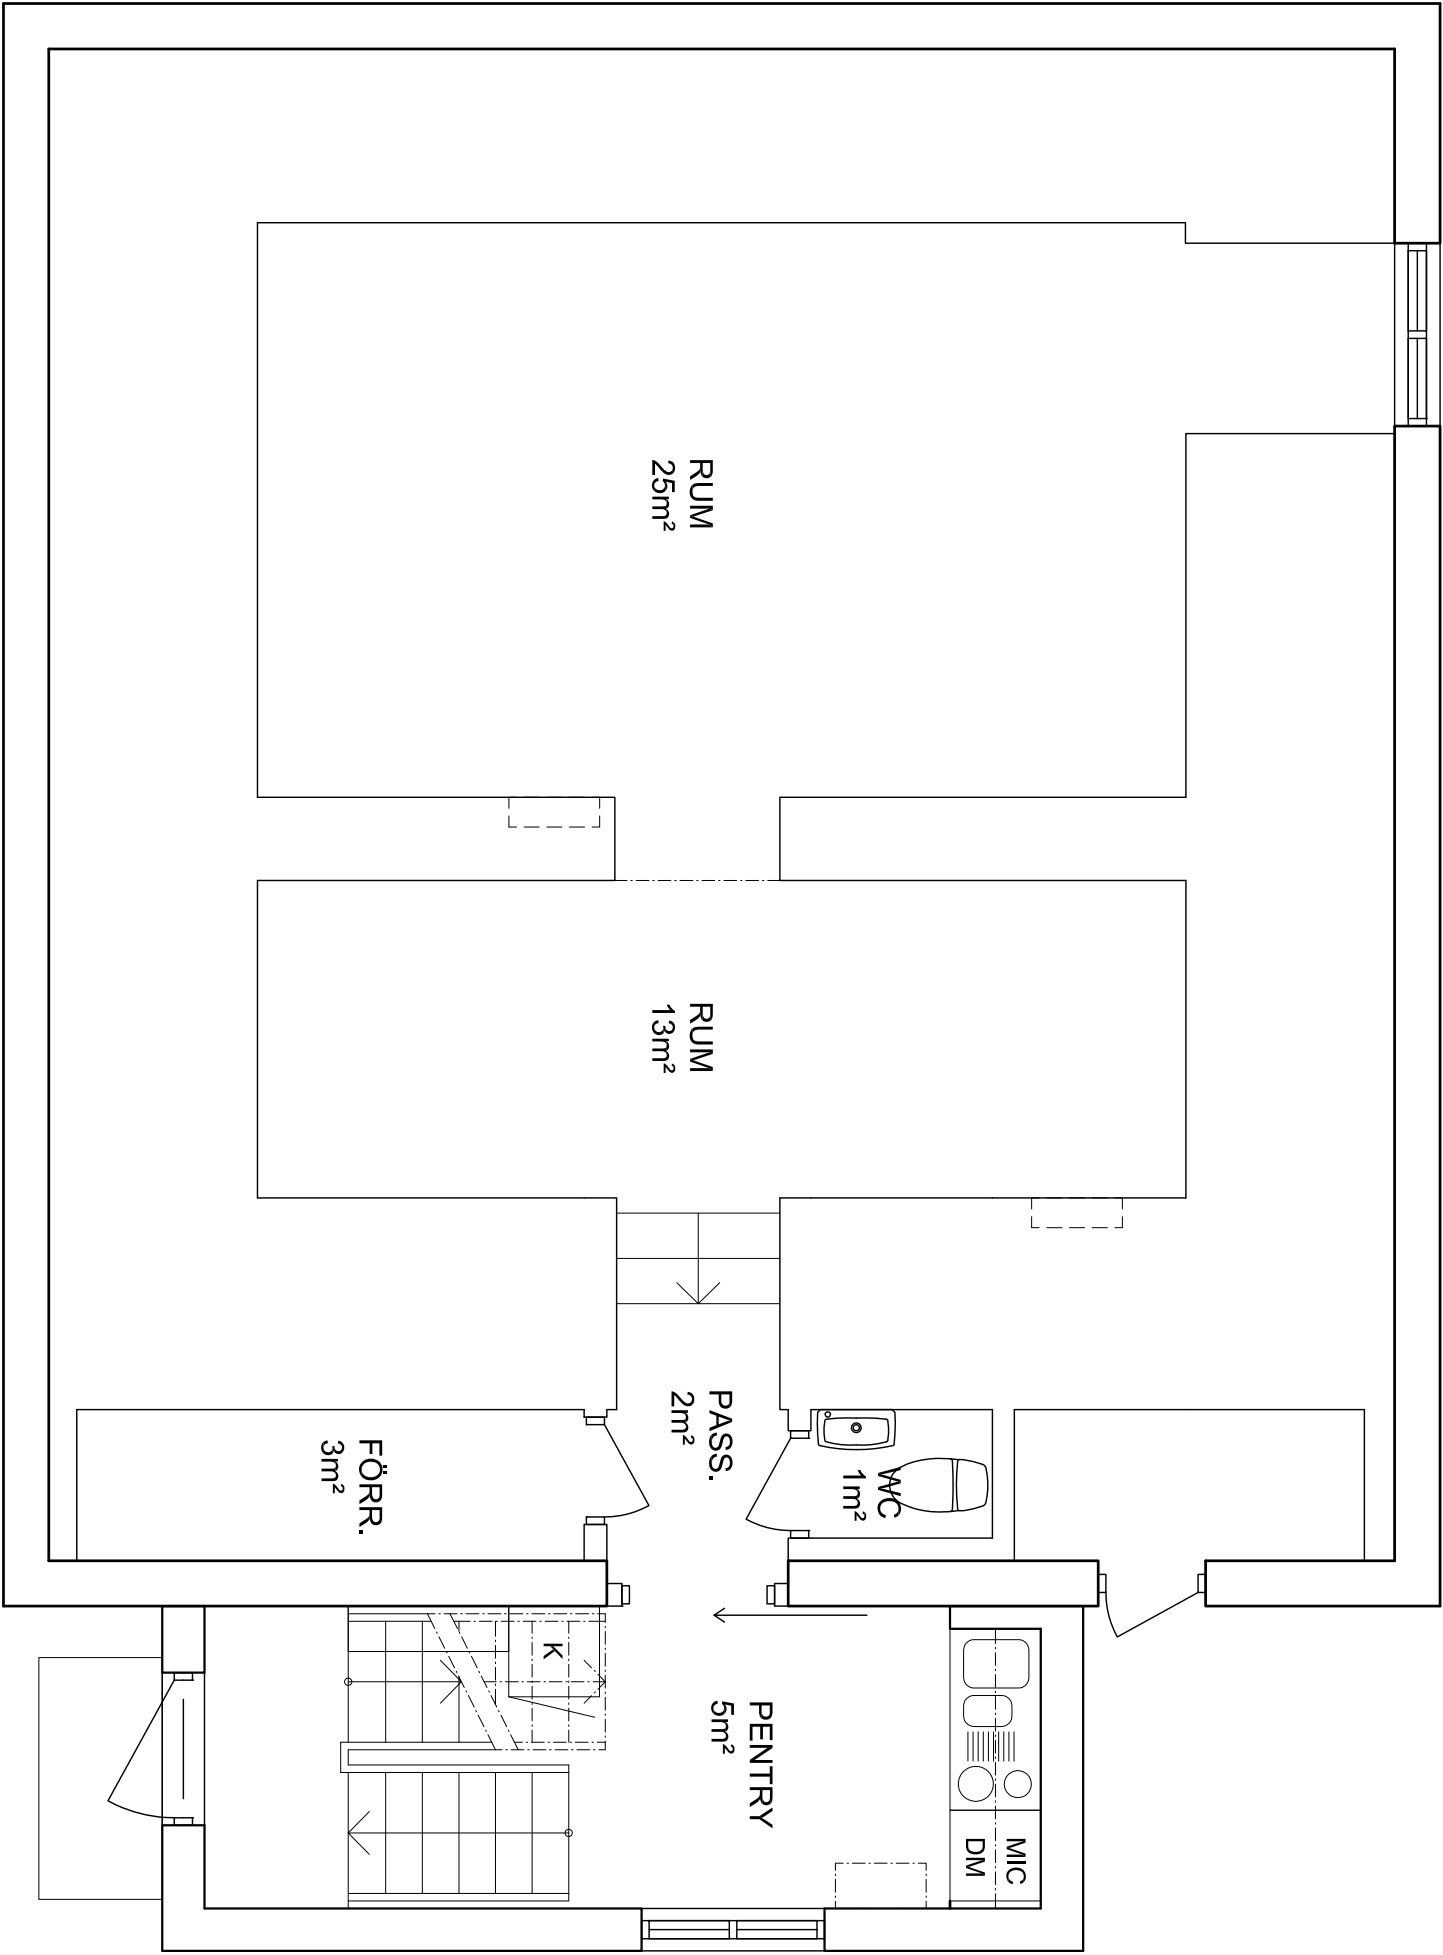

BET	ANT	ÄNDRINGEN AVSER	DATUM	SIGN
RELATIONSRTNING				
ÄLMEN 15 ÄLVGATAN 11				
 visualisering projektering samordning				
UPPDRAG NR 1911	RITAD/KONSTR AV DF		HANDLÄGGARE	
DATUM 191114	ANSVARIG			
ÖSTRA FLYGELN PLAN KÄLLARPLAN				
SKALA	NUMMER		BET	
	A40-1-100			

