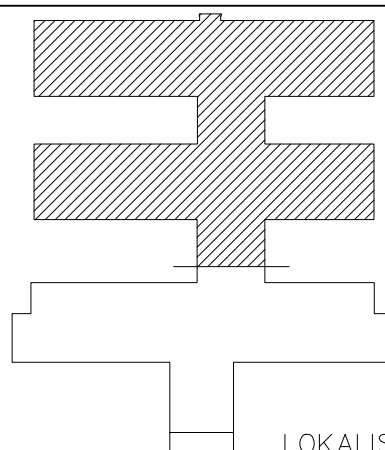


BET	ANT	ÄNDRINGEN AVSER	DATUM	SIGN																																	
HANDLING																																					
RELATIONSHANDLING																																					
 LOKALISERINGSPLAN																																					
 Tegelmästaren 3 Porslinsvägen 1 <table><tr><td>OBJEKTNR 4009</td><td>PROJEKTNR 1276-9937</td><td>PROJEKTANSVARIG HOS BESTÄLLAREN Josef Kazemi</td></tr></table><table><tr><td>▲ A</td><td>Astacus AB</td><td>TEL: 013-485 01 91</td></tr><tr><td></td><td></td><td></td></tr><tr><td></td><td></td><td></td></tr><tr><td></td><td></td><td></td></tr><tr><td></td><td></td><td></td></tr><tr><td></td><td></td><td></td></tr><tr><td></td><td></td><td></td></tr></table><table><tr><td>UPPDRAK NR 1276-9937</td><td>RIT AD/KONSTR AV Ramesh</td><td>HANDLAGGARE MSMR</td></tr><tr><td>DATUM 2014-09-24</td><td colspan="2">PROJEKTERINGSLEDARE Anton Fogel</td></tr></table> Lina VC Astacus Fi2 digitalisering Plan 2 ,Del 1 Planritning A1 <table><tr><td>SKALA A1 1:100 A3 1:200</td><td>RITNINGSNUMMER A401-0201-400901</td><td>BET</td></tr>

FILNAMN: A401-0201-400901.DWJ SKRIFTSDATUM: 2014-09-24 18:47