


FÖRKLARINGAR


- = BEF. VÄGG
- = NY VÄGG
- = NY DÖRR
- = BEF. DÖRR

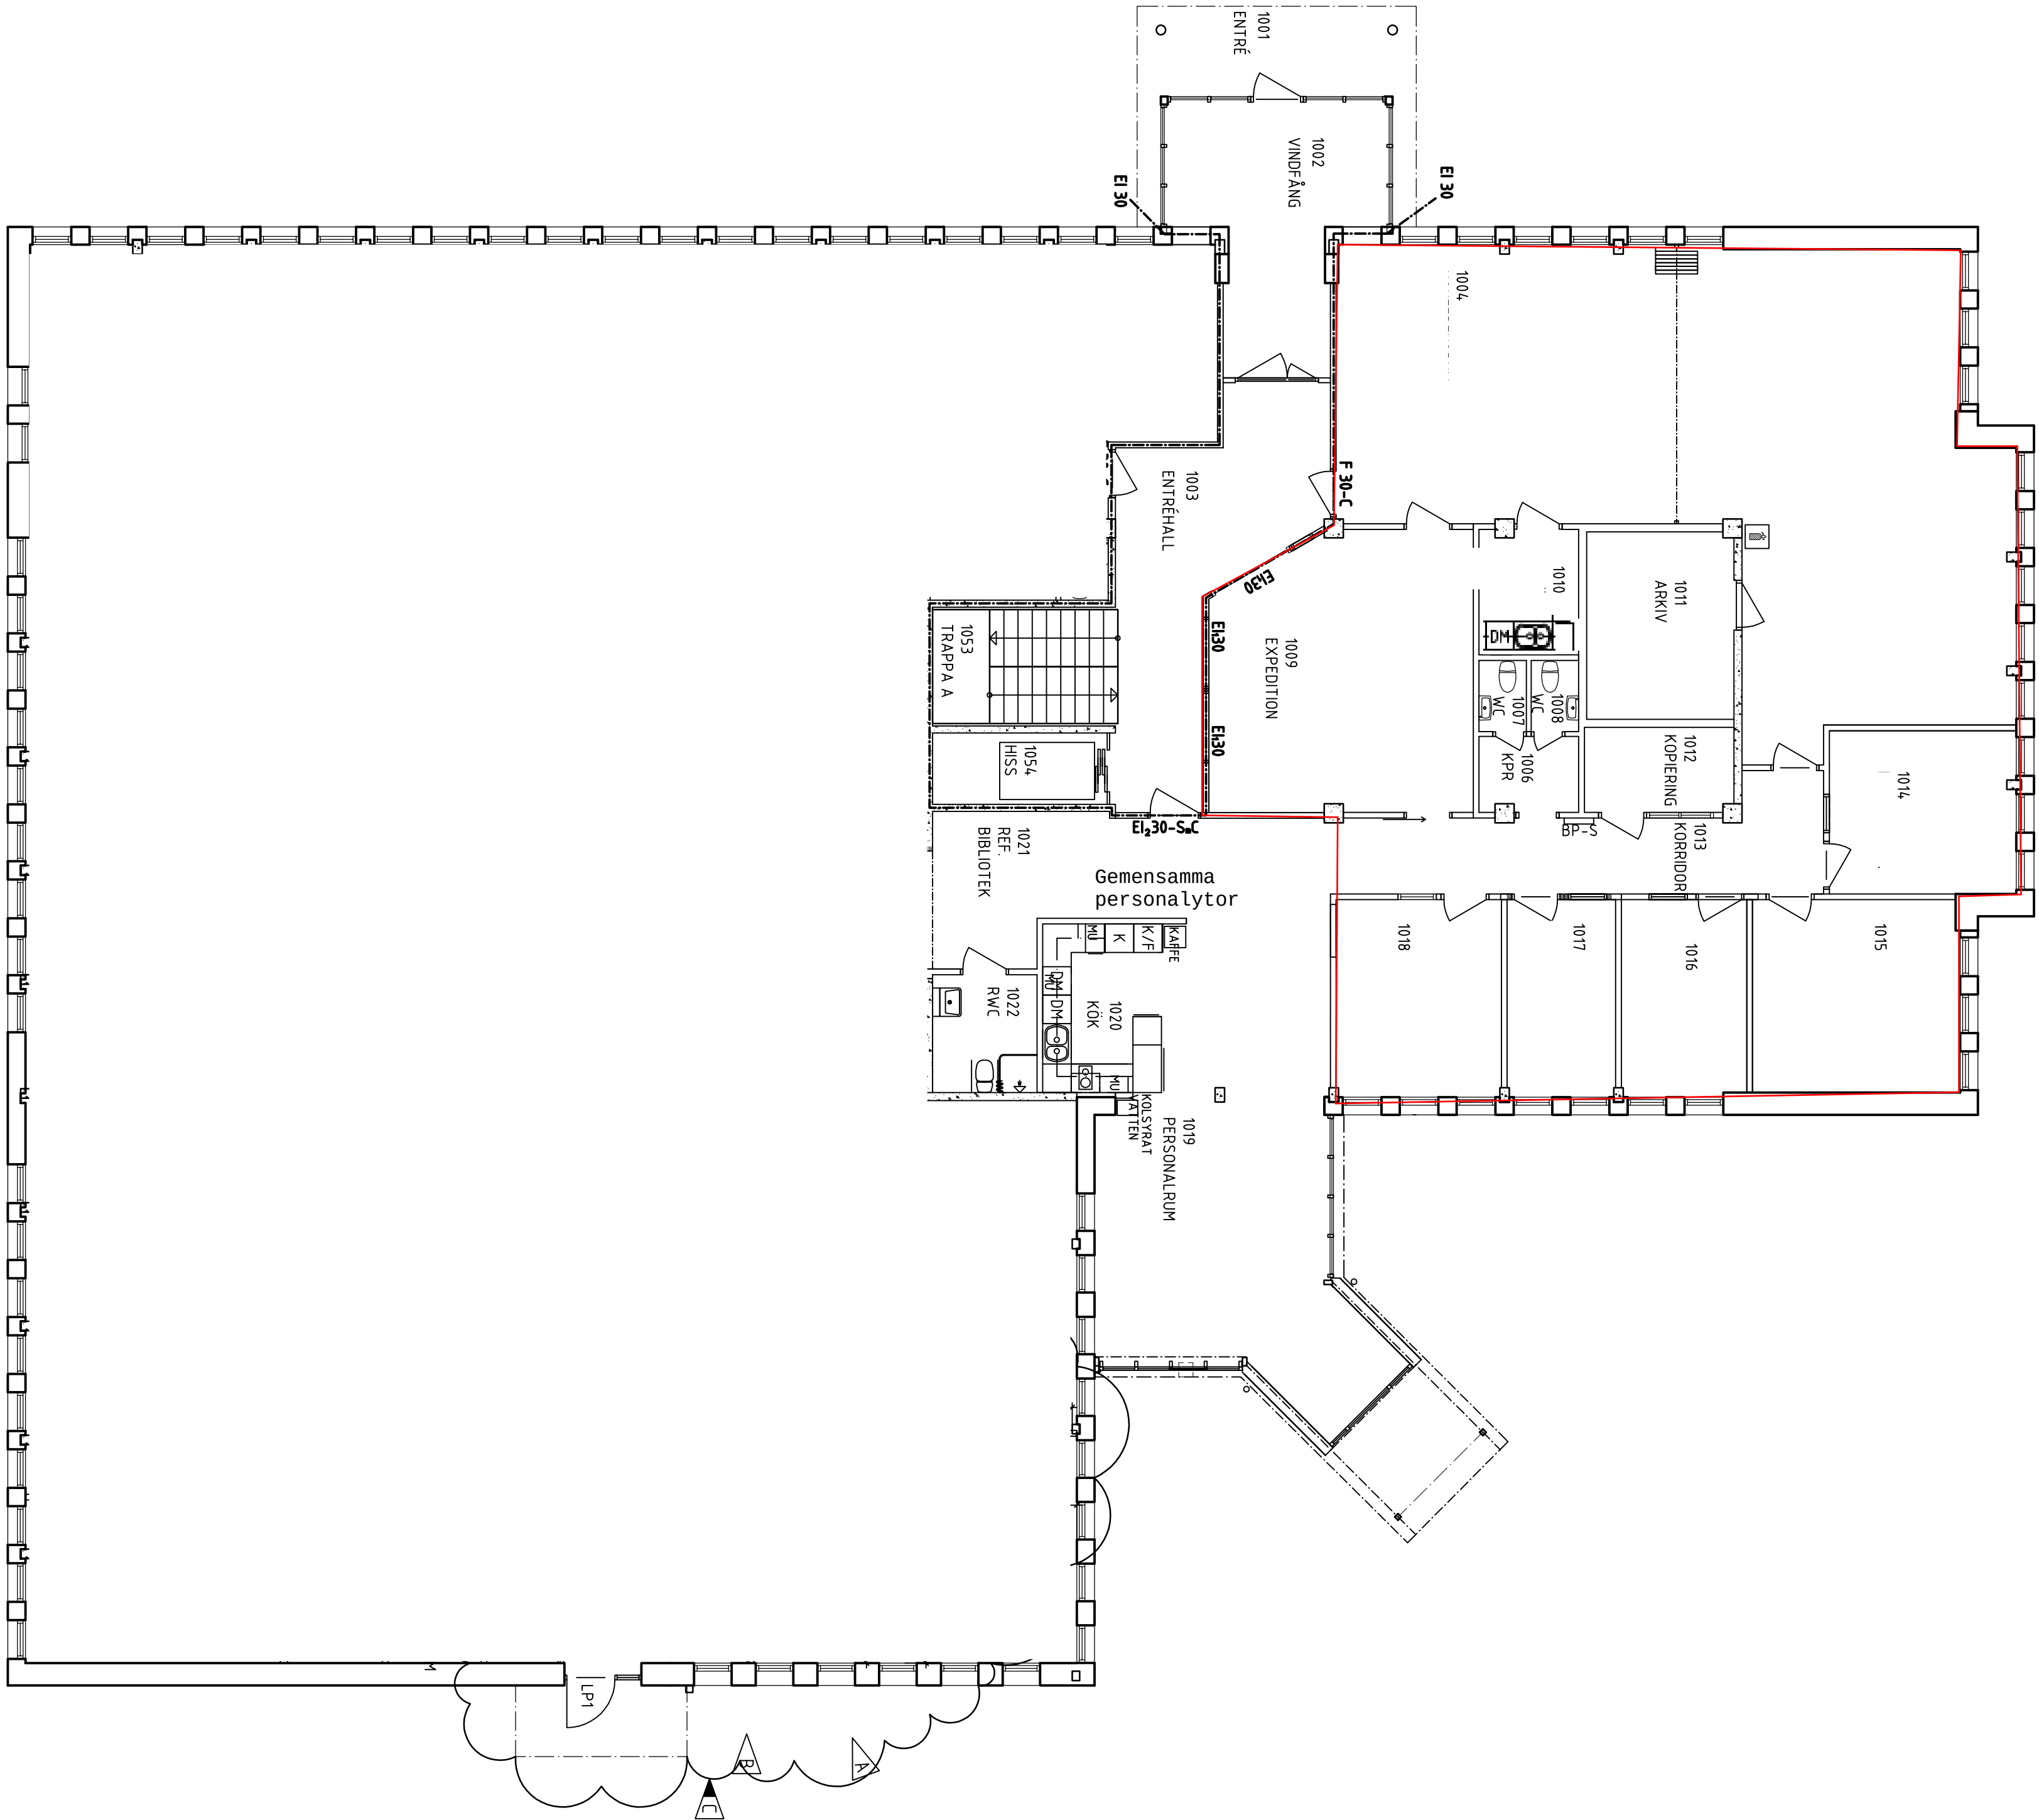

C	NYA DÖRRAR	KPN	161025
B	ÄNDRINGAR VID ENTRÉ	KPN	161007
A	VÄGG VID HISS	KPN	160905
BEF	ÄNDRINGAR VID	SON	DÄMM

BYGGHANDLING

KV. GARVERIET 27, PITEÅ
OM- OCH TILLBYGGNAD PLAN 2

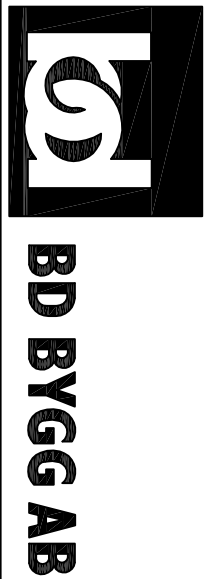

ARKITEKTHUSET
Monarken

TELEFON: 090-330 11 11
FAX: 090-330 11 12
E-POST: info@monarken.se
WEBB: www.monarken.se

TELEFON: 090-330 11 11
FAX: 090-330 11 12
E-POST: info@monarken.se
WEBB: www.monarken.se

PROJEKTANT	BRUNO SUNDSTRÖM
BYGGARE	KAJSA PETERSSON

PLAN 1 ÖVERSIKT	NUMER A-40.1-01	BEF C
SKALA 1:100 (A1) 1:200 (A3)		