
FÖRKLARINGAR

= BEF VÄGG

= NY VÄGG

= NY DÖRR

= BEF. DÖRR

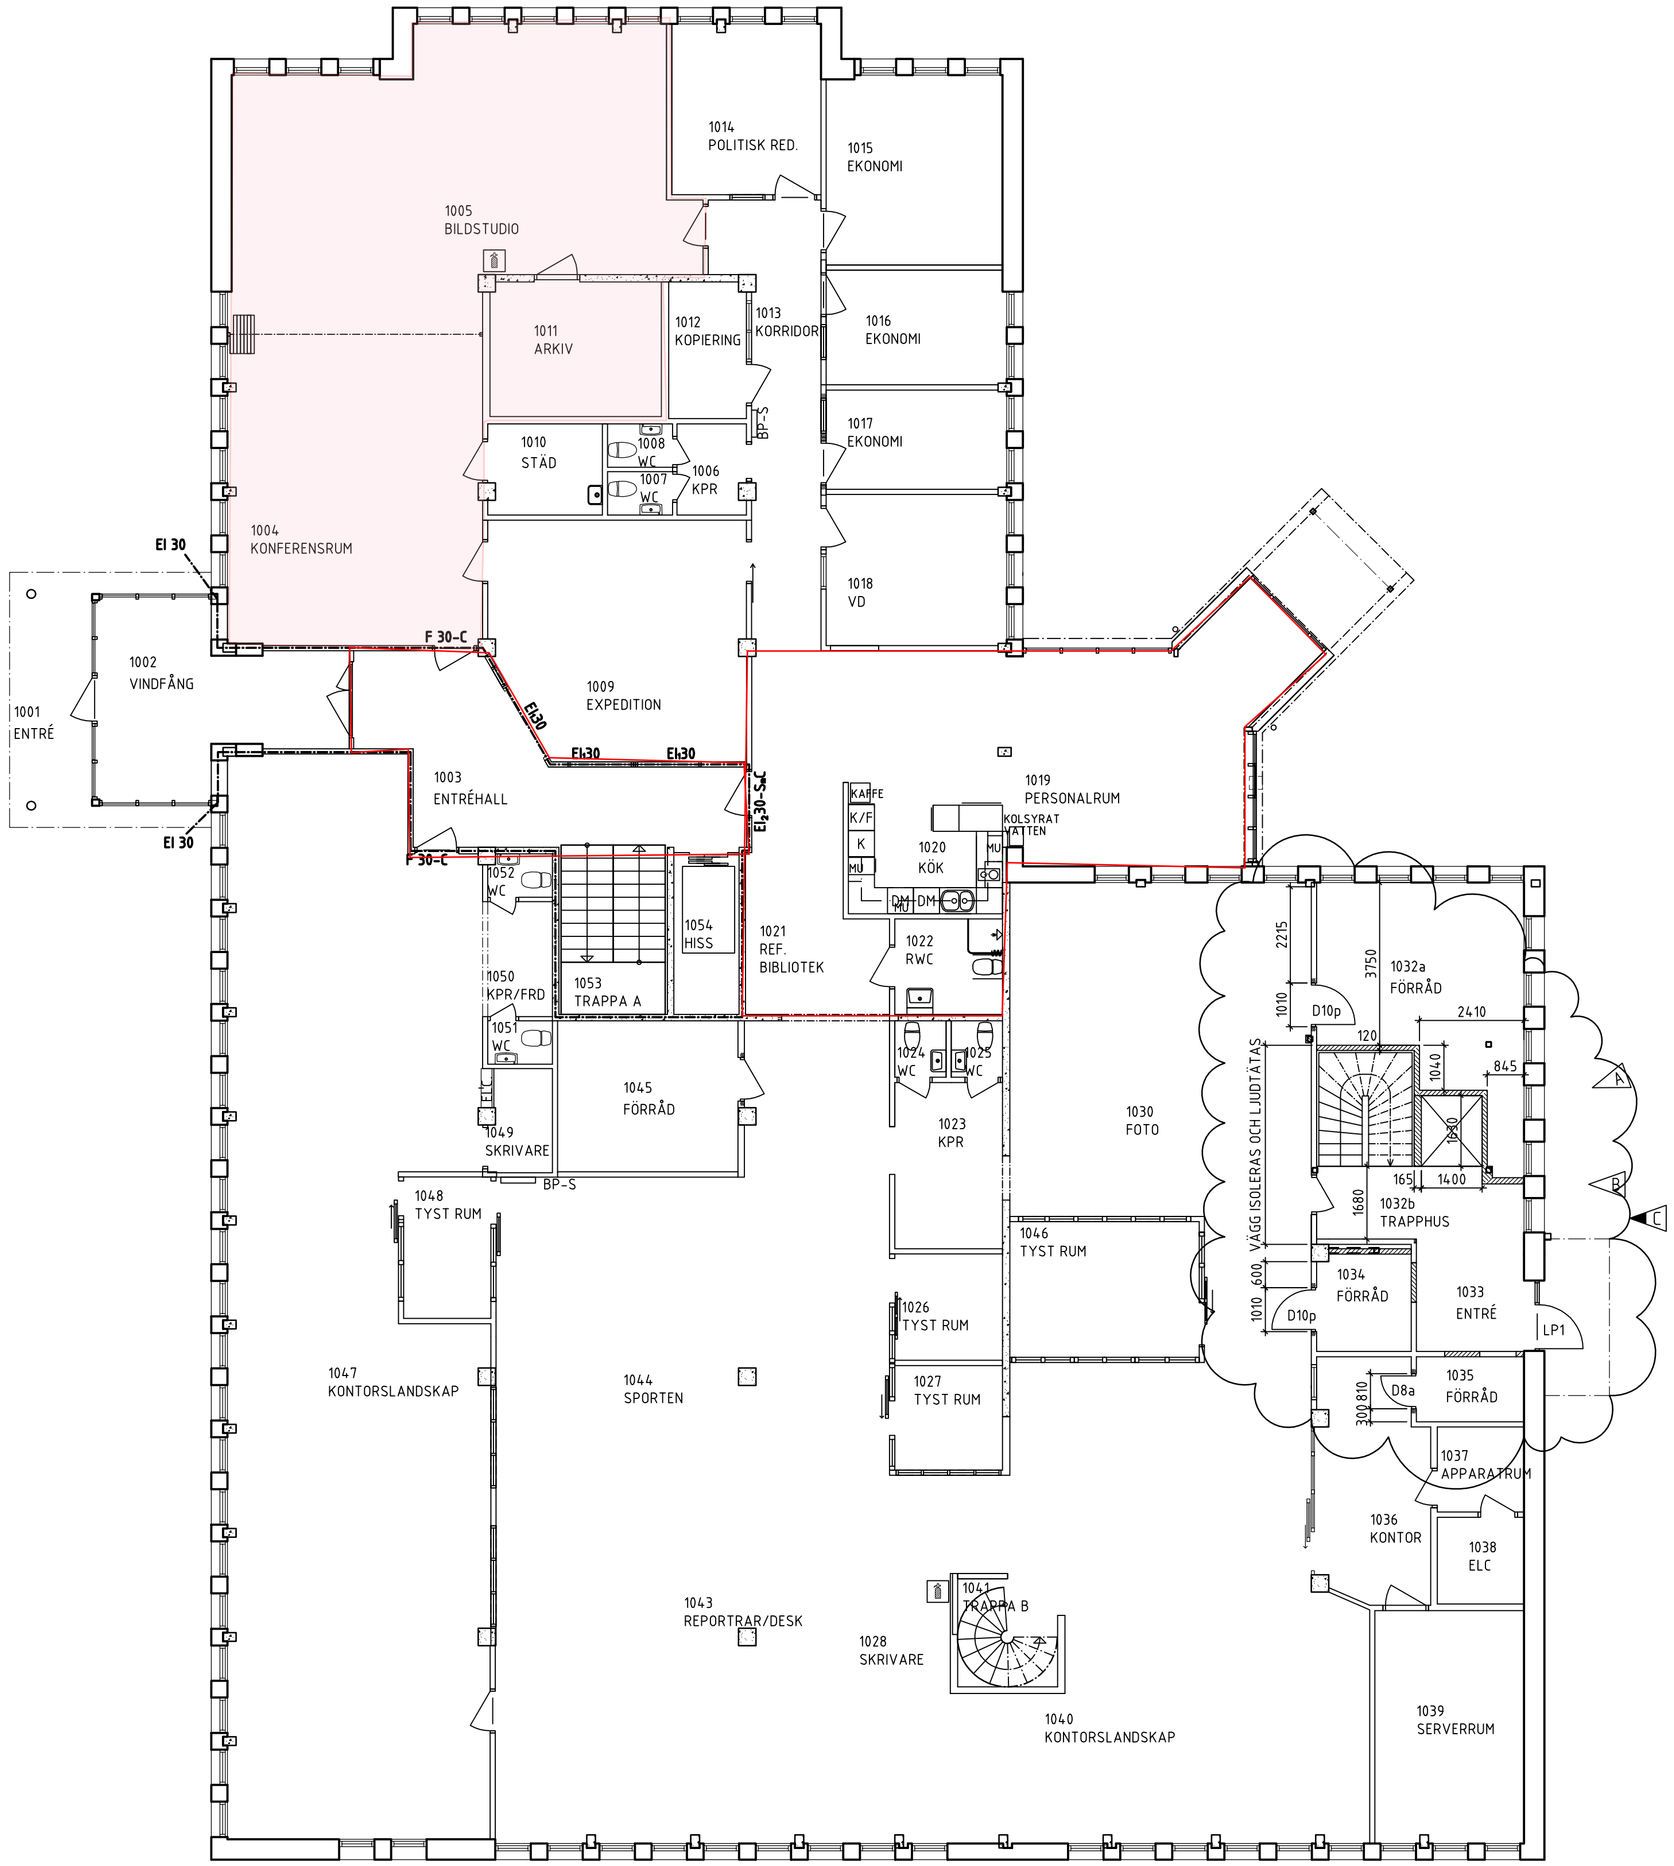

SKALA 1:100

0 1 2 5 10

METER

C		NYA DÖRRAR	KPN	161025
B		ÄNDRINGAR VID ENTRÉ	KPN	161007
A		VÄGG VID HISS	KPN	160905
BET	ANT	ÄNDRINGEN AVSER	SIGN	DATUM

BYGGHANDLING

KV. GARVERIET 27, PITEÅ

OM- OCH TILLBYGGNAD PLAN 2

BD BYGG AB

ARKITEKTHUSET
Monarken

FURUNÄSVÄGEN 105
BOX 760, 941 28 PITEÅ
TEL. 0911-398 00
FAX 0911-398 29

STORGATAN 62
BOX 198, 971 06 LULEÅ
TEL. 0920-398 00
FAX 0920-398 29

UPPDRAG NR	RITAD AV	HANDLÄGGARE
16211	KPN	KAJSA PETTERSSON
DATUM	UPPDRAGSANSVARIG	
2016-08-30	BRUNO SUNDSTRÖM	

PLAN 1
ÖVERSIKT

SKALA	NUMMER	BET
1:100 (A1) 1:200 (A3)	A-40.1-01	C

REF: \\A-modell\APP 1.dwg \\#Komplement\Ru1.dwg

LAGER: SB11

PLO: 2016-10-25 08:59 M:\2016\16211 OMBYGGNAD PITEÅ-TEKNIKEN PLAN 2 (BD-BYGG)\07 BYGGHANDLING\01 RITNINGAR\A-RITN\A-40.1-01.DWG KAJSA PETTERSSON