



ANVISNINGAR:
----- RIVEN BYGGNADSEDEL
VÄGG MÅLAS BLÅ NCS S6010-R90B GLANS<5
VÄGG BÄTTRINGSMÅLAS LIKA BEF 966-30510
VÄGG ELLER BYGGNADSEDEL SOM
BÄTTRINGSMÅLAS LIKA BEF 966-30510

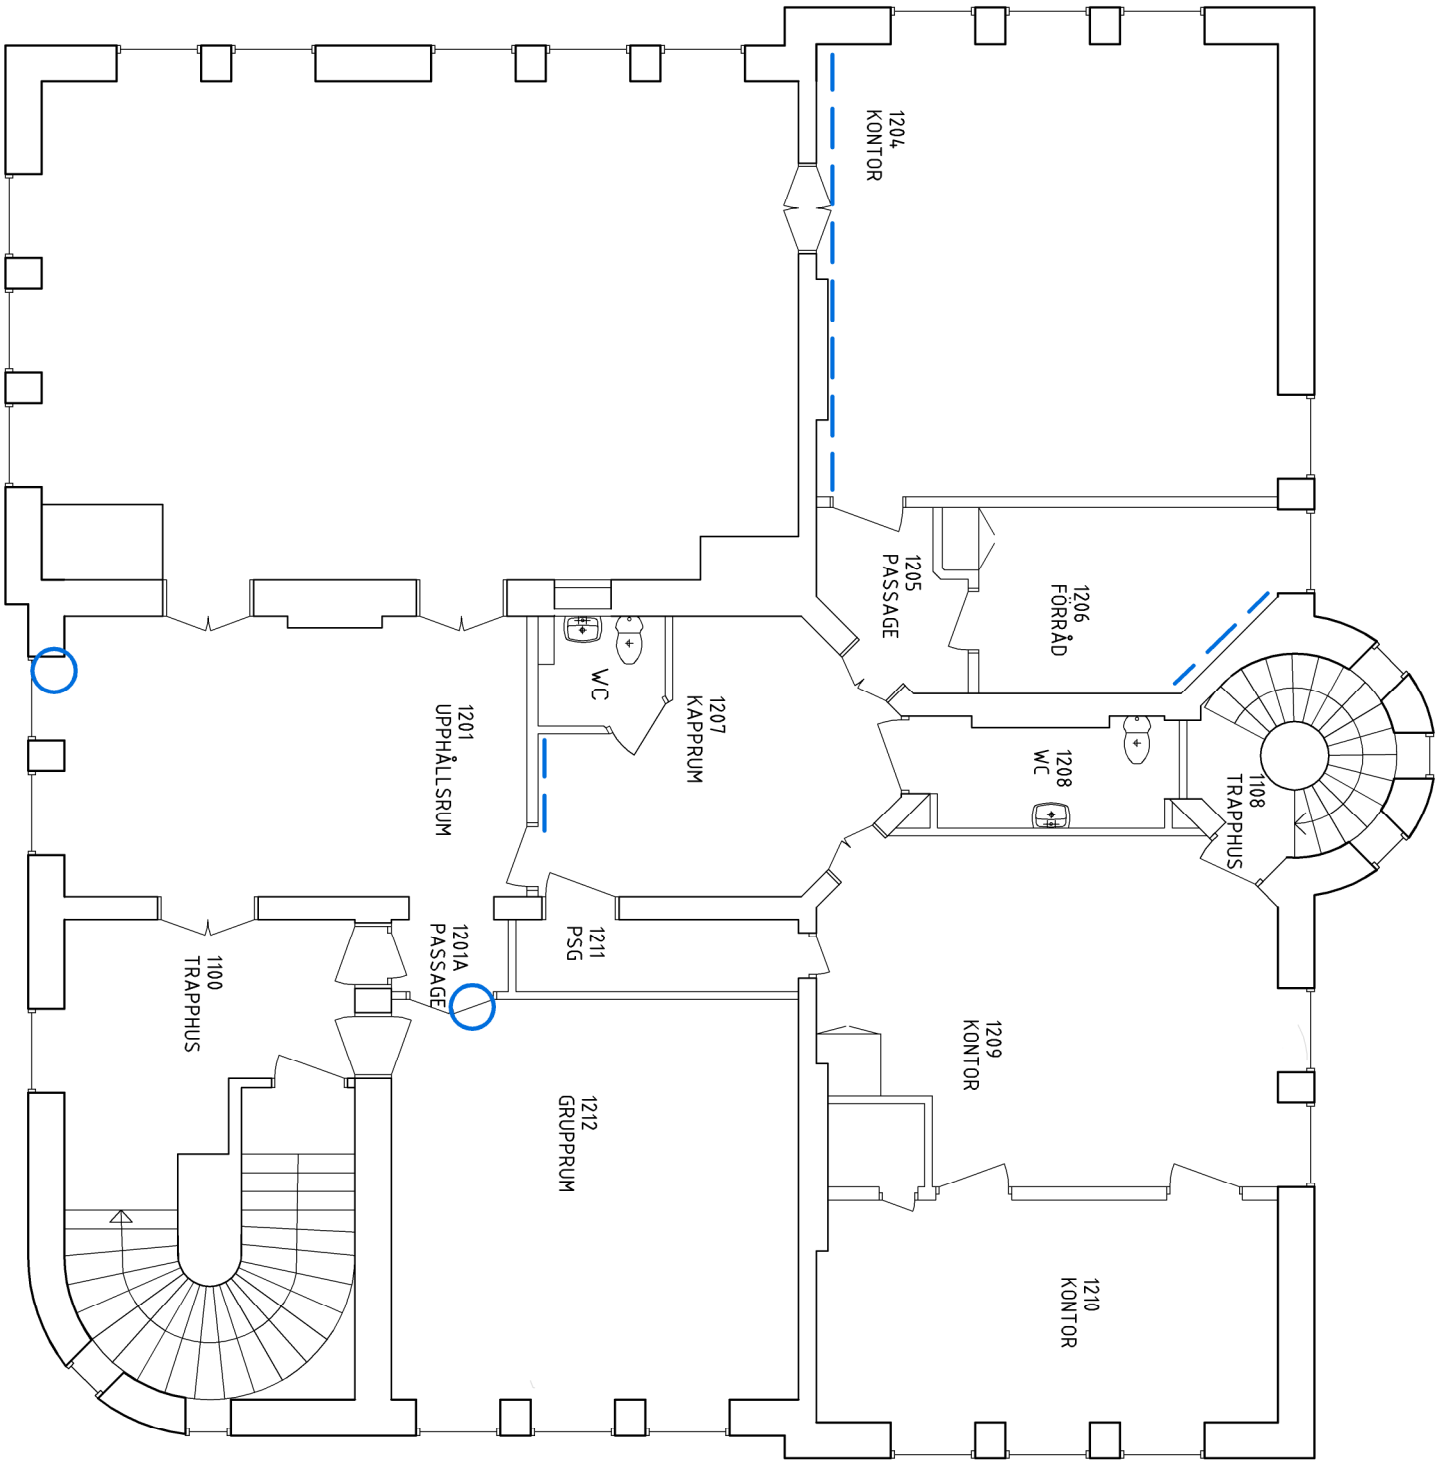

VÅNING 1 TR

YTA EXKL TRAPPHUS OCH VENTSCHAKT 252,0 M2

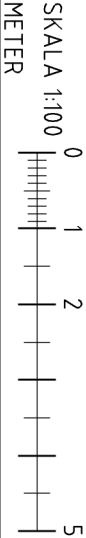

BET	ANT	ÄNDRINGEN	ANSER	SIGN	DATUM
-----	-----	-----------	-------	------	-------

m2
a r k i t e k t u r
b y g g k o n s u l t
tel. 0491 - 180 40
kolbergavägen 33
572 40 oskarshamn

UPDRAG NR	RITAD AV	HANDLÄGGARE
	K. Oscarsson	Kurt Oscarsson
DATUM	OSKARSHAMN 2022-11-24	

KOMPASSEN 7&8, VÄSTERVIK
PLAN VÅNING 1 TR
ÅTERSTÄLLANDE

SKALA	RITNINGSNUMMER	BET
1:100/A3	A:03	