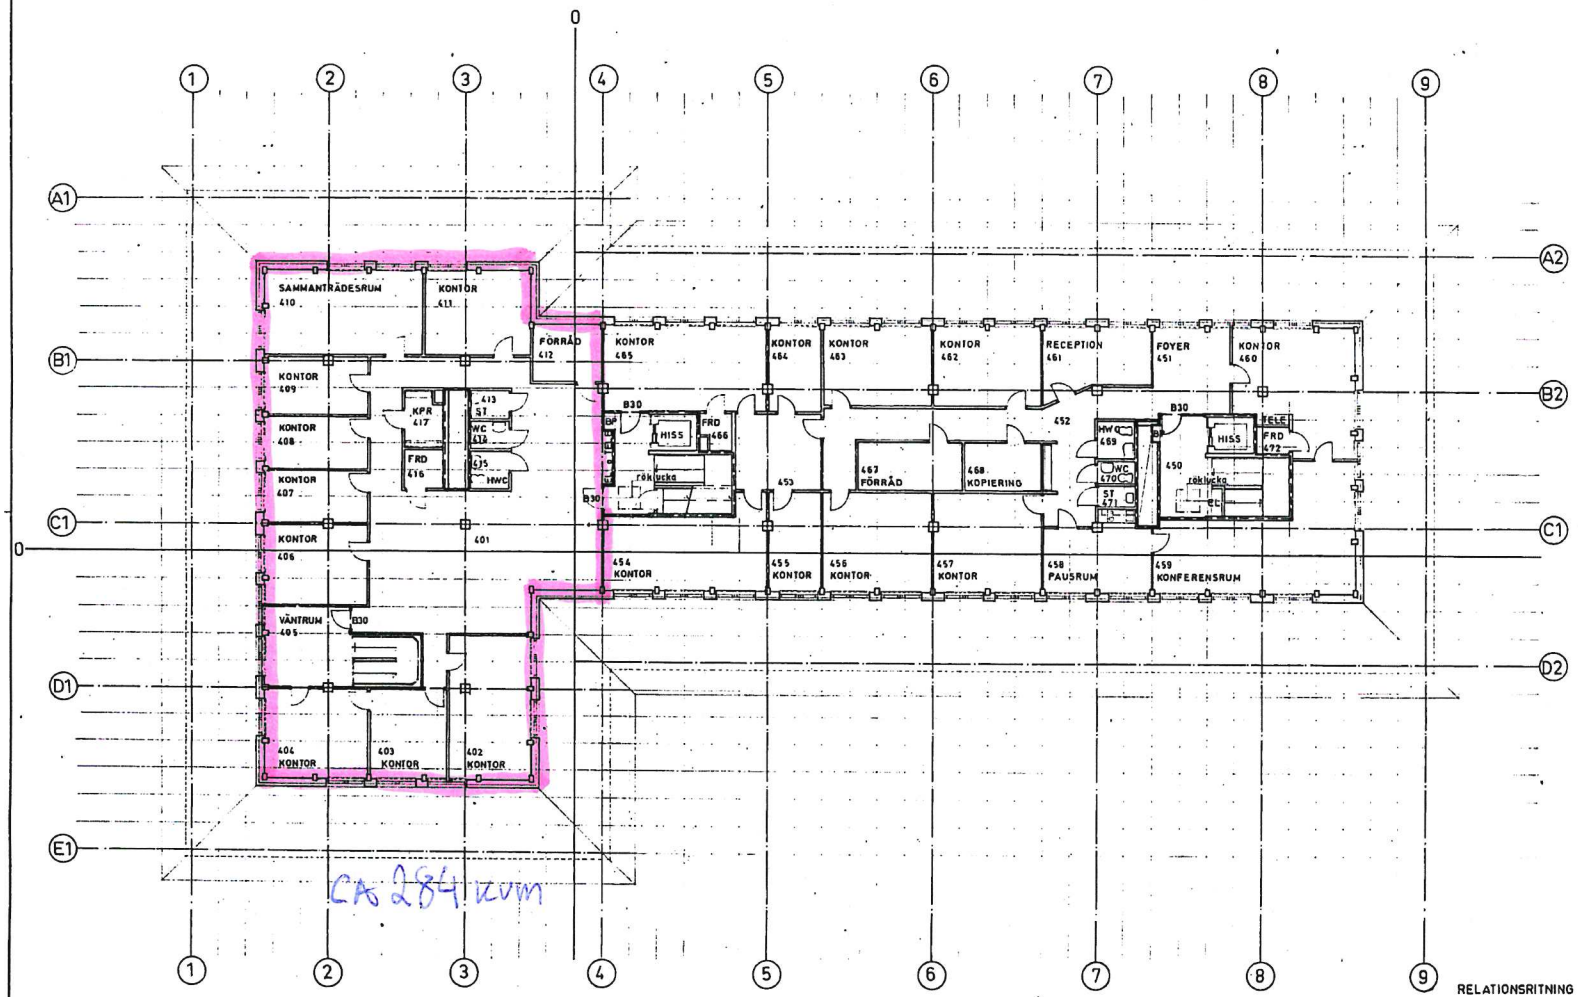

RELATIONSRITNING

REG	ANT	REGISTRERINGEN AVSER	SIGN	DATUM
D		RUMSNR		811030
C		ALLM. REV.		810820
B		BRANDCELLSINDELN.		800922
A		RUMSNR		800703

JOHN MATTSON BYGGNADSAKTIEBOLAG

NORDENFLYCHTSVÄGEN 66 FACK 104 26 STOCKHOLM TEL. 08-13 00 00

FFNS 1 Stockholm

KV NATTVAKTEN • SOLLENTUNAHOLM

KONTORSHUS

PLAN 4

SKALA 1:100

03.279

800416

321109

A14

D