A300-05

FÖRKLARINGAR

HUVUDMÅTT KONTROLLERADE
MELLANVÄGGAR OCH FAST INREDNING
INRITADE EFTER OKULÄR KONTROLL.
RITNING GRUNDAR SIG PÅ UNDERLAG MED
DATUM 1982-12-01

40133-4202

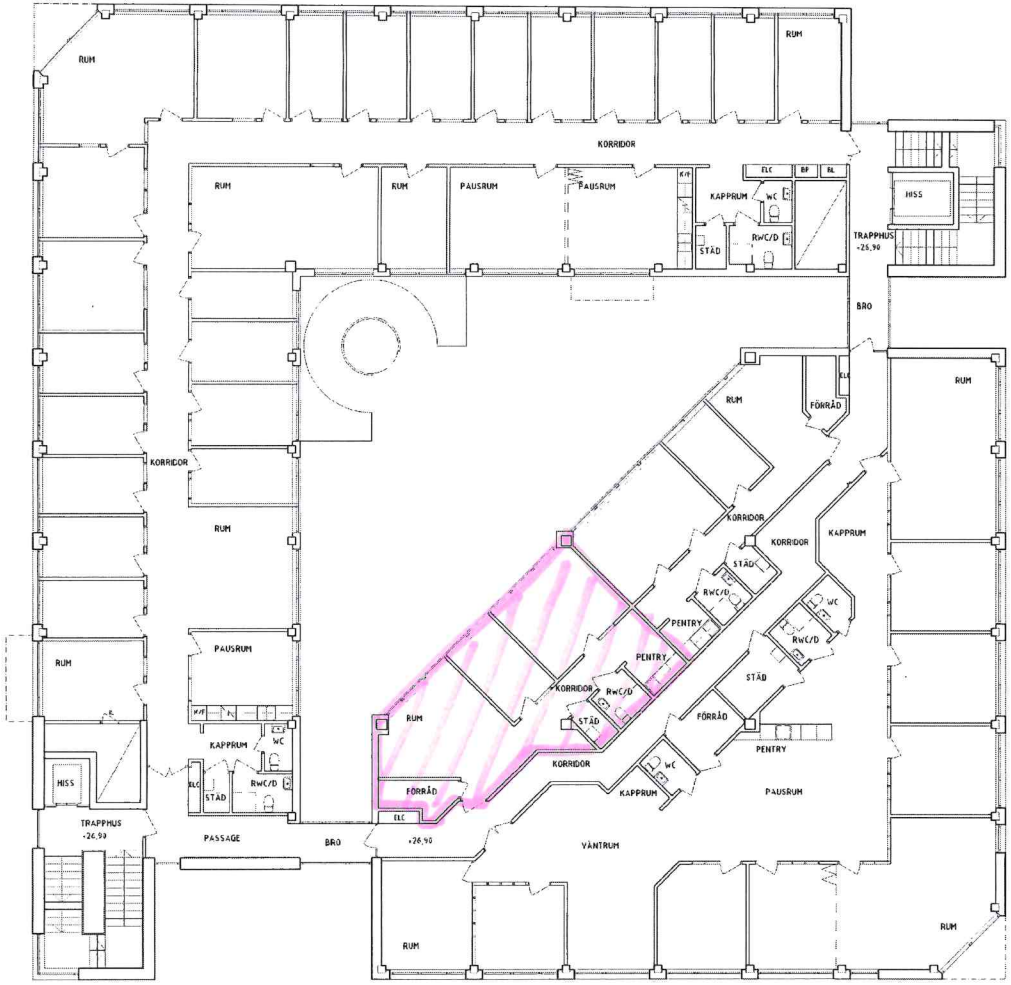

METER
0 1 2 4 6 8 10

BET	ANT	ÄNDRINGEN AVSER	SIGN	DATUM

RELATIONSHANDLING

KV CENTRUM 11
SOLLENTUNA

Sollentunahem
Tel 08-626 06 00 Fax 08-626 62 02

BBH ARKITEKTER & INGENJÖRER AB
Mario Fredjalds väg 38 113 63 Stockholm
Telefon 08-725 90 20 Telefax 08-725 90 29

RITNINGS NR 07082	RITAD AV ÅP	KONTR. AV ÅP
DATUM 2008-02-01	ANSVARIG Å Pini	

BIBLIOTEKSHUSET
PLAN 5, VÅNING 2 TR
+26,90

SKALA	RITNING	BET
A1 1:100/A3 1:200	A300-05	

PLD 2008-03-26 13:35 M:\Projekt\SOLLENTUNAHEM\37452 BIBLIOTEKSHUSET\Ritningar\Grundritning 11 Bibliotekshuset\PLAN\ORIGINAL\A300-05.dwg