
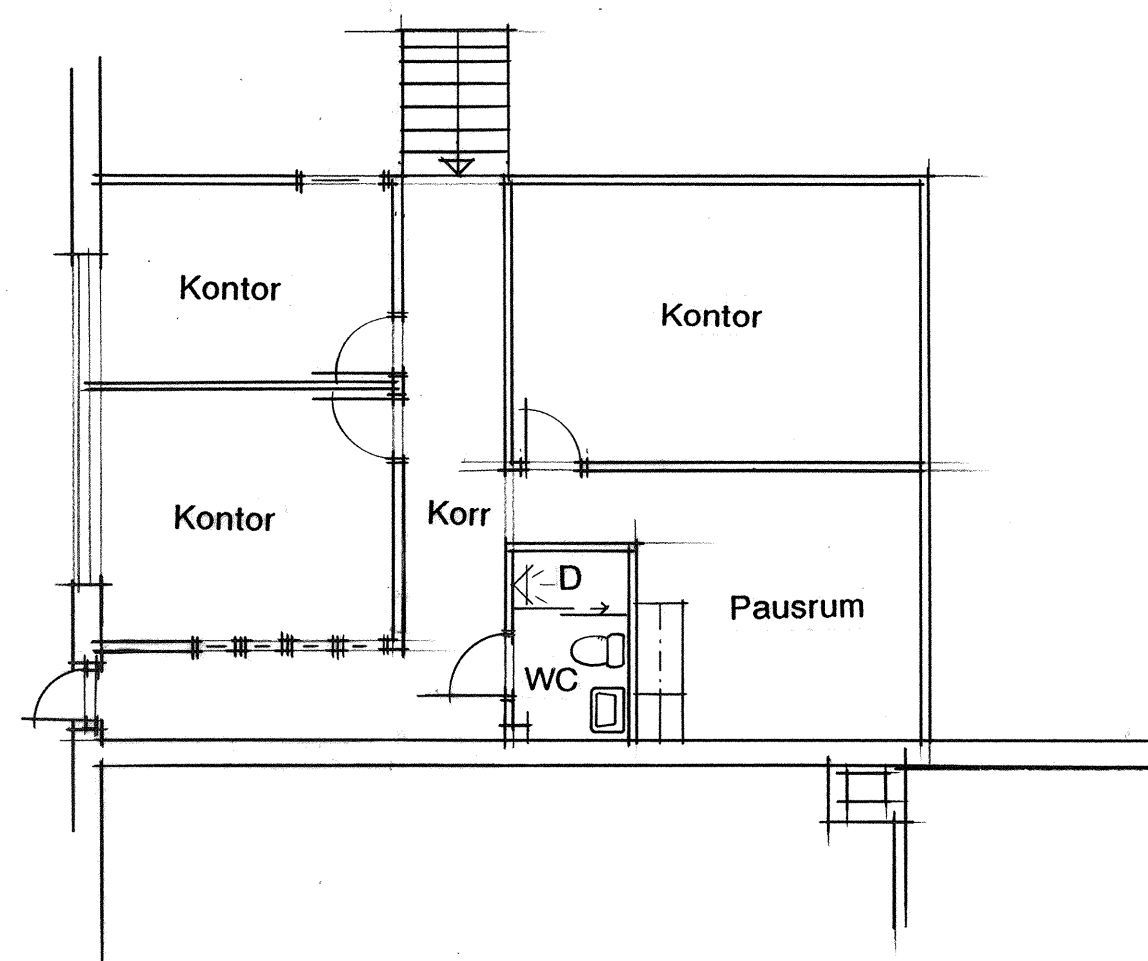


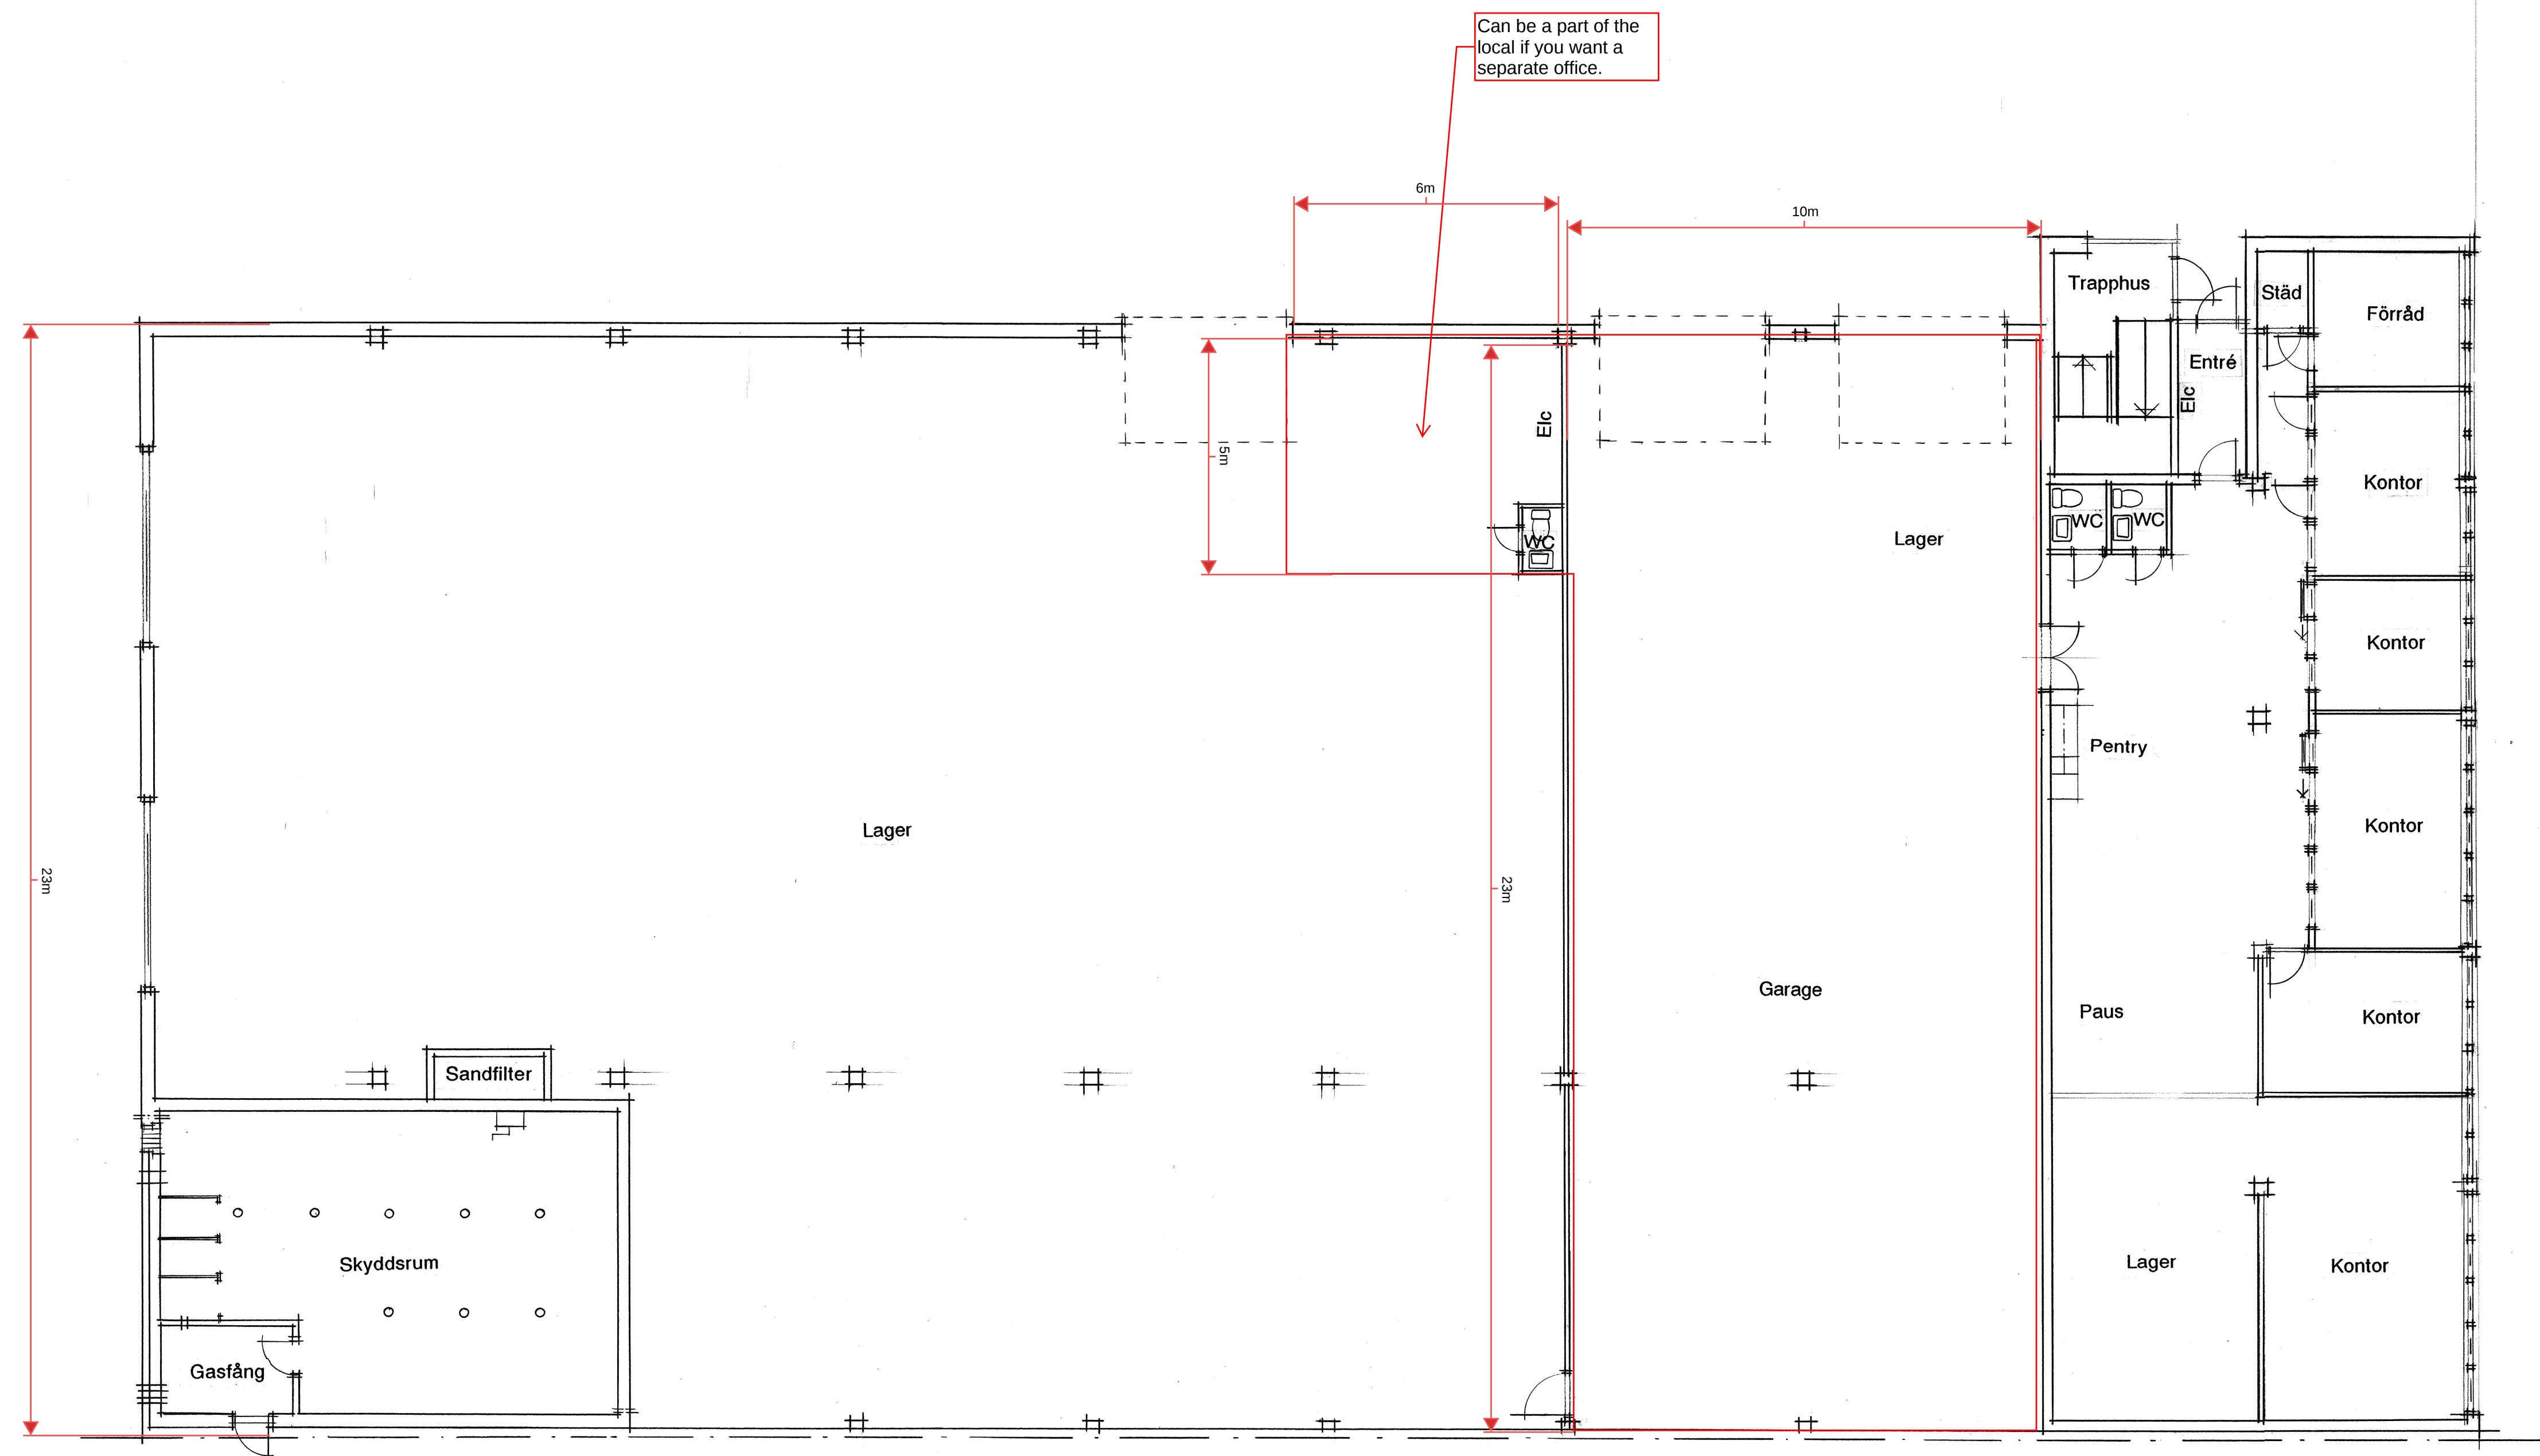

			REG	ANT	REGISTRERINGEN AVSER	SIGN	DATUM
			Kv Kullen 6, Malmö Plan 1 del 2				
			SKALA 1:100				
			RITAD KONSTR AV	GRANSKAD AV	ARBETSNUMMER		
ML							
910901			KOD TYP POS			RITNINGNUMMER	REG
Monette Lundstedt			A00:02				