


PLAN 1

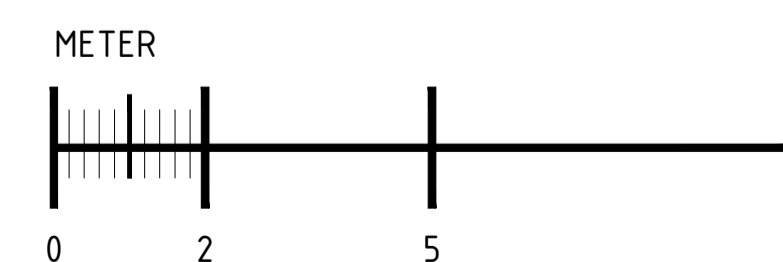

BET	ANT	ÄNDRINGEN AVSER	DATUM	SIGN
<b>RELATIONSRTNING</b>				
UPPDRAG NR	ALF	RITAD/KONSTR AV	ANSVÄRIG	HANDLÄGGARE
DATUM	-	STEFAN N	STEFAN N	STEFAN N
VAKTEN 7, ESKILSTUNA KOMMUN				
PLAN 1 - KÄLLARE				
RELATION				
SKALA	A1 = 1:100	NUMMER	A40.4-110	BET
	A3 = 1:200			