

FÖRKLARINGAR:
 MÄTT ANGES I MILLIMETER OM INTE ANNAT ANGES
 PLUSHÖJDER ANGES I METER


— / — / — BRANDCELLSGRÄNS

INGEN BRAND- OCH ELLER
 LJUDUTREDNING ÄR
 UTFÖRD PÅ DENNA SKISS


OBSERVERA ATT DENNA HANDLING ÄR
 UPPRÄTTAD EFTER ETT INSCANNAT UNDERLAG.
 INGEN DETALJINMÄTNING HAR UTFÖRTS.
 AVVIKELSER KAN FÖREKOMMA.



DEL 1 PLAN BOTTENVÅNING ➡

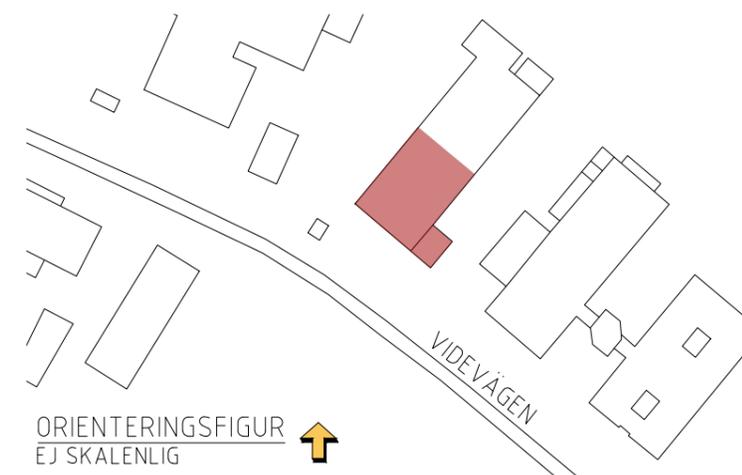

ORIENTERINGSFIGUR
 EJ SKALENLIG ➡

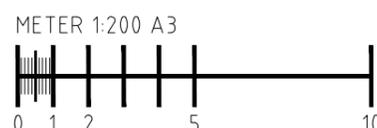

REF:

LAGER:

BET	ANT	ÄNDRINGEN AVSER	SIGN	DATUM

RELATIONSRTNING

KV. BARKEN 20



ARCPARTNER

ARKITEKTUR & PROJEKTERING

UPPDRAG NR	RITAD AV	HANDLÄGGARE
	RL	RL
DATUM	ANSVARIG	
2026-01-14	R.LACKGREN	

DEL 1
 DEL AV PLAN BOTTENVÅNING

SKALA	NUMMER	BET
A1: 1:100 A3: 1:200	A-40.1-101	

PL0: