

FÖRKLARINGAR:

INGEN BRAND- OCH ELLER LJUDTREDNING ÄR UTFÖRD PÅ DENNA SKISS.


- NYA VÄGGAR
- IGENSÄTTNING AV BEFINTLIG VÄGG
- BEFINTLIGA VÄGGAR
- NY ÖPPNING I BEF. VÄGG

- NY DÖRR
- BEF. DÖRR


- NY DÖRR MED GLAS

GP = NYTT GLASPARTI LIKA BEF. GP

INGEN UPPMÄTNING PÅ PLATS HAR UTFÖRTS. ÄLDRE RITNINGUNDERLAG HAR ANVÄNTS VARFÖR AVVIKELSER MOT BEF. UTFÖRANDE KAN FÖREKOMMA

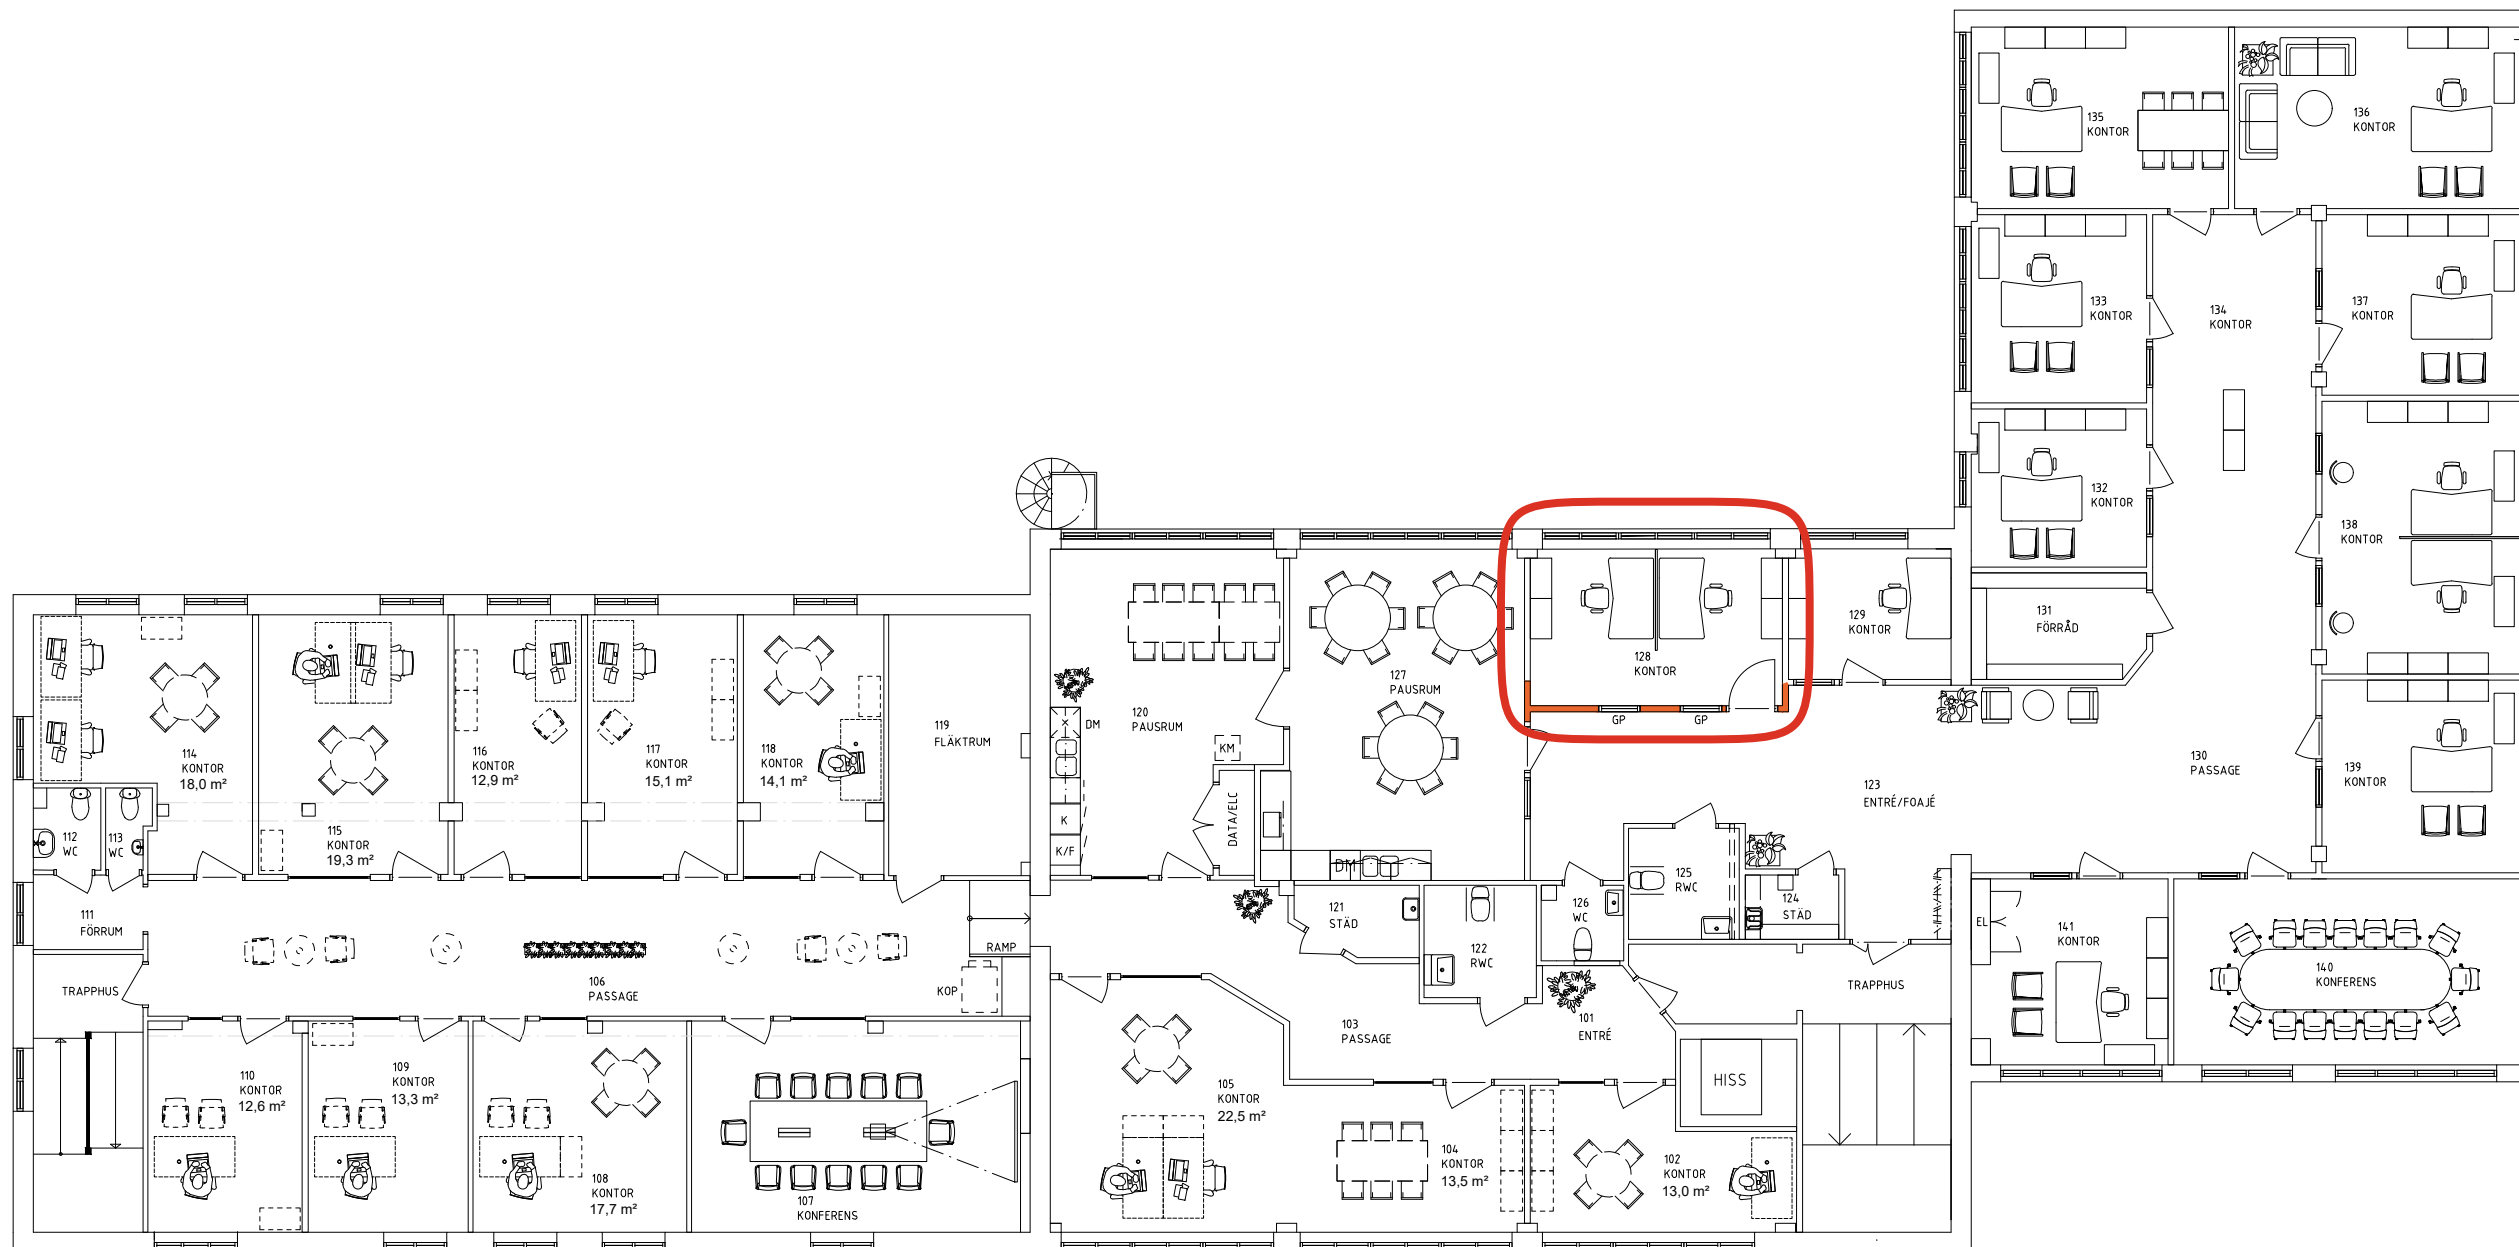

PLAN 2 →

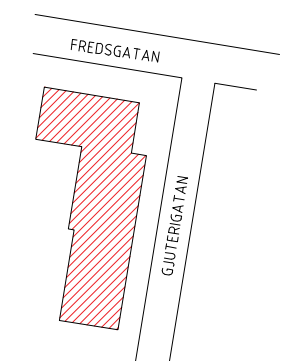

ORIENTERINGSFIGUR ↑
EJ SKALENLIG

