



FÖRKLARINGAR:

— : — : — BRANDCELLSGRÄNS

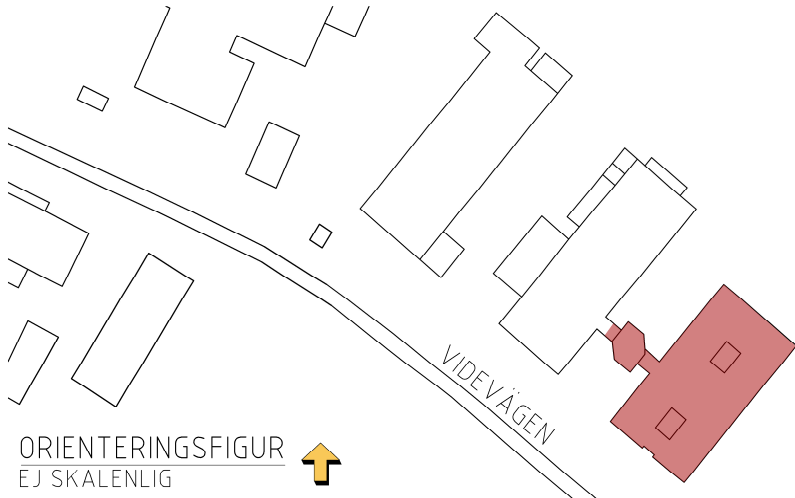

PLAN BOTTENVÅNING

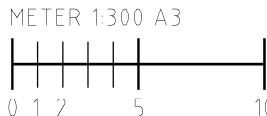

BET	ANT	ÄNDRINGEN AVSER	SIGN	DATUM
RELATIONSRTITNING				
KV. BARKEN 21				
				
		FREDSGATAN 2 703 62 ÖREBRO TEL. 010-516 05 60 www.pe.se		
PROJEKTANSVÄRIG				
UPPDRAG NR	RTID AV	HANDLÄGGARE		
	RL	RL		
DATUM	ANSVARIG			
2020-09-07	R.LACKGREN			
ÖVERSIKTSRTITNING I IUS 3				
PLAN BOTTENVÅNING				
SÄKL A	A1: 1-150 A2: 1-200	NUMMFR	A-4-0 1-106	I RFT

REF:

LAGER:

070