

CENTRAL -
VINSLÖV S ~~SAMHÄLLE OCH~~ KOMMUN, KRISTIANSTADS LÄN
FÖRSLAG TILL ÄNDRING AV STADSPLANEN
FÖR KV. **ALEN** M.FL.

BETECKNINGAR

GRUNDKARTAN

- STAKET, STENMUR
∞ NIVÅKURVA
□ BYGGNAD RESP. FASTIGHETSGRÄNS

STADSPLANEKARTAN

- GRÄNS BELÄGEN 4 METER UTANFÖR OMRÅDE SOM BERÖRES
AV FÖRSLAGET
— GÄLLANDE OMRÅDESGRÄNS
- - - OMRÅDESGRÄNS
- · - BESTÄMMELSEGRÄNS
* * * GÄLLANDE OMRÅDES- OCH BESTÄMMELSEGRÄNS AVSEDD ATT UTGÅ
Jm OMRÅDE FÖR SMÅINDUSTRIÄNDAMÅL
MAK som ej får bebyggas
BYGGNADS HÖJD

CENTRAL -


TILLHÖR FULLMÄKTIGES I VINSLÖVS KOMMUN
BESLUT AV DEN 10.5.1972 § 30,
BETYGAR: *Börje Backenberg*
ORDFÖRANDE

NR 11.082-1392-72. TILLHÖR LÄNSSTYRELSENS
I KRISTIANSTADS LÄN BESLUT DEN 13 SEPTEMBER 1972.

Stig-Arne Andersson
STIG-ARNE ANDERSSON

SKALA 1:2000

50 0 100 200 M

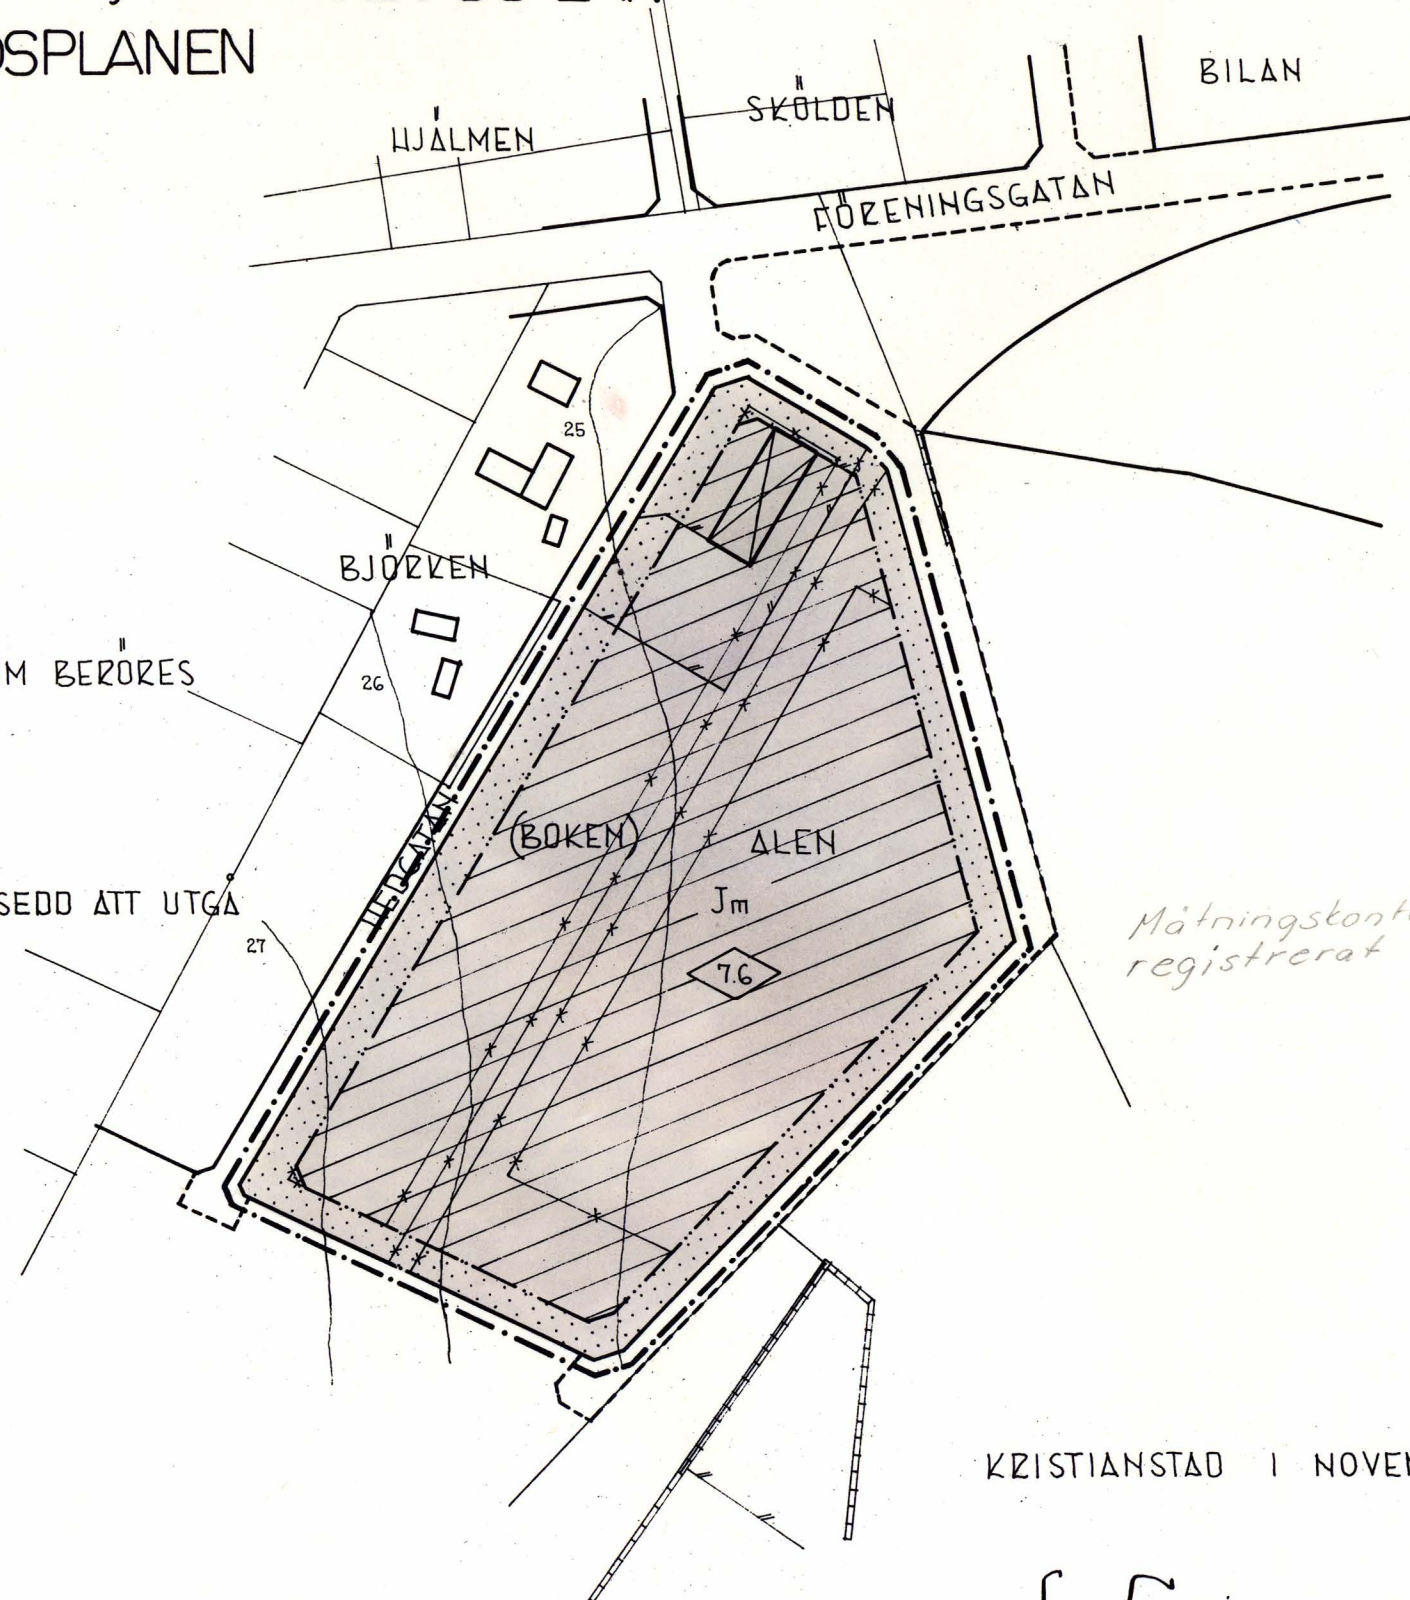

KRISTIANSTAD 1 NOVEMBER 1971

E. Linborg
STADSARKITEKT SÄR

Vinslövs Centralkommun
BYGGNADSLÄN
Arkivnummer: A 40