

Förslag till ändring av stadsplan för
Vittsjö INDUSTRIOMRÅDE

inom Vittsjö tätort, Hässleholms kommun

Kristianstads län


Upprättat i december 1976

Reviderat i september 1977

Stadsarkitektkontoret

Tore Kvist
TORE KVIST
Stadsarkitekt

Sven-Erik Johansson
SVEN-ERIK JOHANSSON
Stadsplaneingenjör

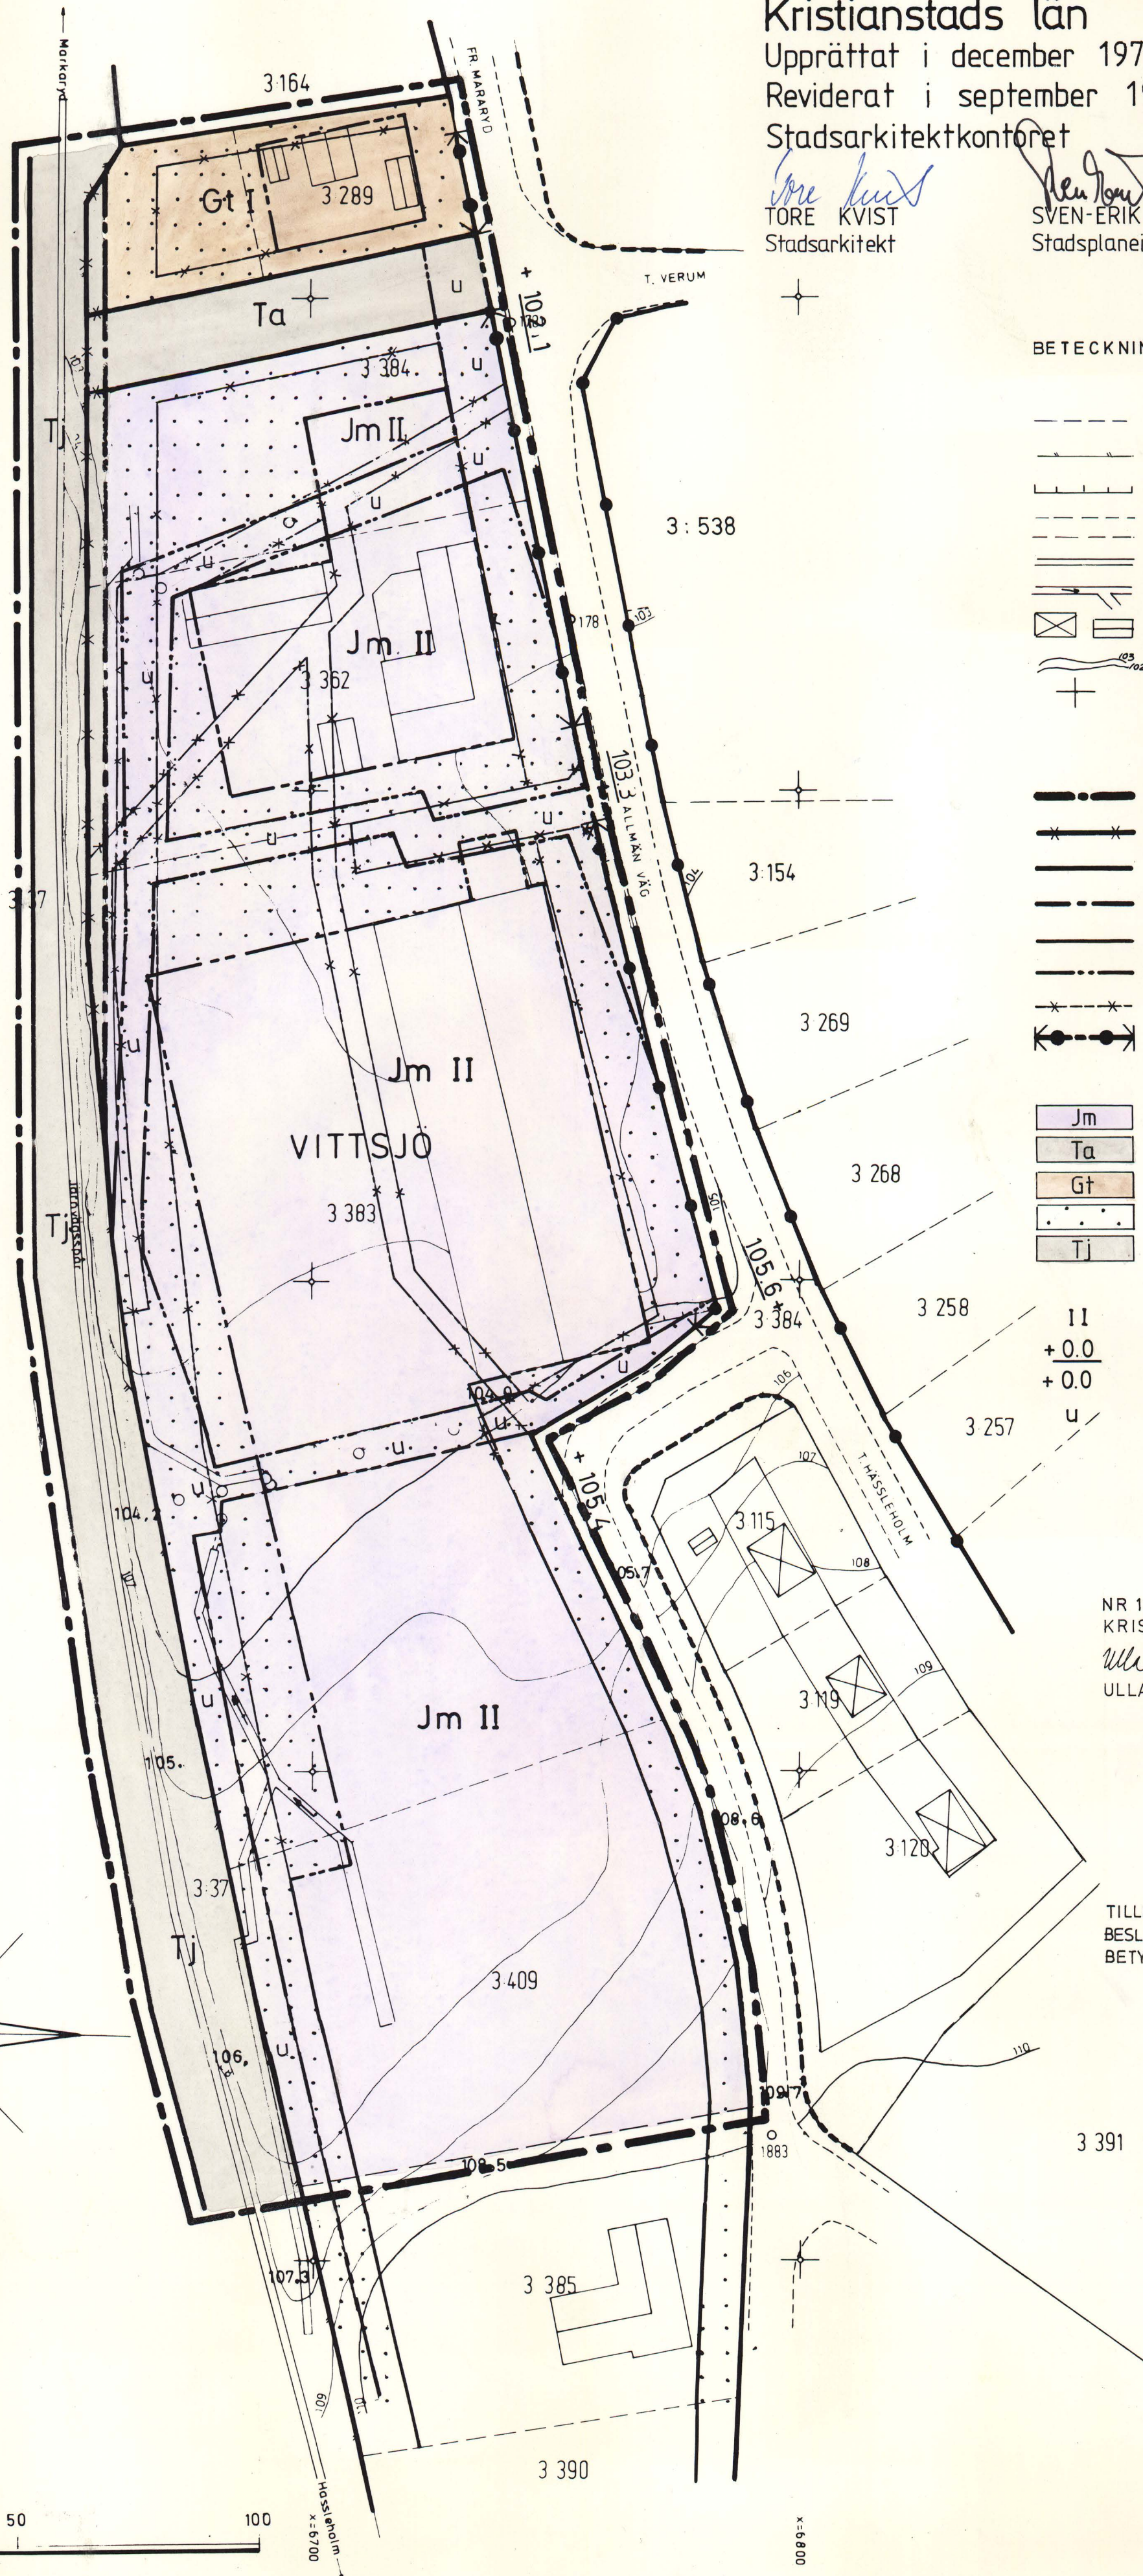

BETECKNINGAR

Grundkarta:

- Fastighetsgräns
- Staket
- Stödmur
- Väg
- Järnväg
- Dike
- Bostadshus resp. uthus
- Nivåkurvor
- Punkt i rutnät

Stadsplanekarta:

- Stadsplanegräns 3m utanför föreslaget område
- Gällande områdesgräns avsedd att utgå
- Gällande områdesgräns avsedd att bibehållas
- Föreslagen områdesgräns
- Gällande bestämmelsegräns avsedd att bibehållas
- Föreslagen bestämmelsegräns
- Gällande bestämmelsegräns avsedd att utgå
- Förbud mot utfart med stängselskyldighet
- Tvärstreck med pil markerar förbudets slut

- Jm Område för småindustriändamål
- Ta Område för gatutrafikändamål
- Gt Område för bensinförsäljning
- Mark som icke får bebyggas
- Tj Område för järnvägsändamål

Antal våningar

- Gällande gatuhöjd avsedd att bibehållas
- Föreslagen gatuhöjd
- Mark tillgänglig för underjordiska ledningar

NR 11.082-2867-77. TILLHÖR LÄNSSTYRELSENS I
KRISTIANSTADS LÄN BESLUT DEN 30 JANUARI 1978.

Ulla Ljunggren
ULLA LJUNGGREN

TILLHÖR BYGGNADSNÄMNDENS I HÄSSLEHOLM
BESLUT AV DEN 15 SEPTEMBER 1977 § 552
BETYGAR *Sven-Erik Johansson*

SKALA 1:1000

10 5 0 10 20 30 40 50 100