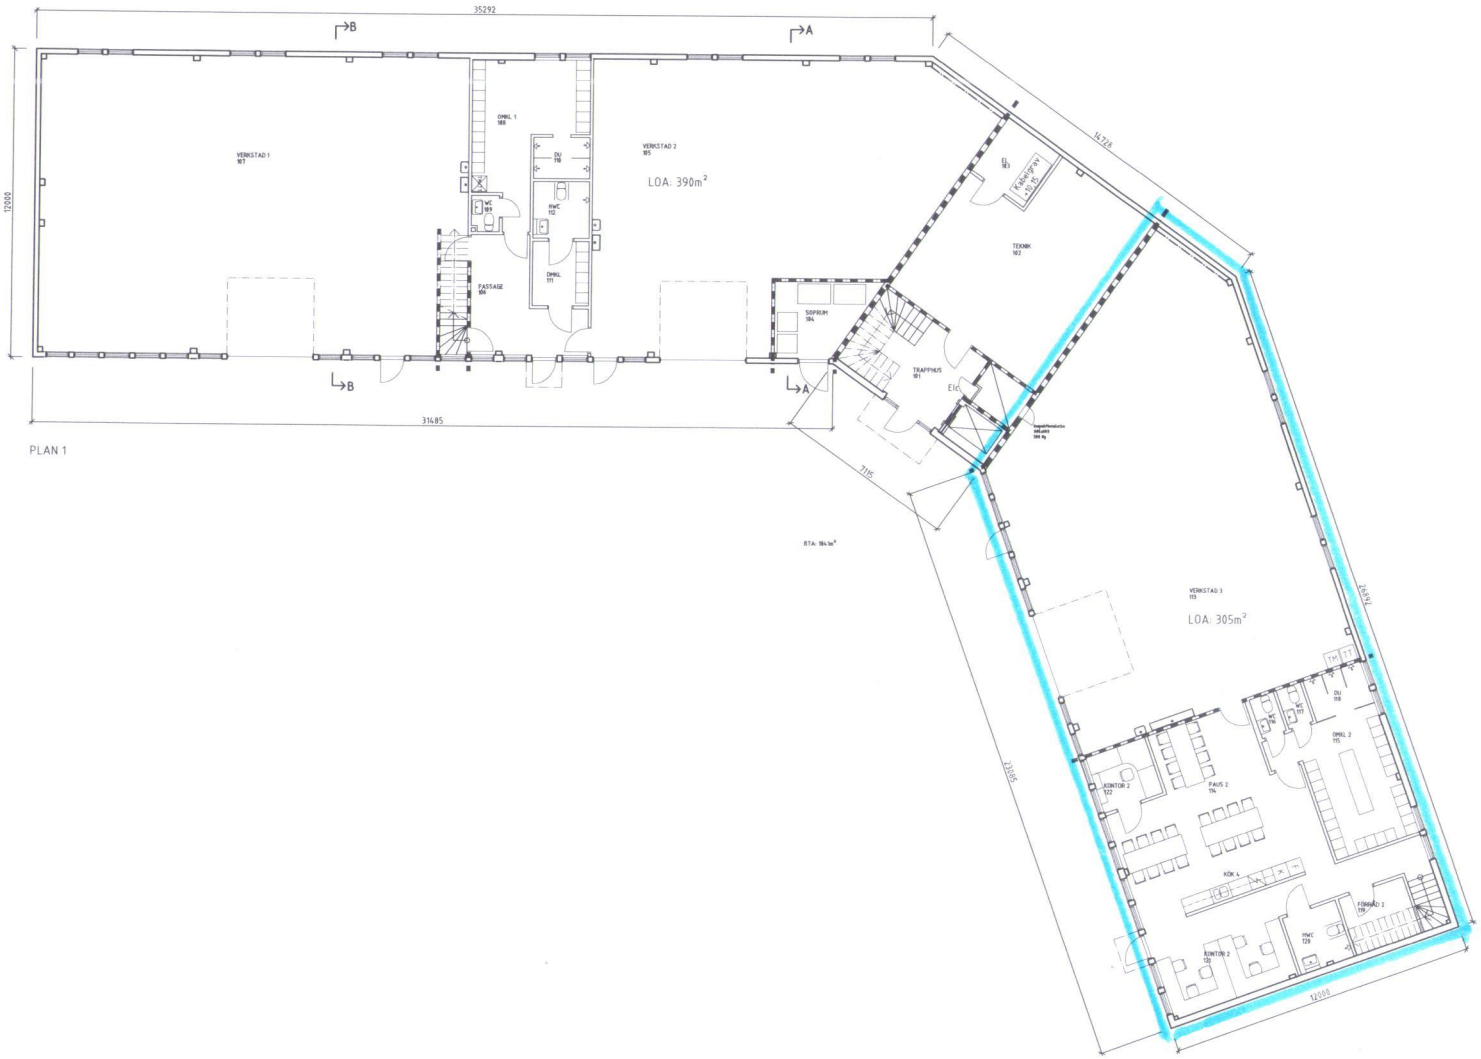

PLAN 1

Förklaringar, föreskrifter och hänvisningar

Alla mått anges i millimeter

▬ ▬ ▬ = EI60
RL = Röklucka

BET	ANT	ÄNDRINGEN AVSER	DATUM	SIGN

RELATIONSHANDLING

TOMMY BYGGARE

KRETSKORTET 1
MÖLNDALS STAD

	BH	Fastighet AB Kretskortet 1	031-696639
X	A	Nylin & Hylsberg GIAB	031-18 33 31
	K1	Plan & Inredning AB	0705 78 25 56
	K2	VBK Konsulterande Ing. AB	031,783 35 00
	V	Kungälvs Rörläggeri AB	0303-20 80 80
	E	InterEl AB	0303-20 61 00
	M	KS Mark & Trädgård AB	0520-41 10 25

UPPDRAGNR	RITAD/KONSTR AV	HANDLÄGGARE
140231	AH	EM
DATUM	ANSVARIG	
171106	EM	

NYBYGGNAD KONTOR OCH VERKASTAD
PLAN 1

SKALA	NUMMER	BET
1:100 A1 1:200 A3	A-40.1-01	–

PLO 2017-10-23 08:15 T:\UPPDRAGSNUMMER\UPPDRAGSNR 6-9\140231 KRETSKORTET\FA\ARITDEF\A-40.1-01.DWG PONTUS JOHANSSON

XREF: \Model\A-40.P-01.dwg

LAGER: SB11

0 5 10 m