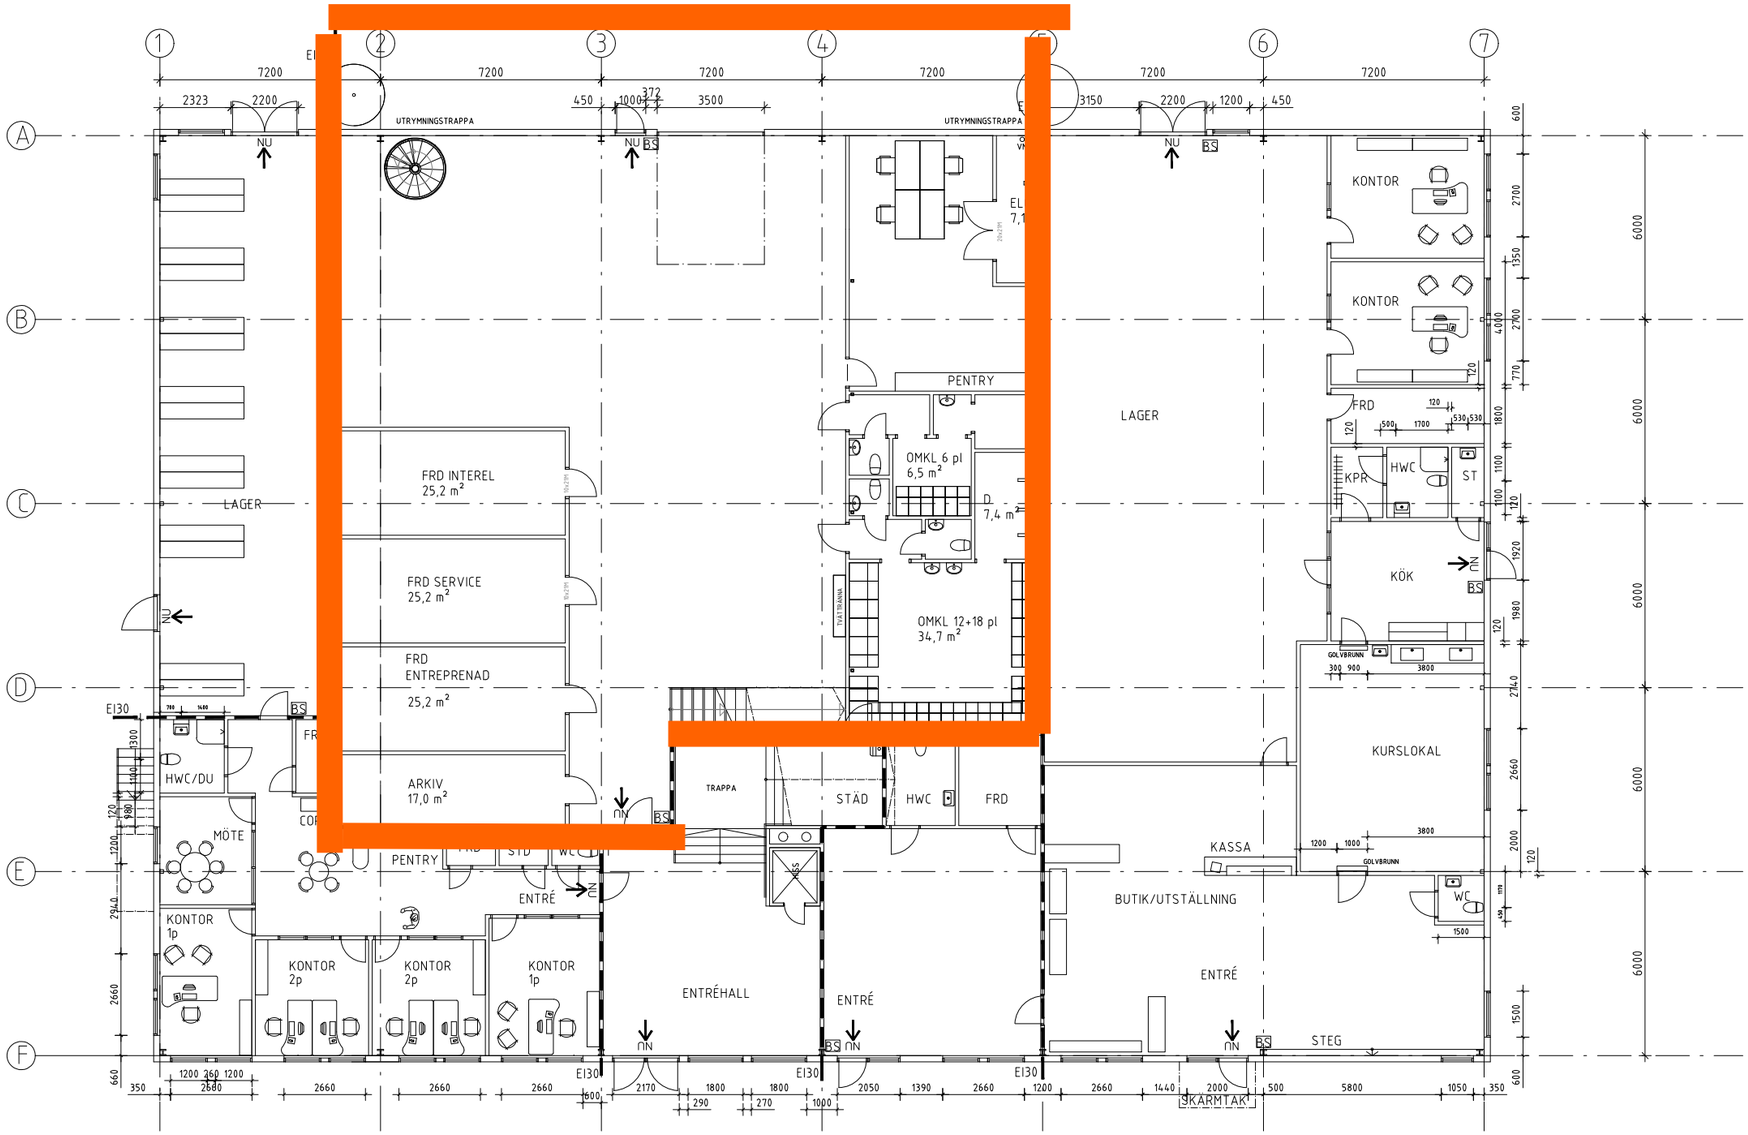

PLAN 1

METER

0 1 2 3 4 5 6

BET	ANT	ÄNDRINGEN AVSER	SIGN	DA

KALLE GLADER 13

RELATIONSHANDLIN

UPPDRAG NR	RITAD AV	HANDLÄGGARE
	TL	TL
DATUM 2026-02-09	ANSVARIG TOMMY LECKBORN	

KALLE GLADER 13
KUNGÄLV

PLAN ENTRÉ

SKALA	NUMMER
1:200 (A3)	A-40.1-100