


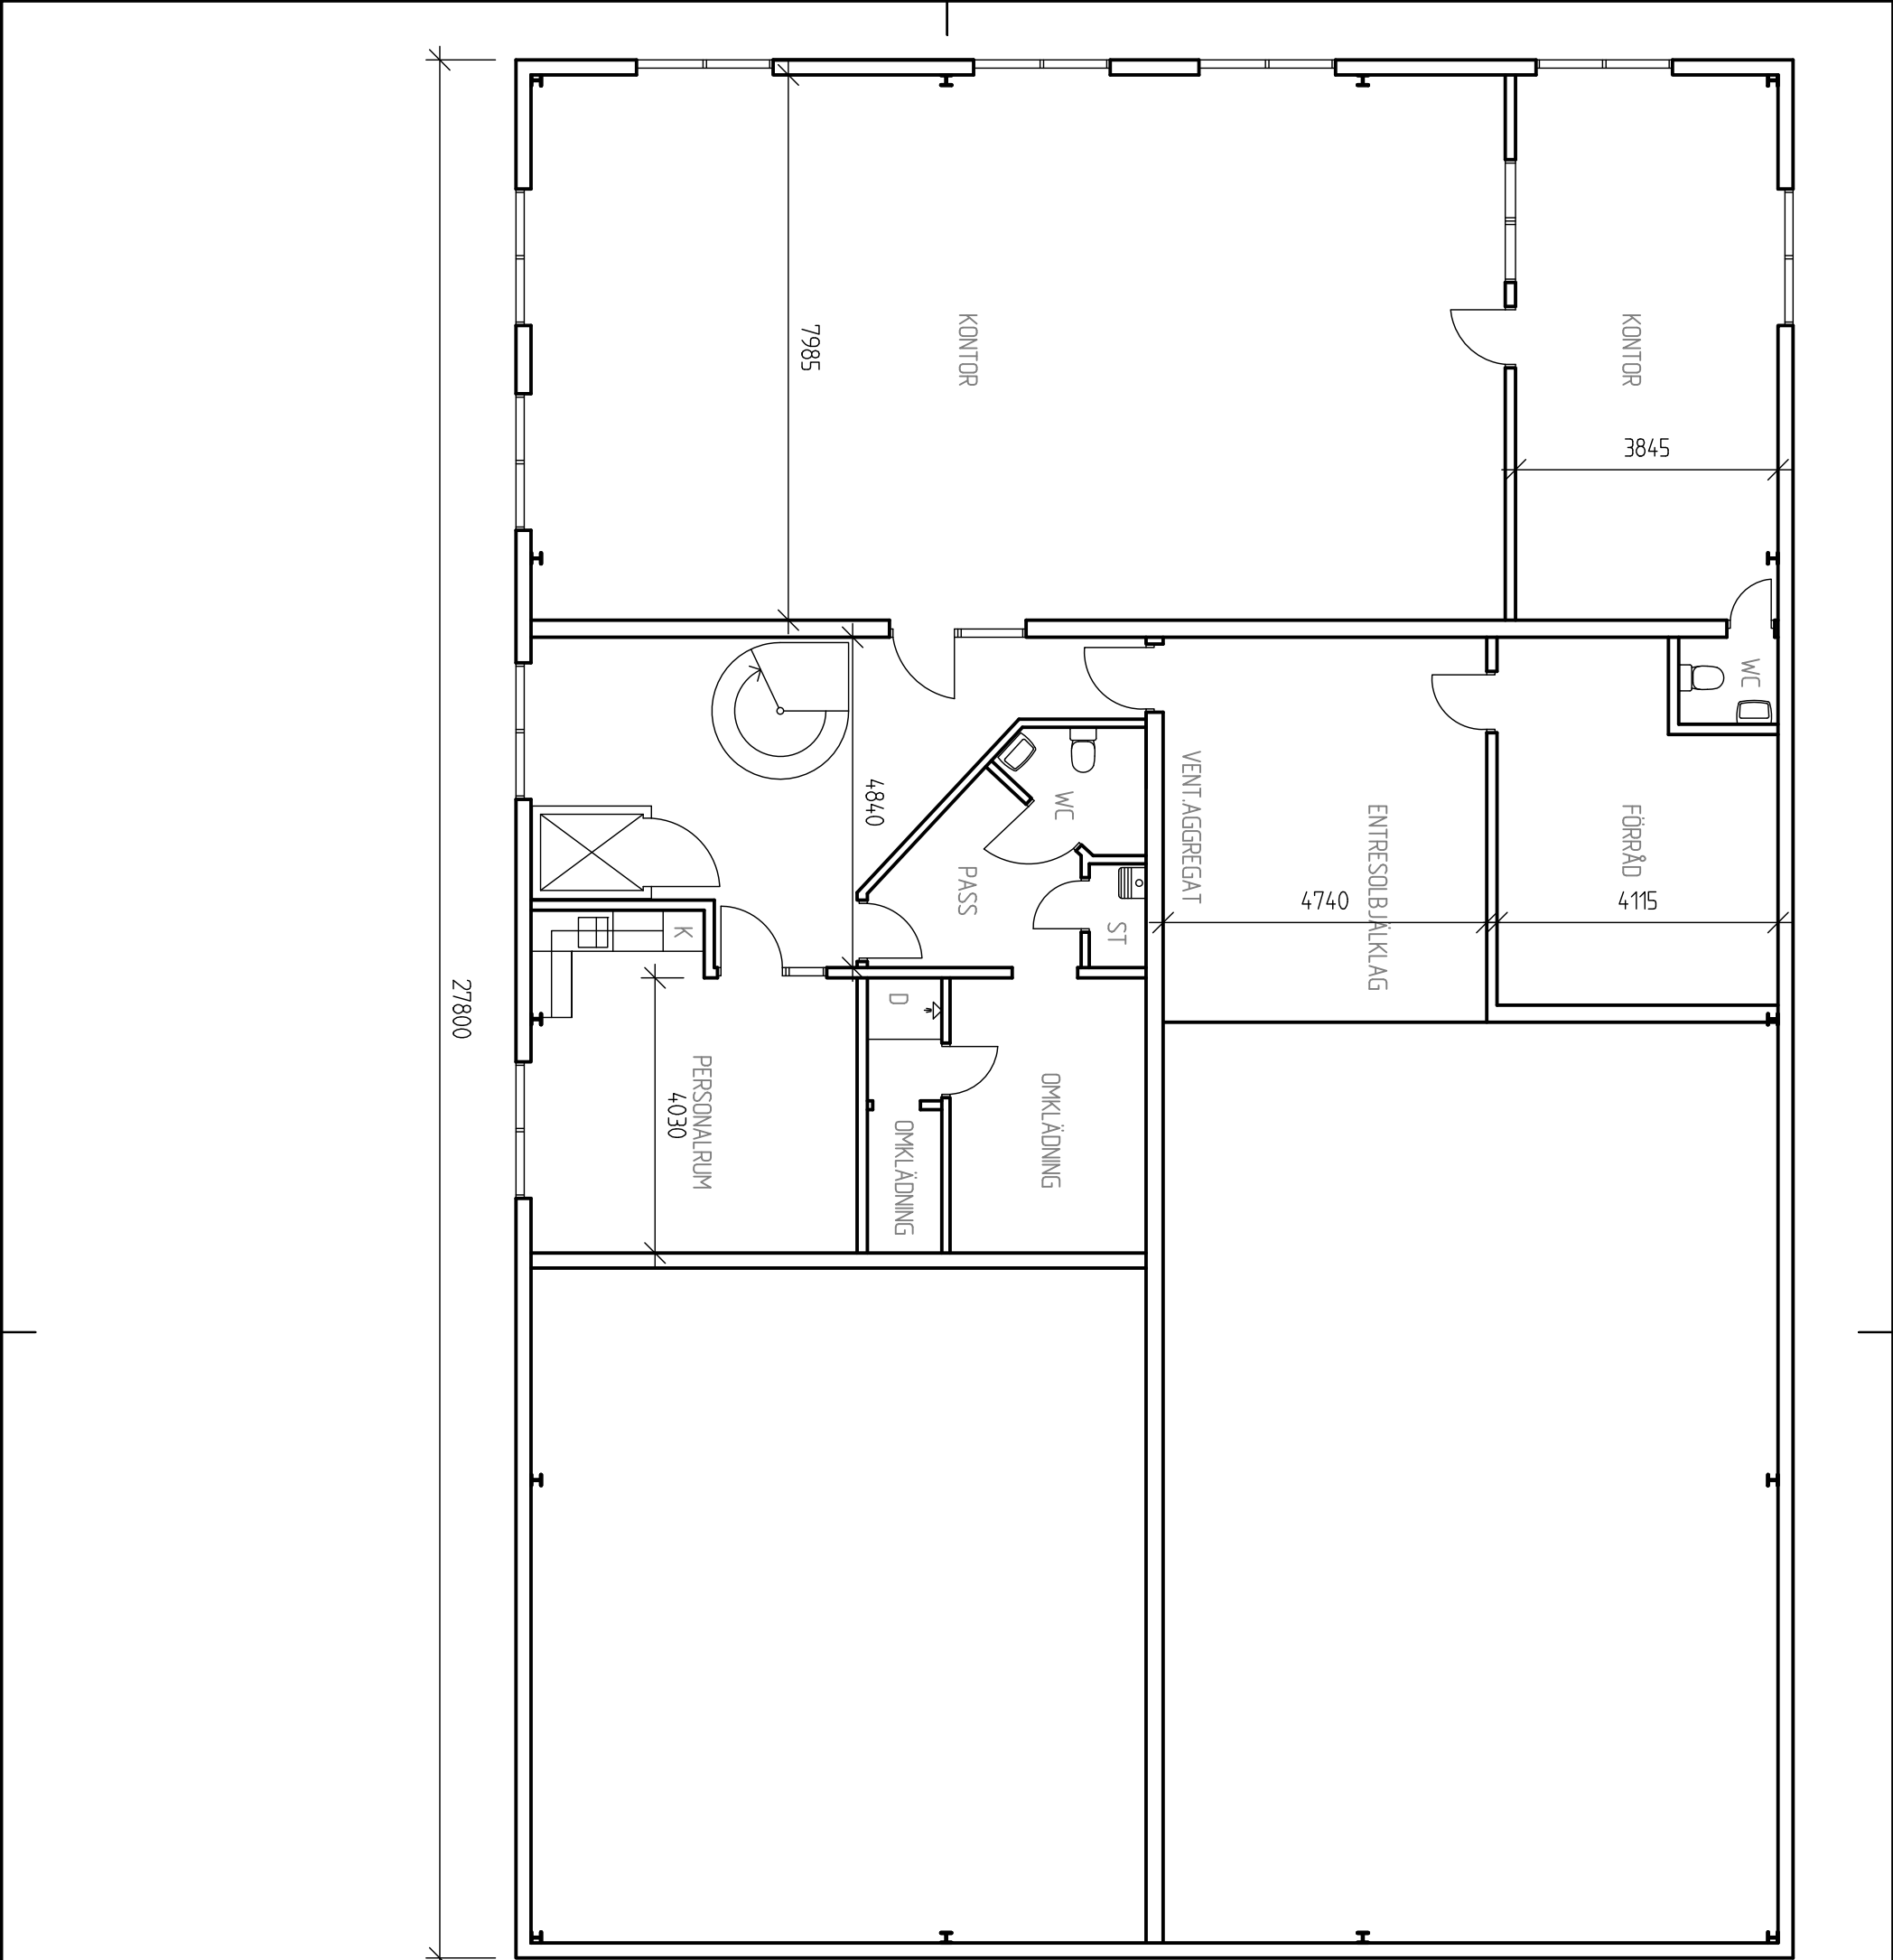

A		MÄTTSÄTTNING	O.S.	160823
BET	ANT	ÄNDRINGEN AVSER	SIGN	DATUM
UPPMÄTNINGSRITNING				
BANDSÅGEN 14				
OV-Byggkonsult				
UPPDRAG NR		RITAD AV	HANDLÄGGARE	
		O.S.		
DATUM		ANSVARIG		
2016.07.14				
INDUSTRILOKAL				
ÖVRE PLAN				
SKALA		NUMMER	I BET	
1:100		A-002	A	