


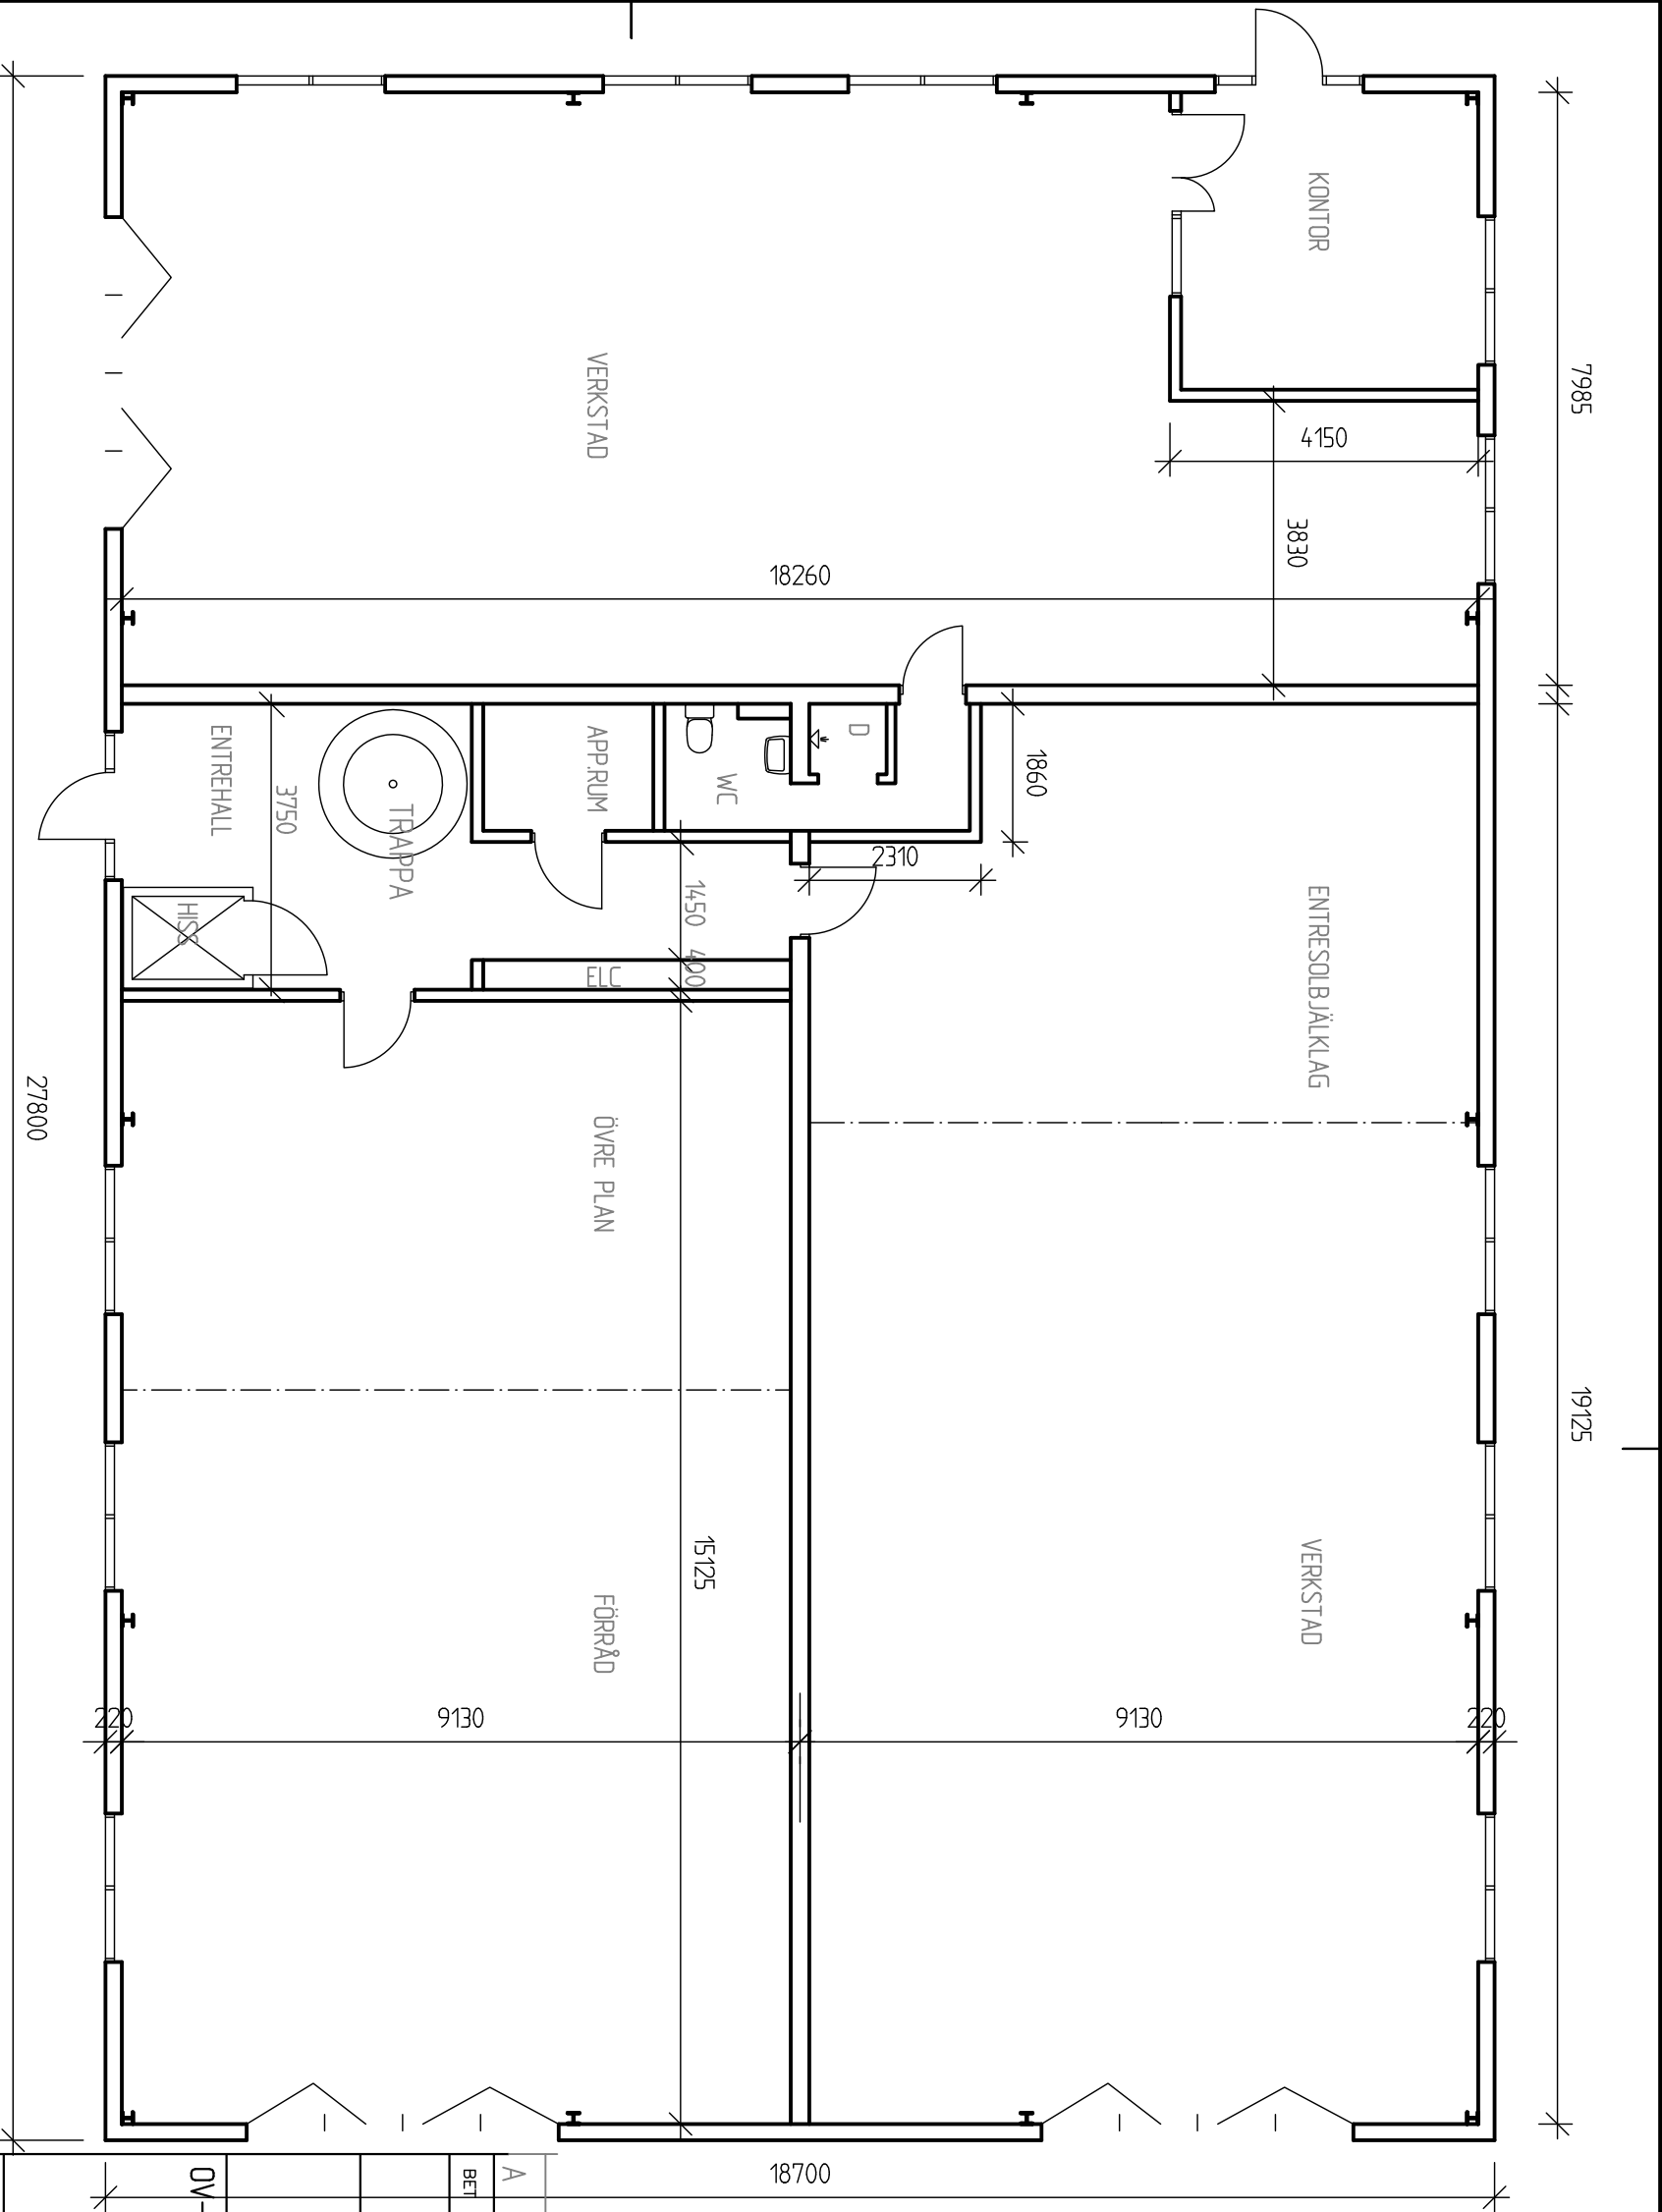

A		MÄTTSÄTTNING	O.S.	160823
BET	ANT	ÄNDRINGEN AVSER	SIGN	DATUM

UPPMÄTNINGSRITNING

BANDSÅGEN 14

OV-Byggkonsult

UPPDRAG NR	RITAD AV	HANDLÄGGARE
	O.S.	
DATUM	ANSVARIG	
2016.07.14		

INDUSRILOKAL
BOTTENPLAN

SKALA	NUMMER	BET
1:100	A-001	A