


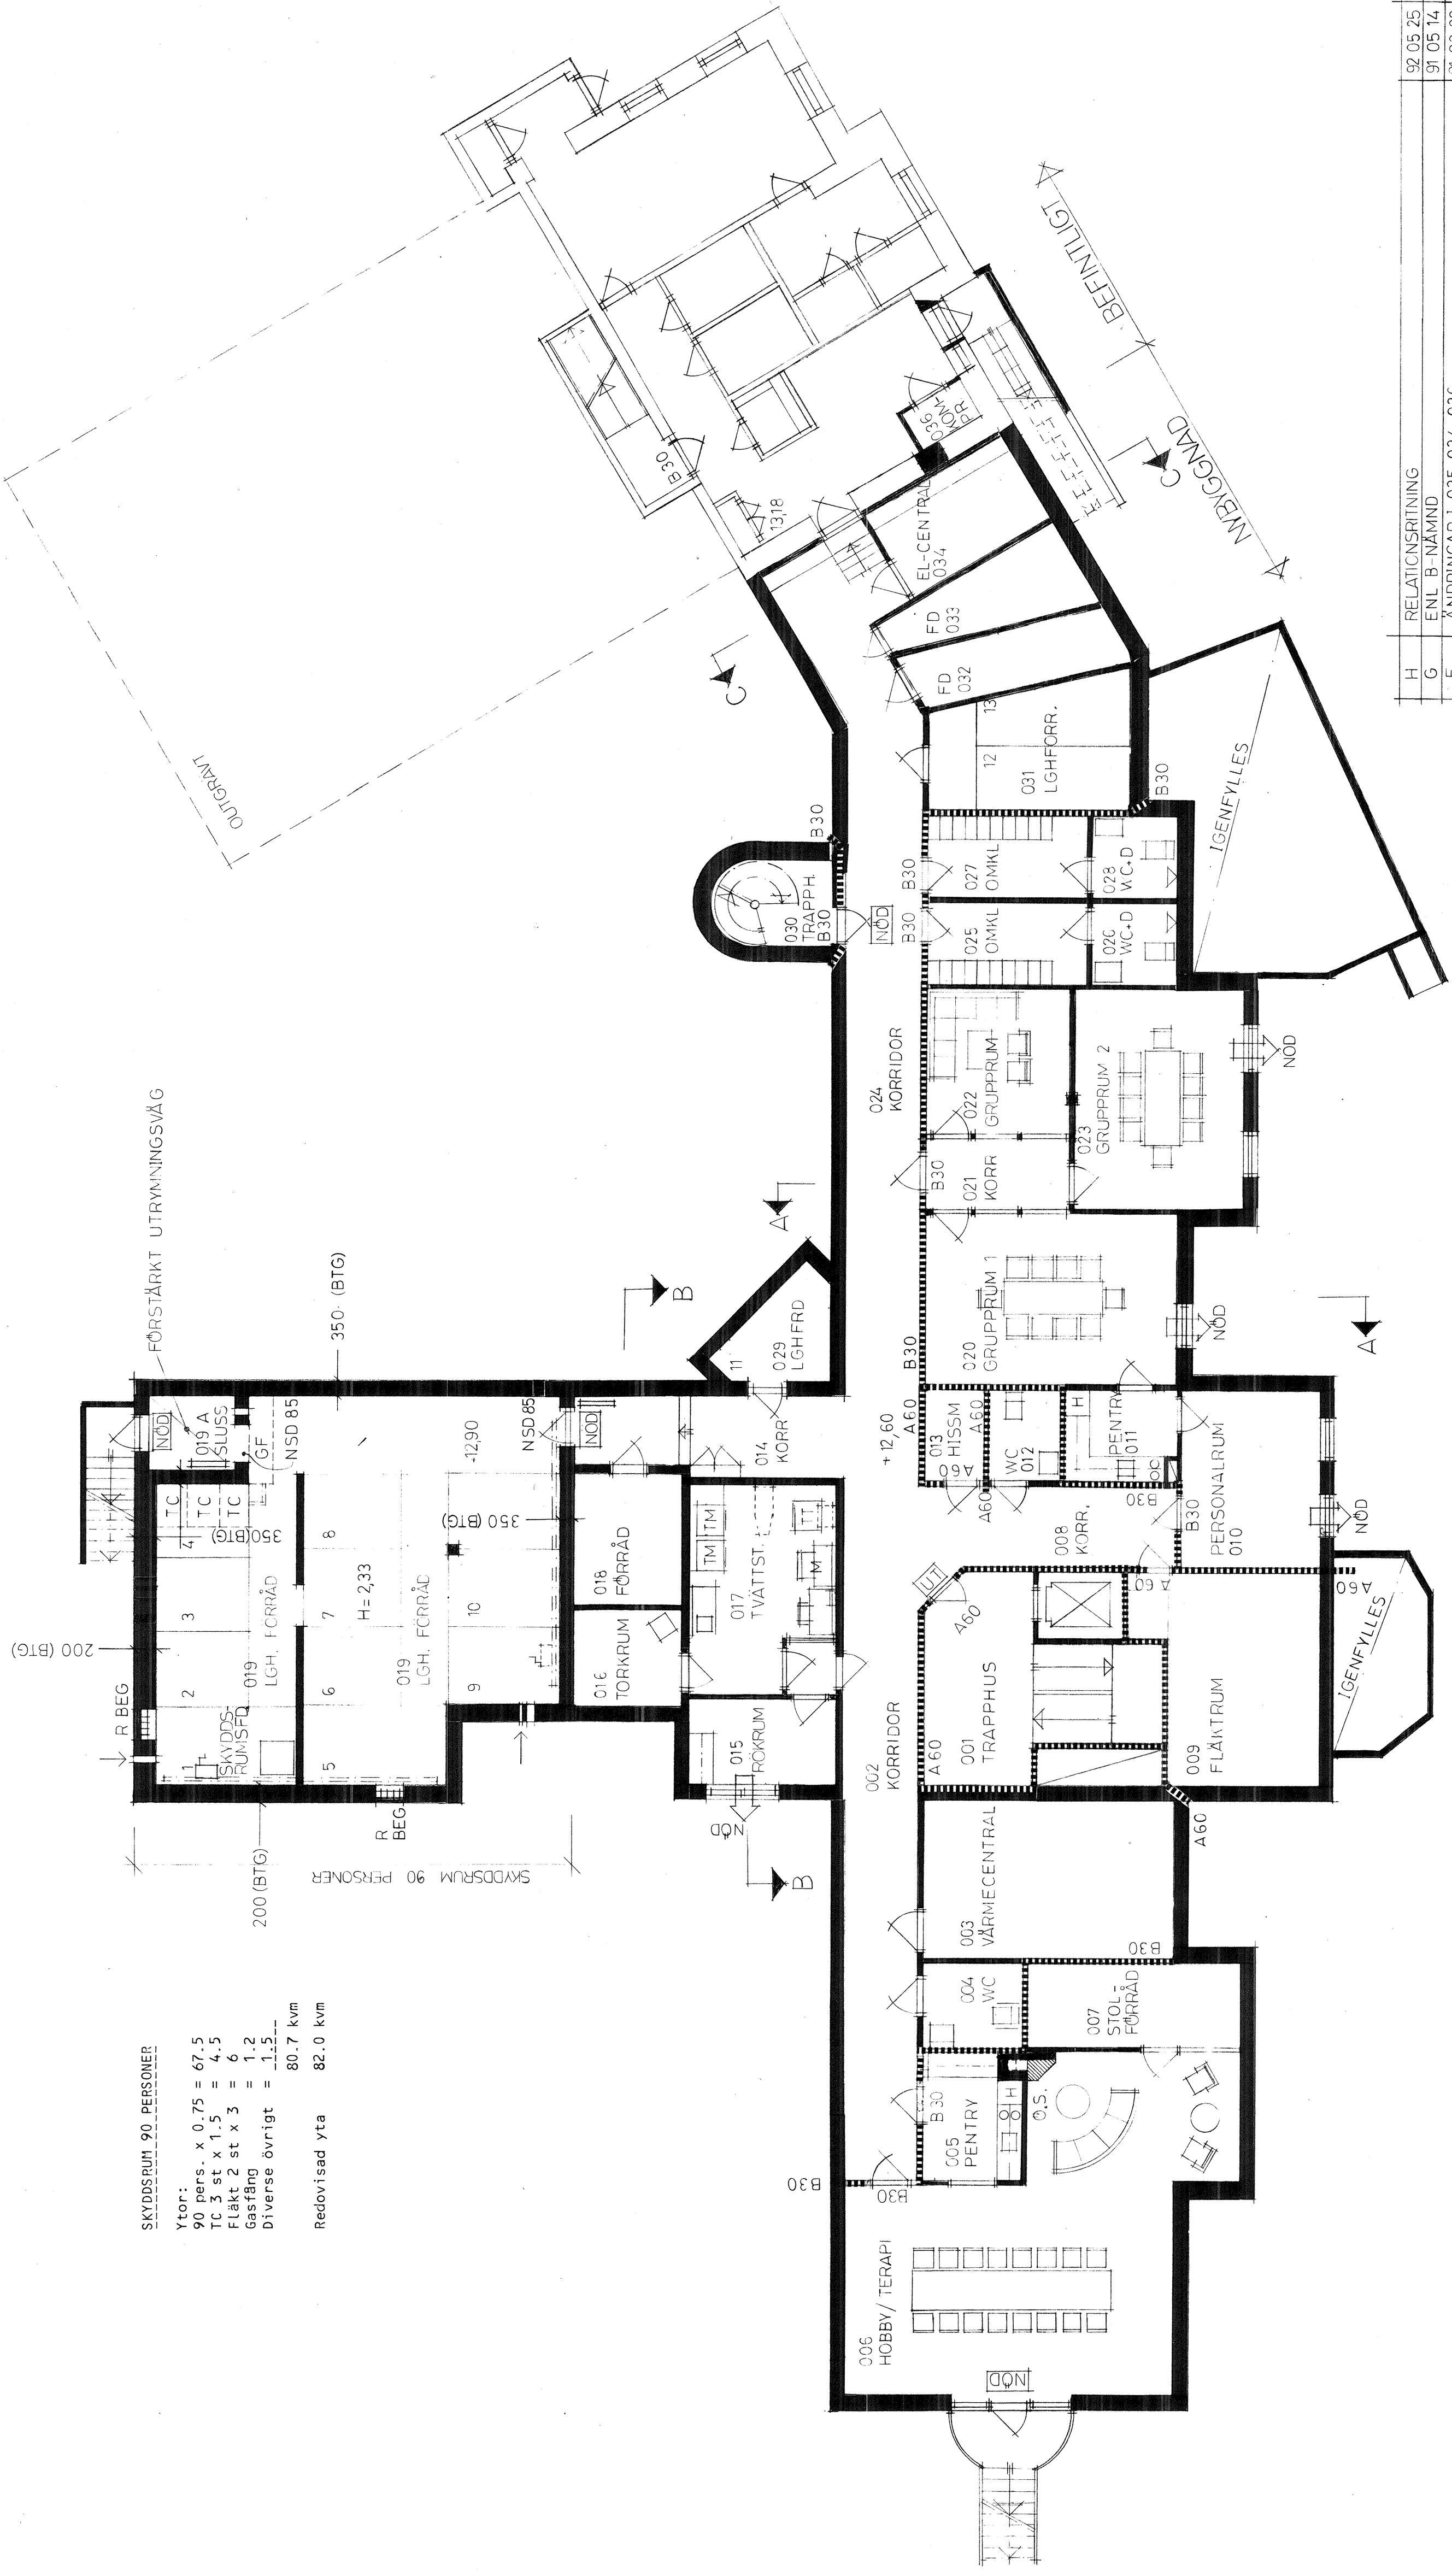

SKYDDSRUM 90 PERSONER
Ytor:
90 pers. x 0,75 = 67,5
TC 3 st x 1,5 = 4,5
FLÄKT 2 st x 3 = 6
Gasfång = 1,2
Diverse övrigt = 1,5
80,7 kvm
Redovisad yta 82,0 kvm

H	RELATIONSERING	92.05.25
G	ENL. B-NÄMND	91.05.14
F	ÄNDRINGAR I 035 034 036	91.03.28
E	INR. PENTRY 005 o. TVÄTT. KOMPL. M. RUMSNR. M.M	91.03.08
D	ÄNDRINGAR I SKYDDSRUM o. OUTGRÄVTUTRYMME TAS BORT	91.02.20
C	ÄNDRINGAR I SKYDDSRUM o. HVC	91.02.13
B	UPPREV ENL. 150	91.01.31
A	ALLMAN REV	90.11.27
REV	DATUM	

BELIS 27, MALMÖ
NYBYGGNAD BOSTÄDER FÖR ÄLDRE
KÄLLARVÅNING

Skala 1: 100 Arb.nr 9129/1 Sign. Datum 90 11 21

ARKITEKTLAGET AB
Norra Valgatan 98
211 22 Malmö
Tel. 040 / 11 13 30
Fax 040 / 11 34 55
Michael Zeiterman
Lars Jongård
Jan Teivling