


FÖRKLARINGAR

FÖRESKRIFTER

HÄNVISNINGAR

FÖRESKRIFTER OCH FÖRKLARING ENL. A-40.1-01

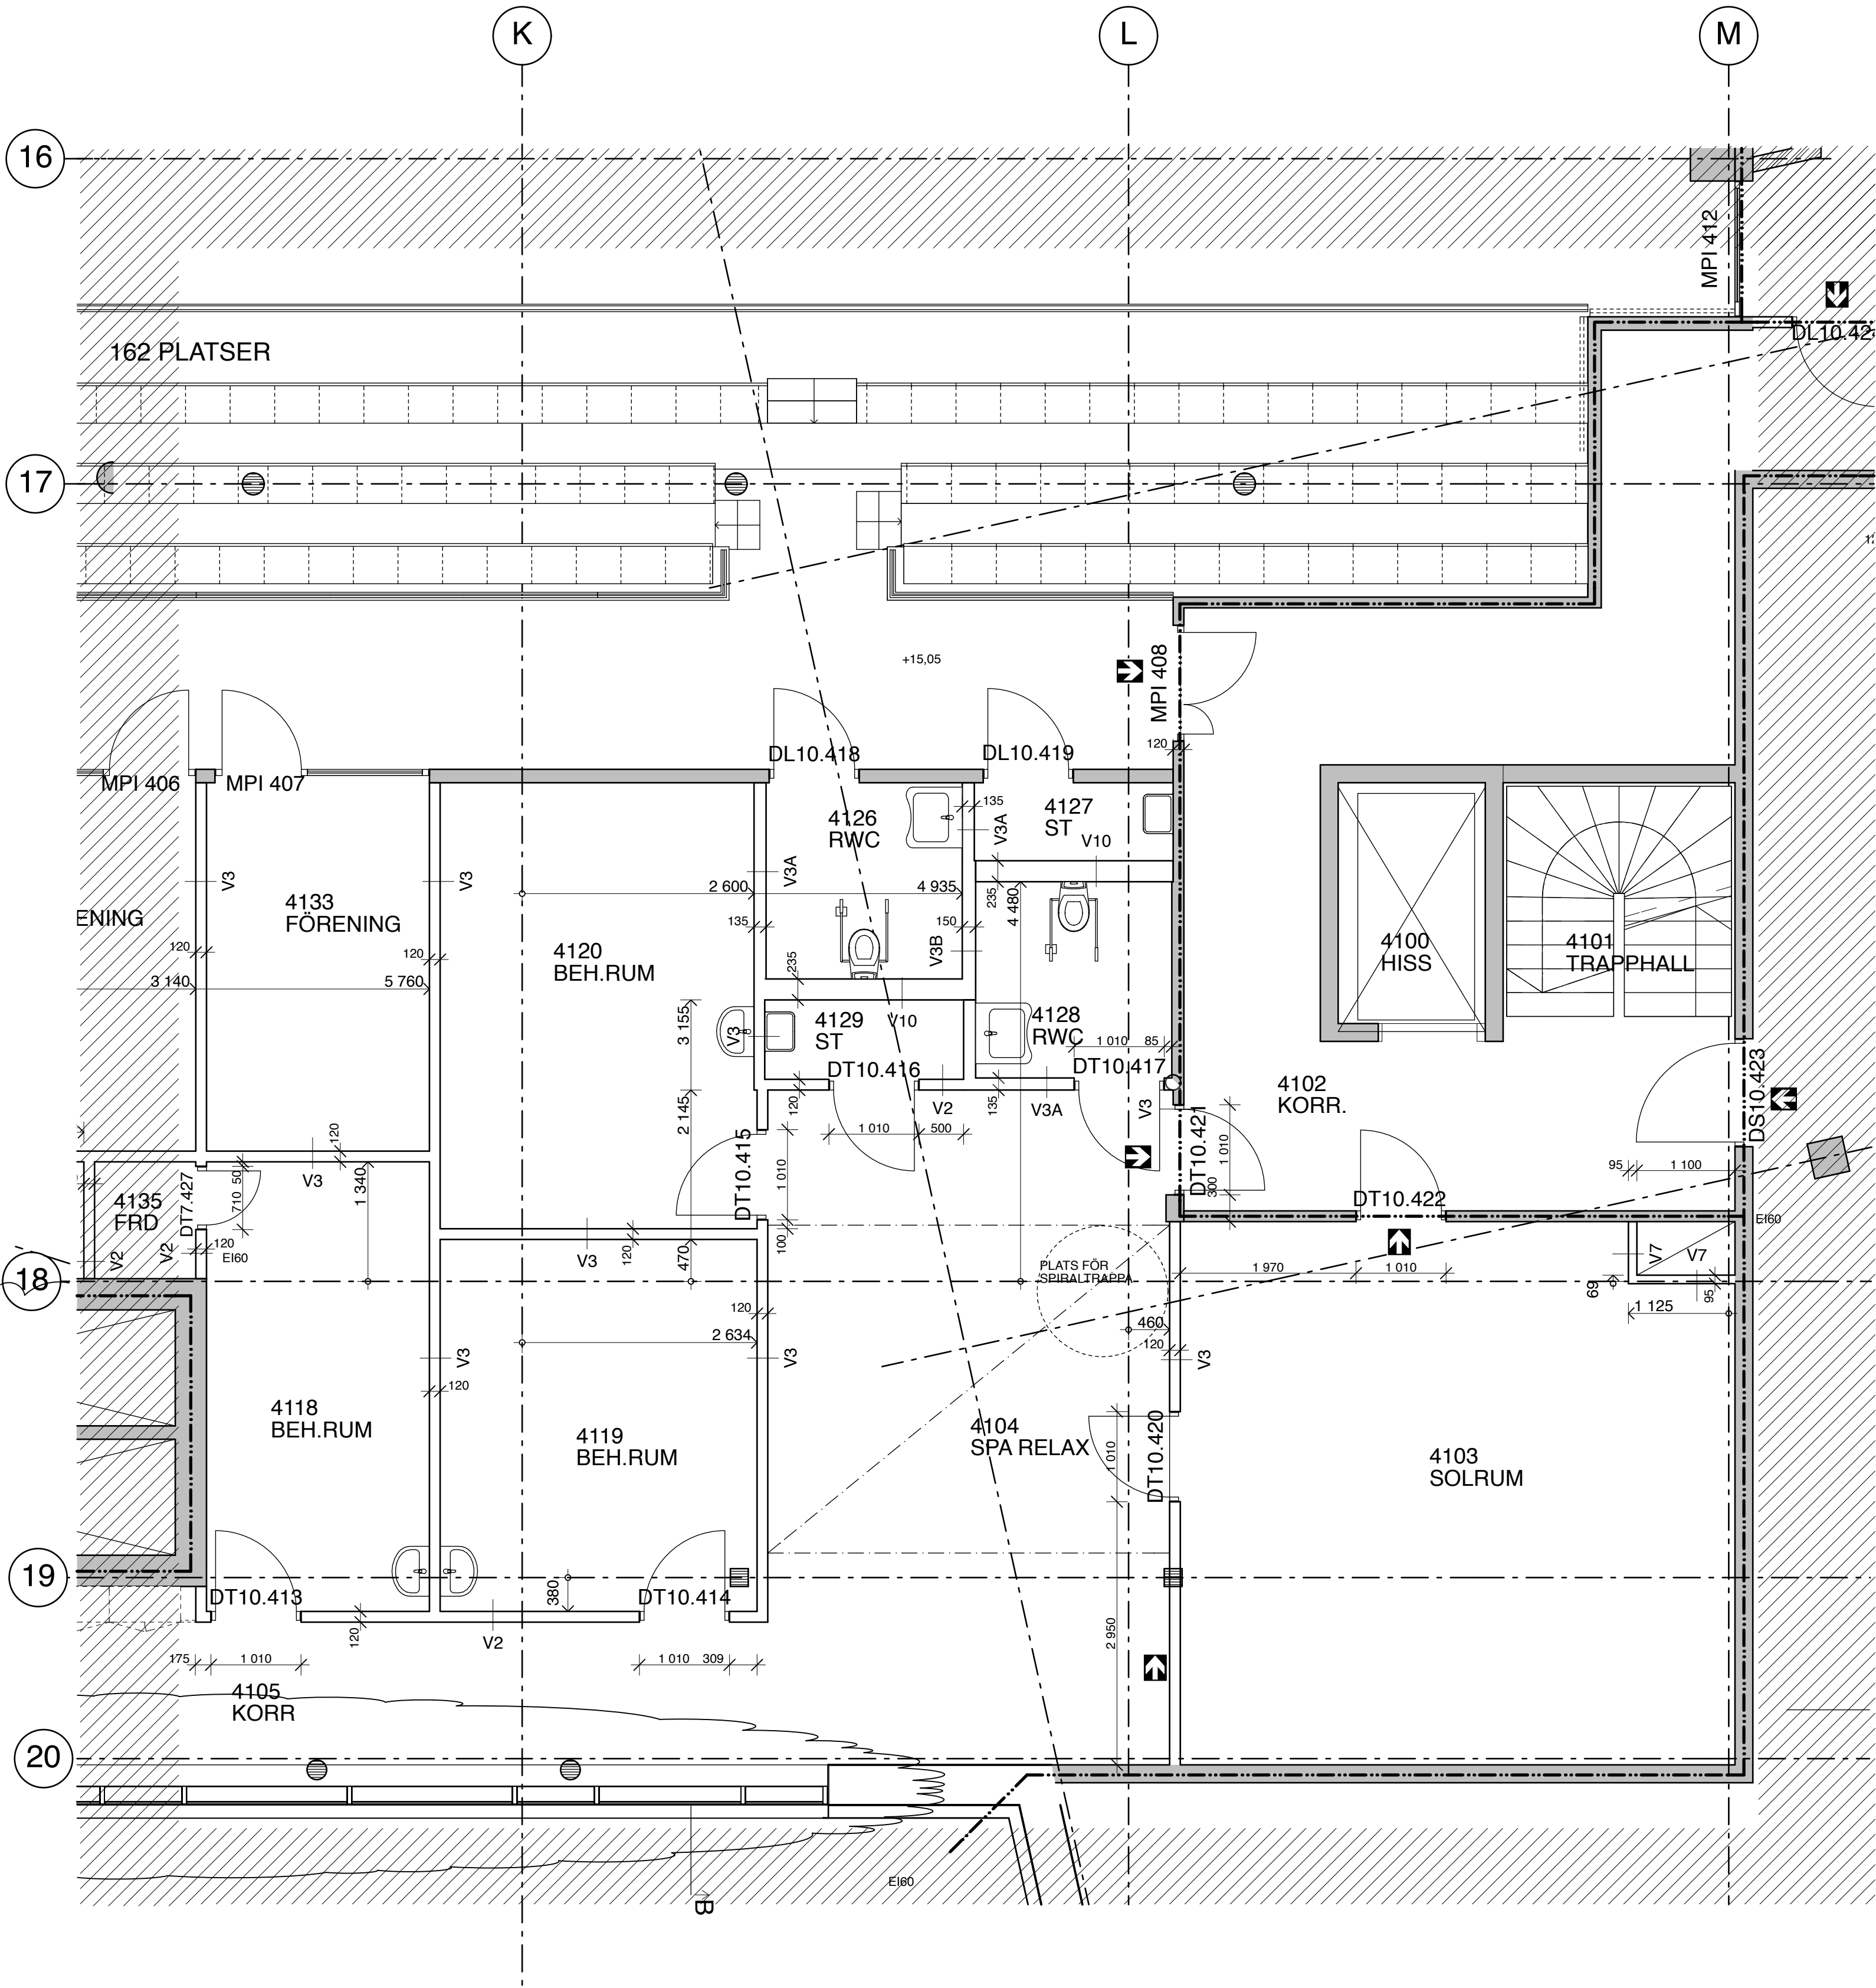


E	PMA18
D	PMA17
C	PMA14
B	PMA05
A	PMA02

BET	ANT	ÄNDRINGEN AVSER	DATUM	SIGN
-----	-----	-----------------	-------	------

BYGGHANDLING

RÖNNEBADET ÄNGELHOLM
LASARETTET 3

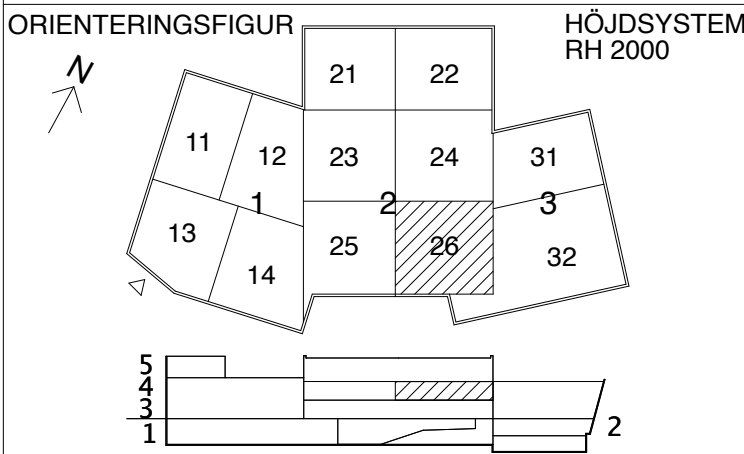

ARKITEKT
ÅWL
Arkitekter


UPPDRAG NR 4913-4311697	RITADKONSTRÄV NK	HANDLÄGGARE MARIA MAANDI
DATUM 2015-03-20	ANSVARIG MALIN PAPPILA	

RÖNNEBADET
PLAN 4, DEL 26

SKALA	NUMMER	BET
A1 1:50 A3 1:100	A-40.1-426	E

ORIGINALFORMAT: A1

SKALA 1:50

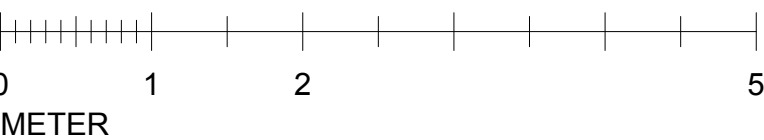

\$(KREFS...)

LAGER: SB11