

## FÖRKLARINGAR:

Denna ritning bygger på befintliga, handritade ritningar upprättade av E. Bergenudd Ark SAR daterade 1960/-61, således kan ej denna ritning betraktas som uppmätningsritning.

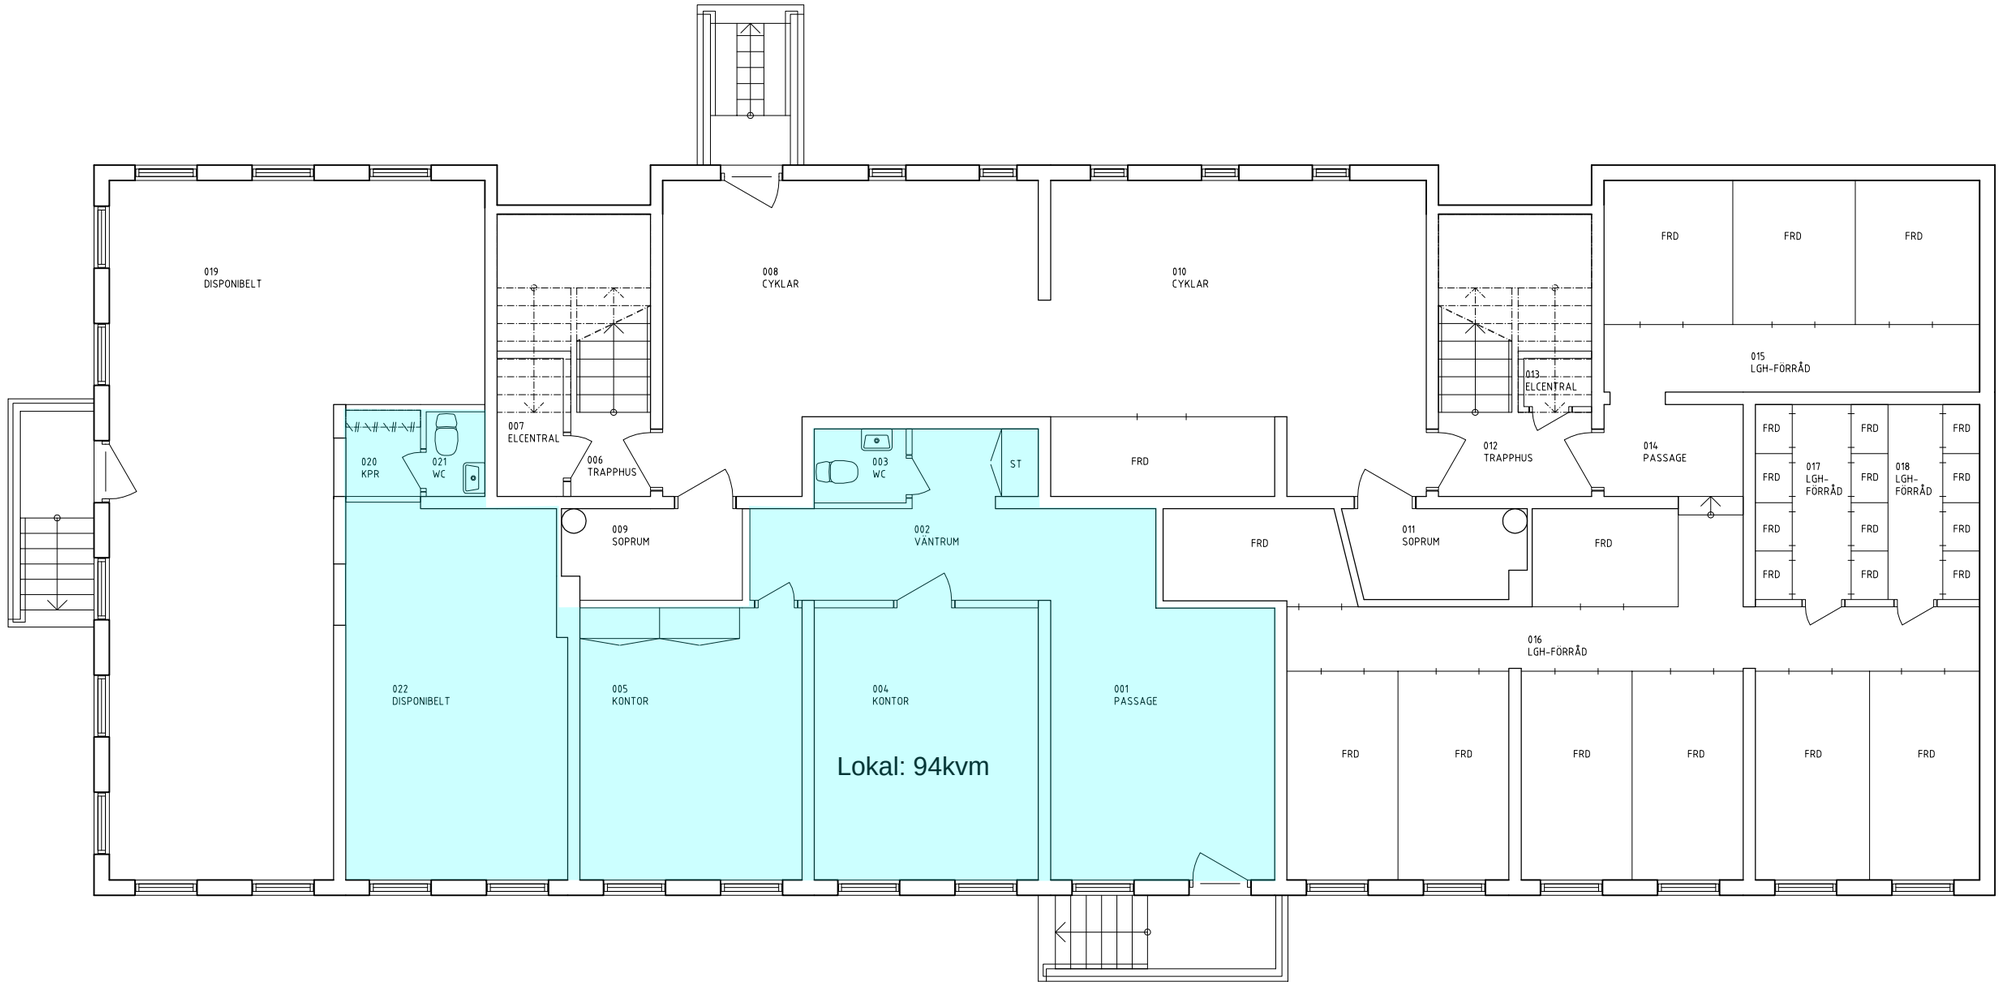


PLAN KÄLLARVÅNING
1:50 A1

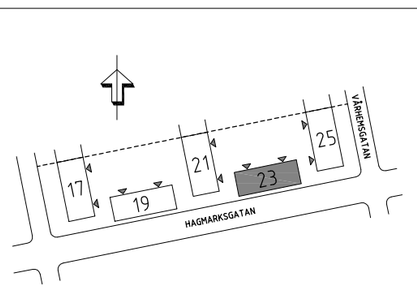


ORIENTERINGSFIGUR
E/ SKALENLIG

METER
0 1 2 5

| BET | ANT | ÄNDRINGEN AVSER | SIGN | DATUM |
|---|---|---|---|---|

RELATIONSRITNING

PB FASTIGHETER

ROOF ARKITEKTER AB

tel. 019-26 22 30, www.roofarkitekter.se

KV KARLAVAGNEN 2
HAGMARKSGATAN 23, ÖREBRO

| UPPDRAG NR | RITAD AV | HANDLÄGGARE |
|---|---|---|
| 10-031 | J HEDRÉN | M REHN |
| DATUM | ANSVARIG | |
| 2010-04-30 | | |

BEF. FÖRHÅLLANDEN

PLAN KÄLLARVÅNING

| SKALA | NUMMER | BET |
|---|---|---|
| 1:50/A1 | R03-71-401 | |

REF: A03-P401 2010-04-13 ROOF Arkitekter AB / Hedrén

LAGER: POINT

PLO: 2010-04-30 08:41 P:\Pettersson Bygg AB\Kv karlavagnen 2 - Örebro\Ritningar\Arkitekt\AutoCad\ritningar\A03-P401.dwg admin