


168755

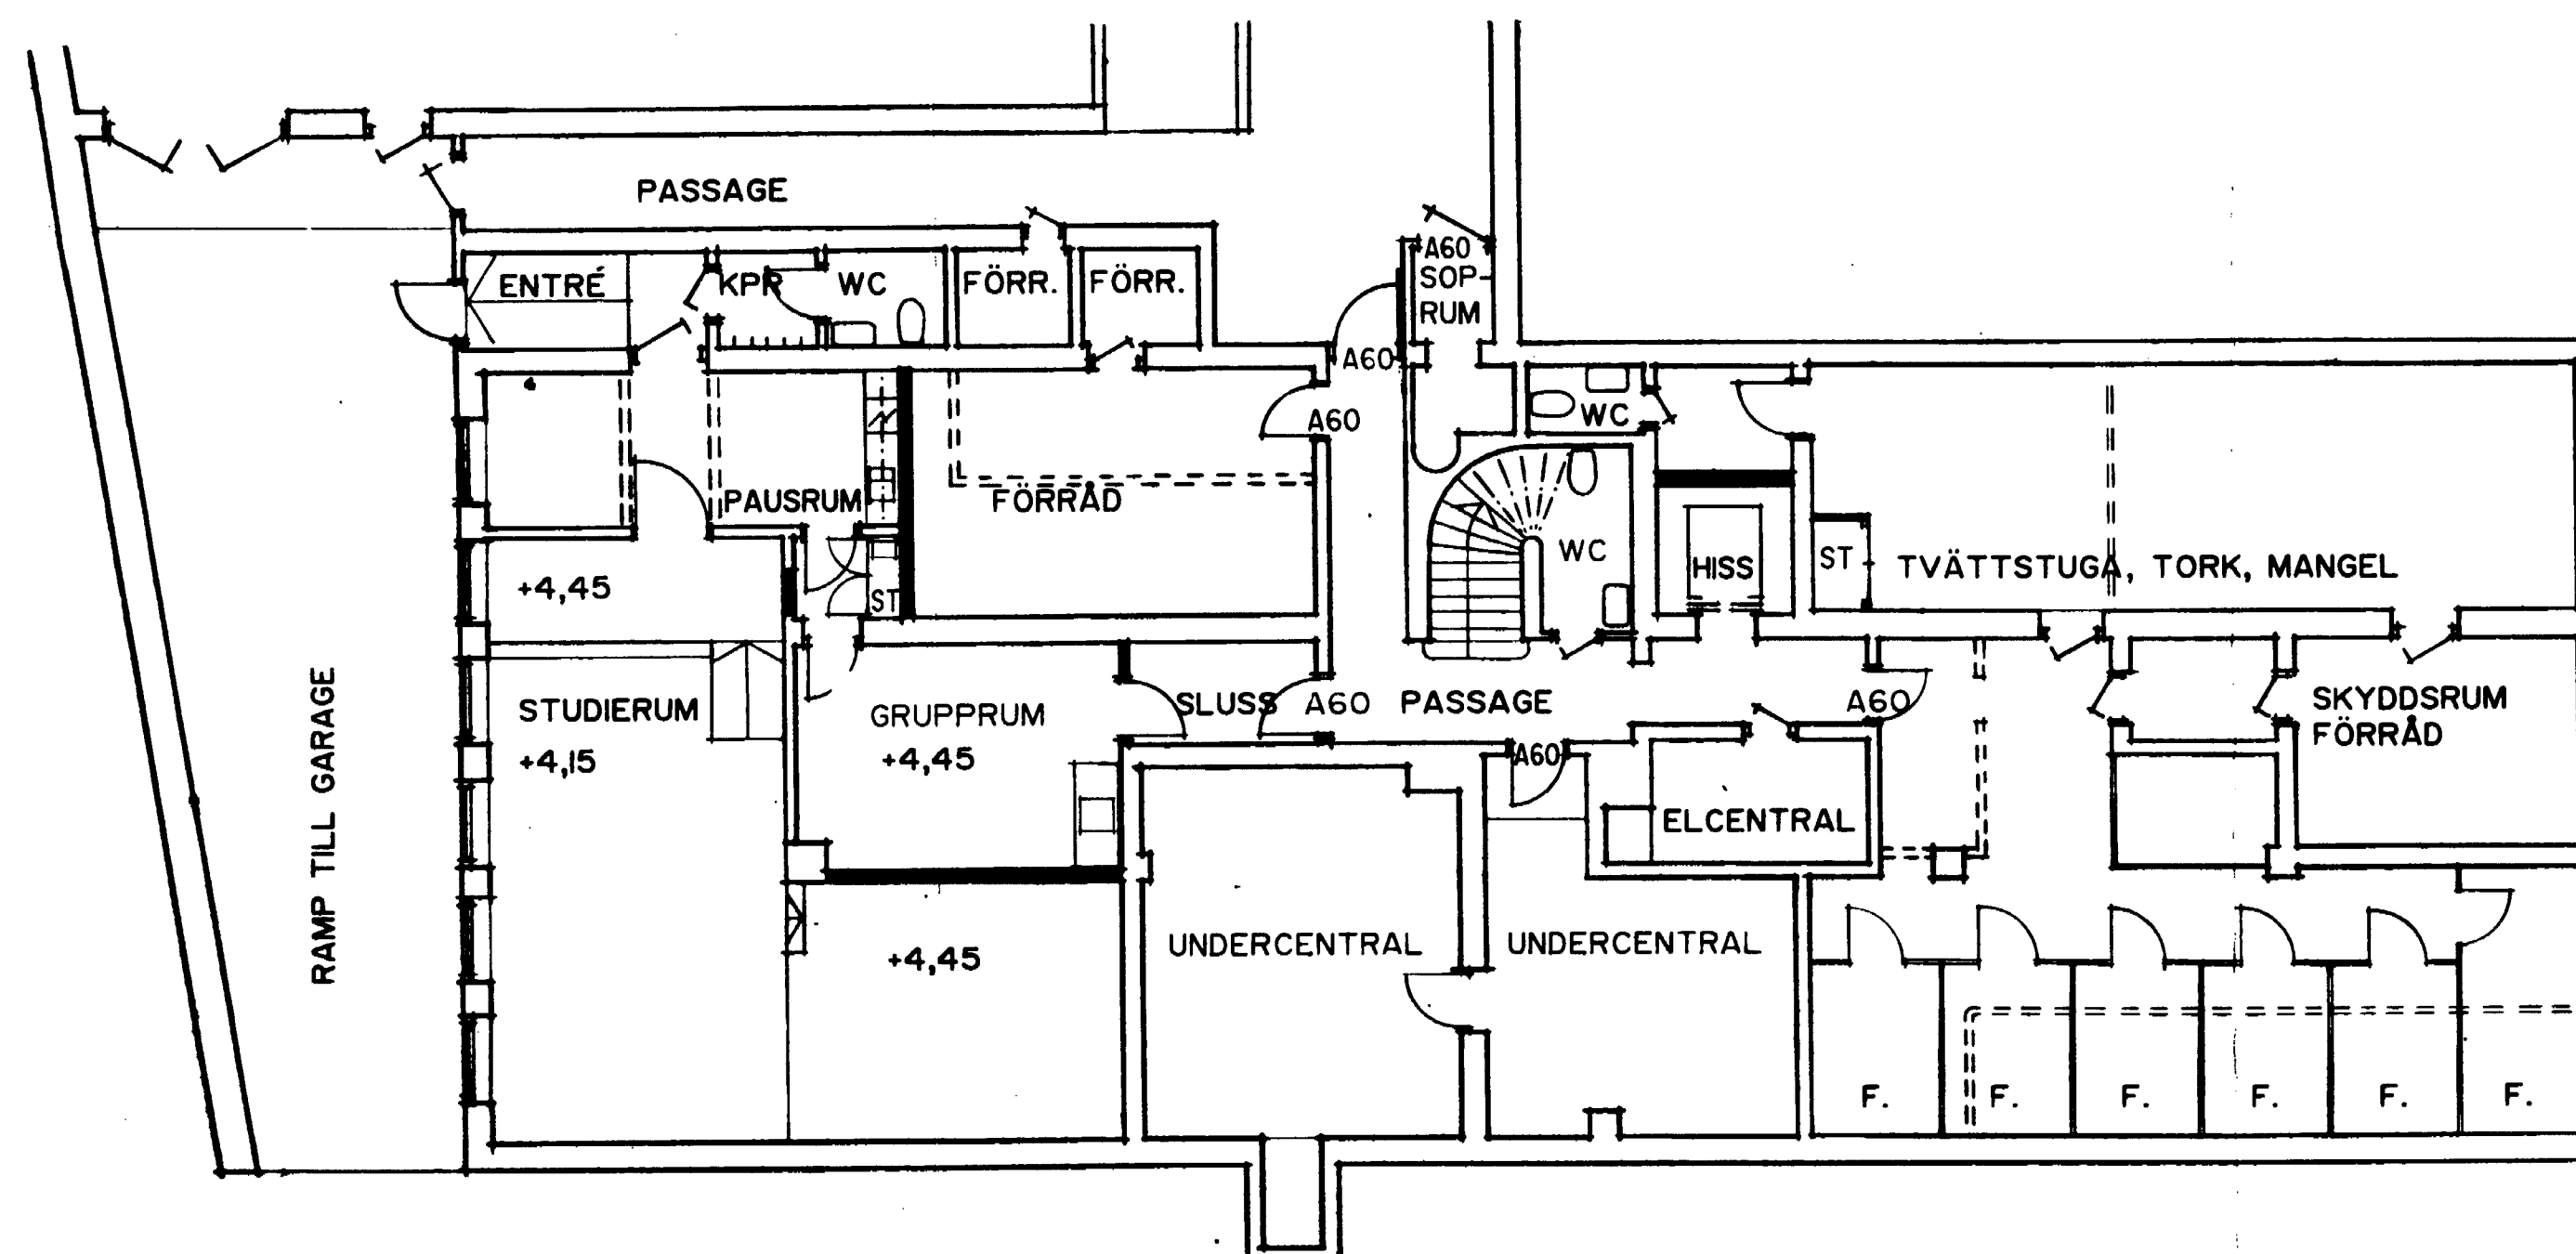

— = NYA VÄGGAR
 - - - - - = VÄGGAR SOM SKALL RIVAS
 KÄLLARVÅNING

FALU KOMMUN
 Byggnadsnämnden

0102/900323


Tillhör besikt enligt
 delegation

[Signature]
 900618

B A ALLM. CG 900323



168756

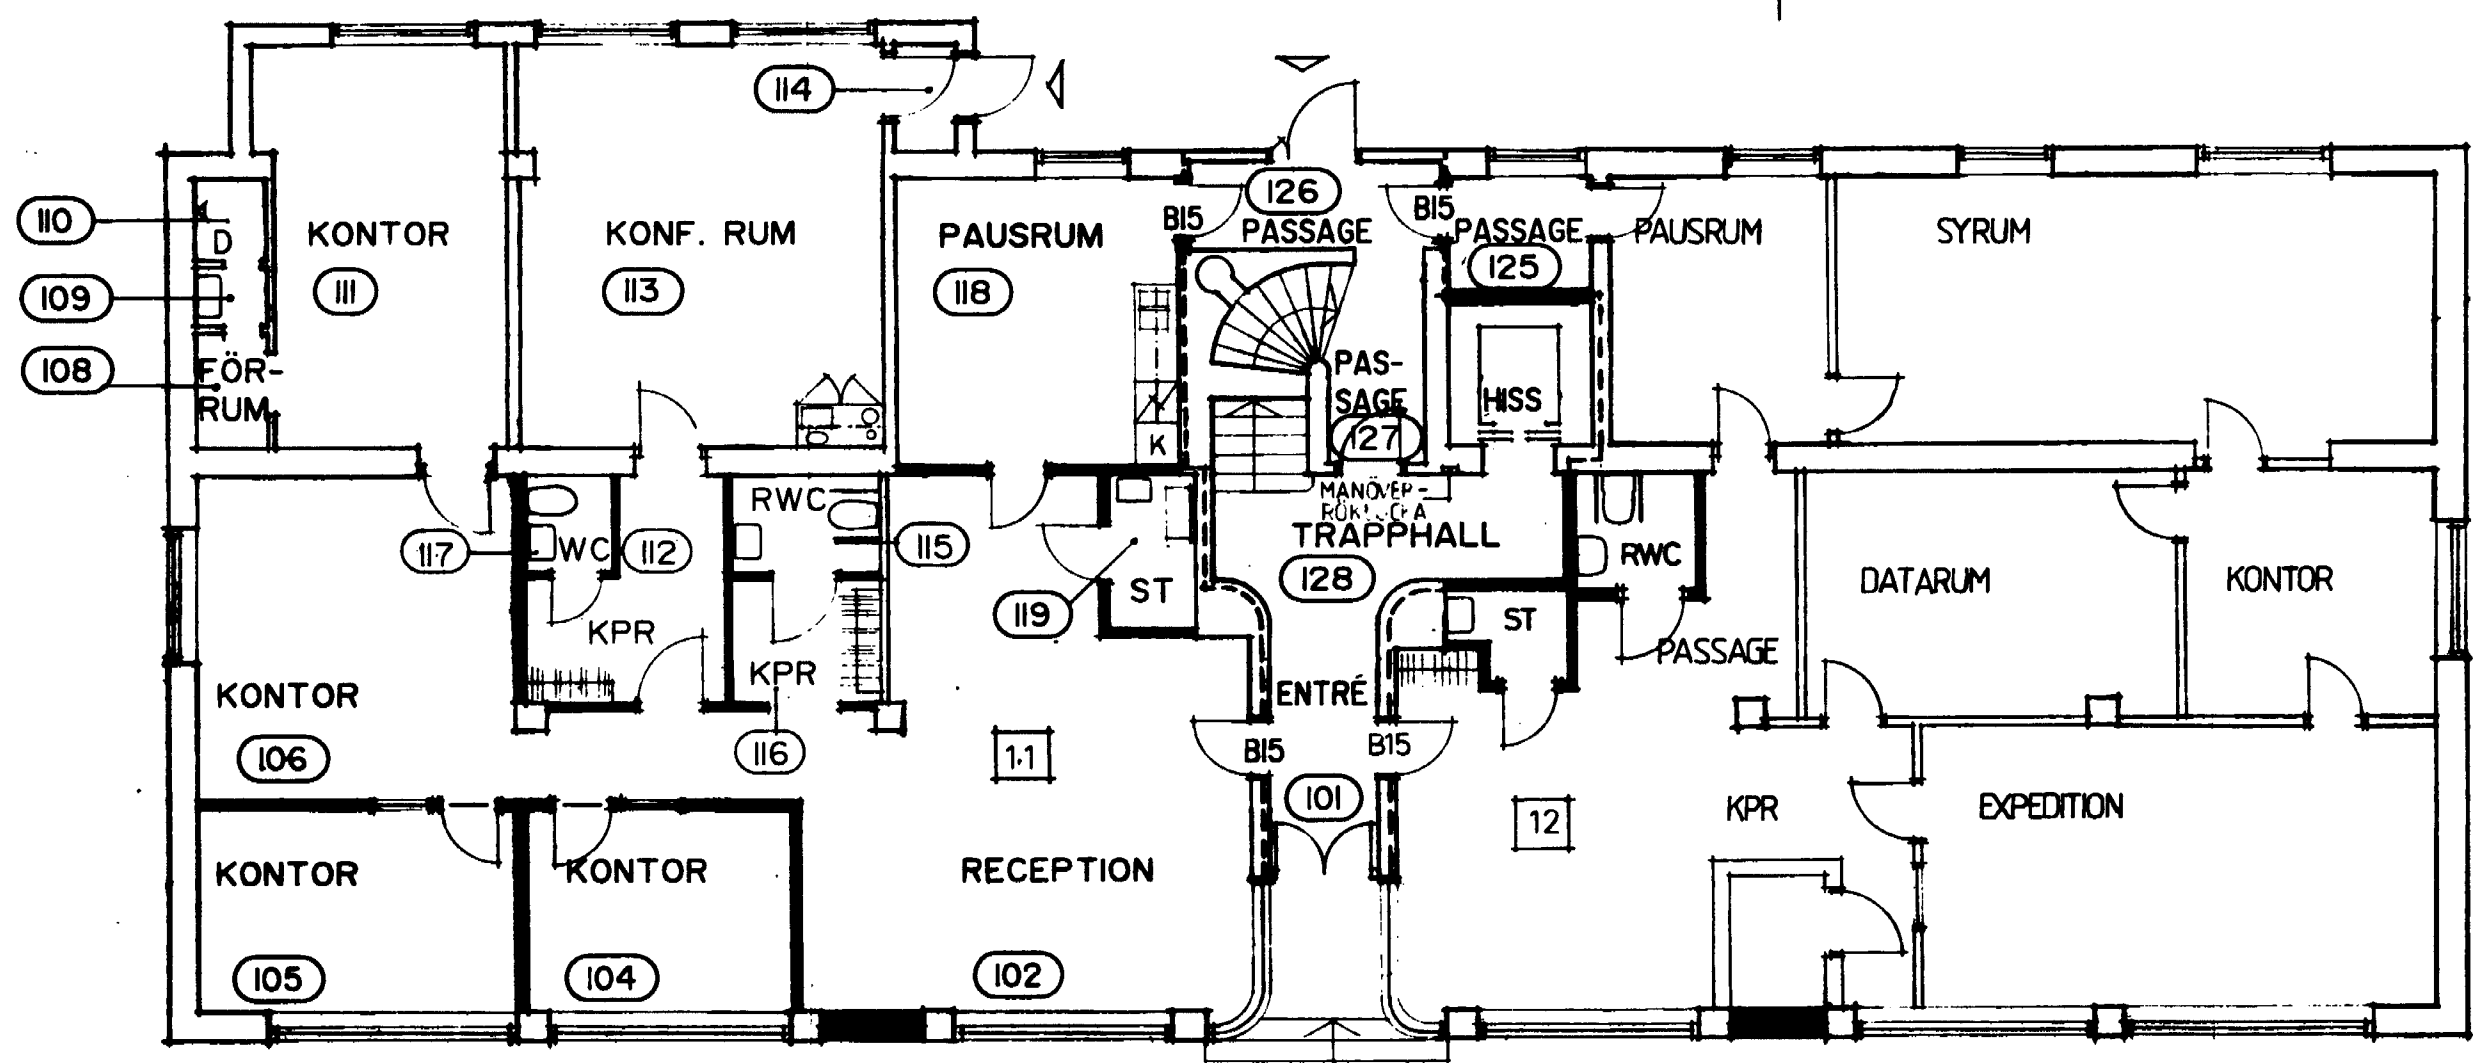

— = NYA VÄGGAR
- - - = B 60
[11] = LÄGENHETS/LOKAL NUMMER

FALU KOMMUN
Byggnadsnämnden
0468/911101

Tillhär avsett tillig
delegation

L	ENTRÉER, DÖRRAR	KÖ	910524
K	LÄGENHETS/LOKALNR.	KÖ	910521
J	ENTRÉ, EXP. KONF.-RUM, MM	AF	910108
H	ENTRÉ, SAMT.-RUM, MM	KÖ	901220
G	MANÖVER, RÖKLUCKA	ACO	901015
F	RUM 110, 121	ACO	900928
E	RUM 112, 115-117, 122	ACO	900926
D	RUM 112, 115-117, 104, 105	ACO	900924
C	ARBETSTIDNING	ACO	900911
B	ALLM.	CG	900320
A	ARBETSTIDNING	CG	900222

JACK HANSON
ARKITEKTKONTOR AB




DATE 1990/126
KES
CG

KV. LAGMANNEN 6 - FALUN
OMBYGGNAD

BOTTENVÅNING

AREA 1.100
A 3

168757

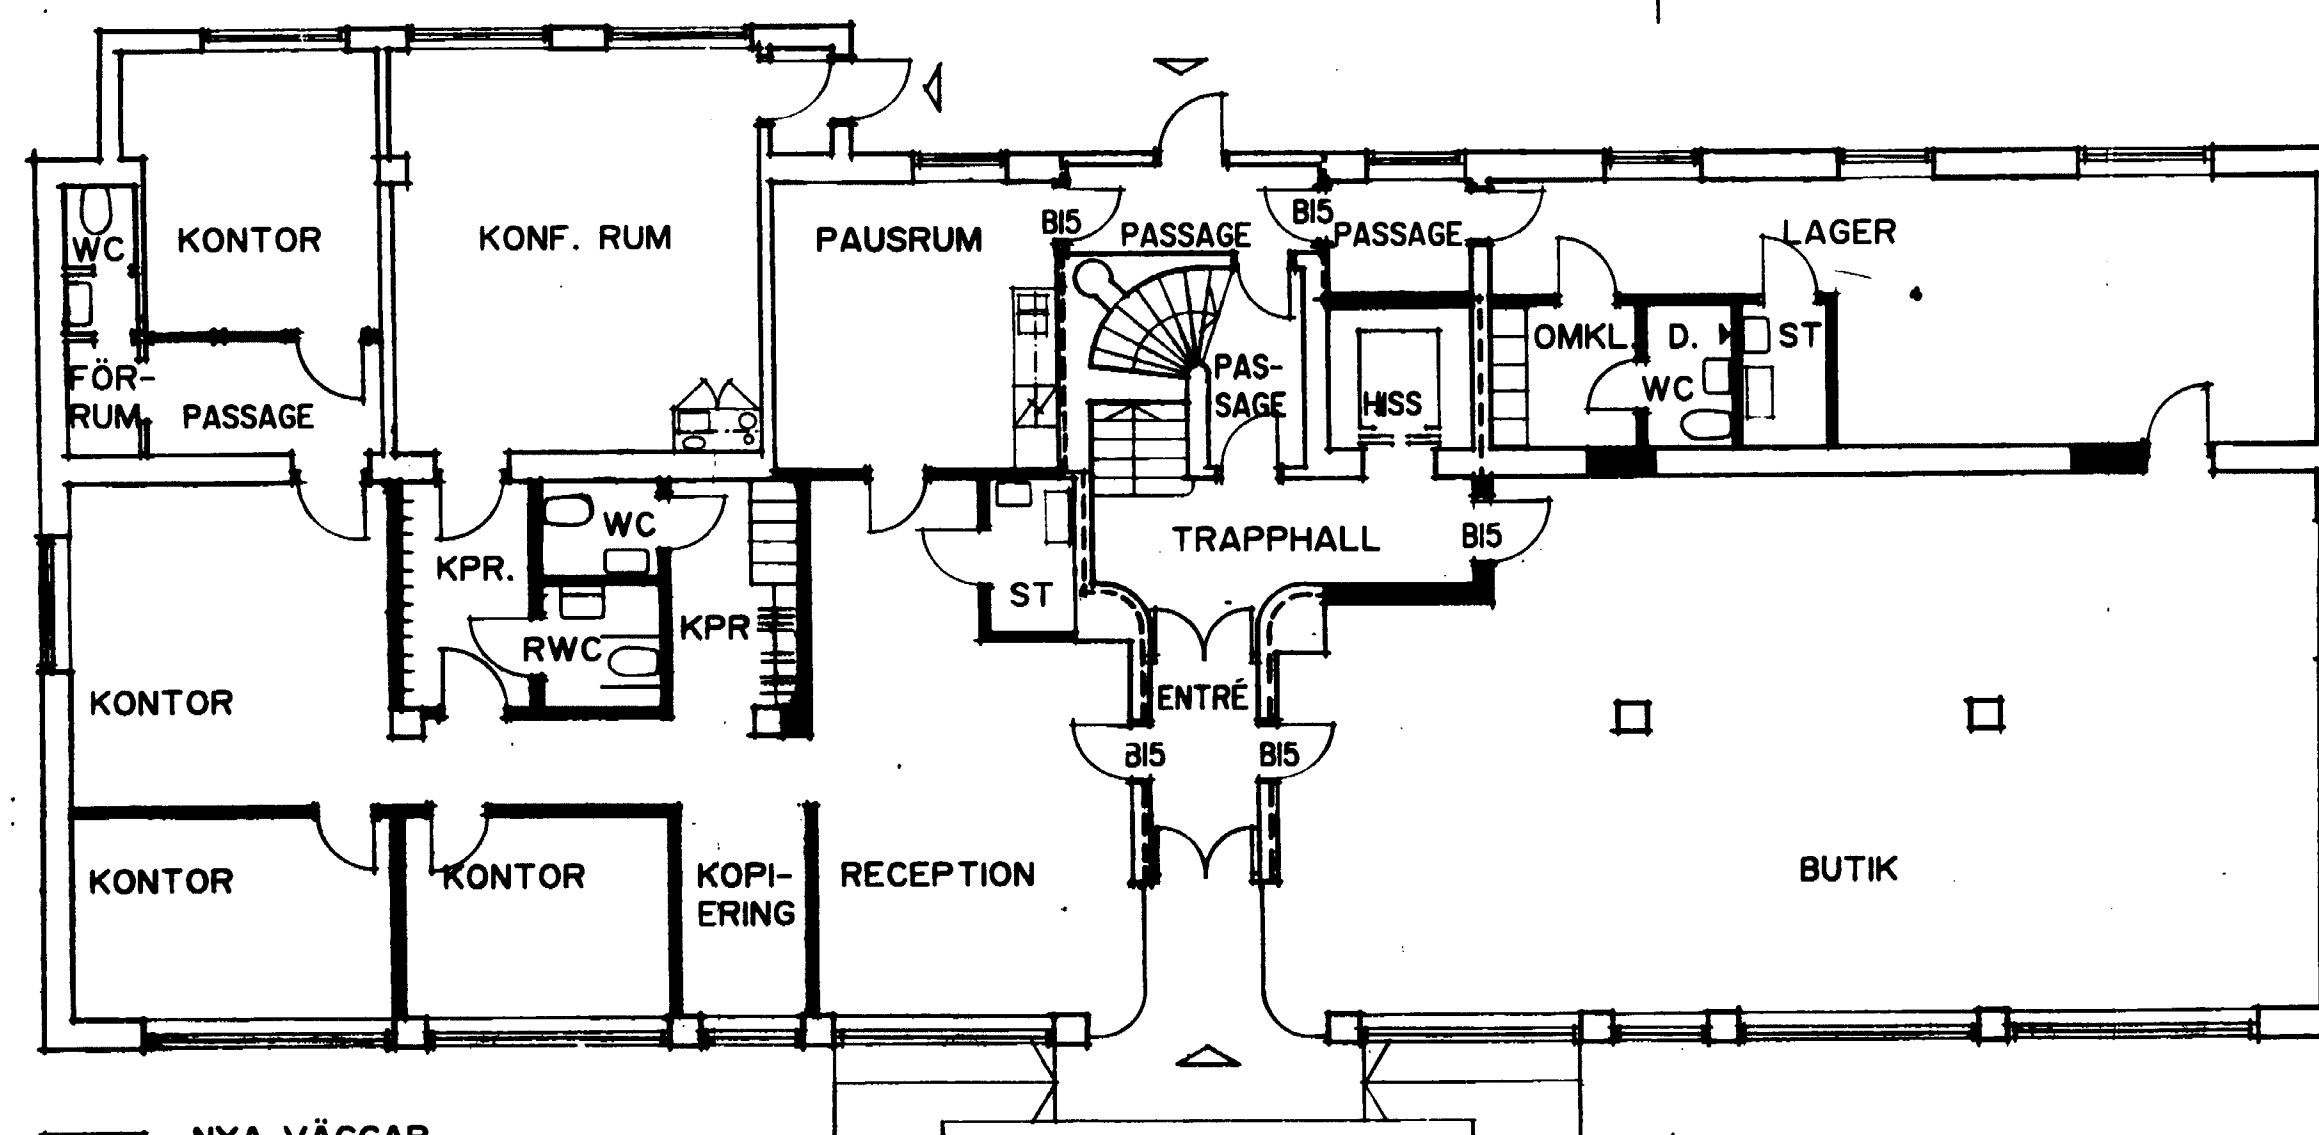

— = NYA VÄGGAR
 - - - = B 60

FALU KOMMUN
 Byggnadsnämnden

0102/900323

Tillhör beslut enligt
 delegeration


[Signature]
 900618

B	ALLM.	CG	900320
A		CG	900222

JACK HANSEN
KV. LAOMANNEN
168675
950726



168759

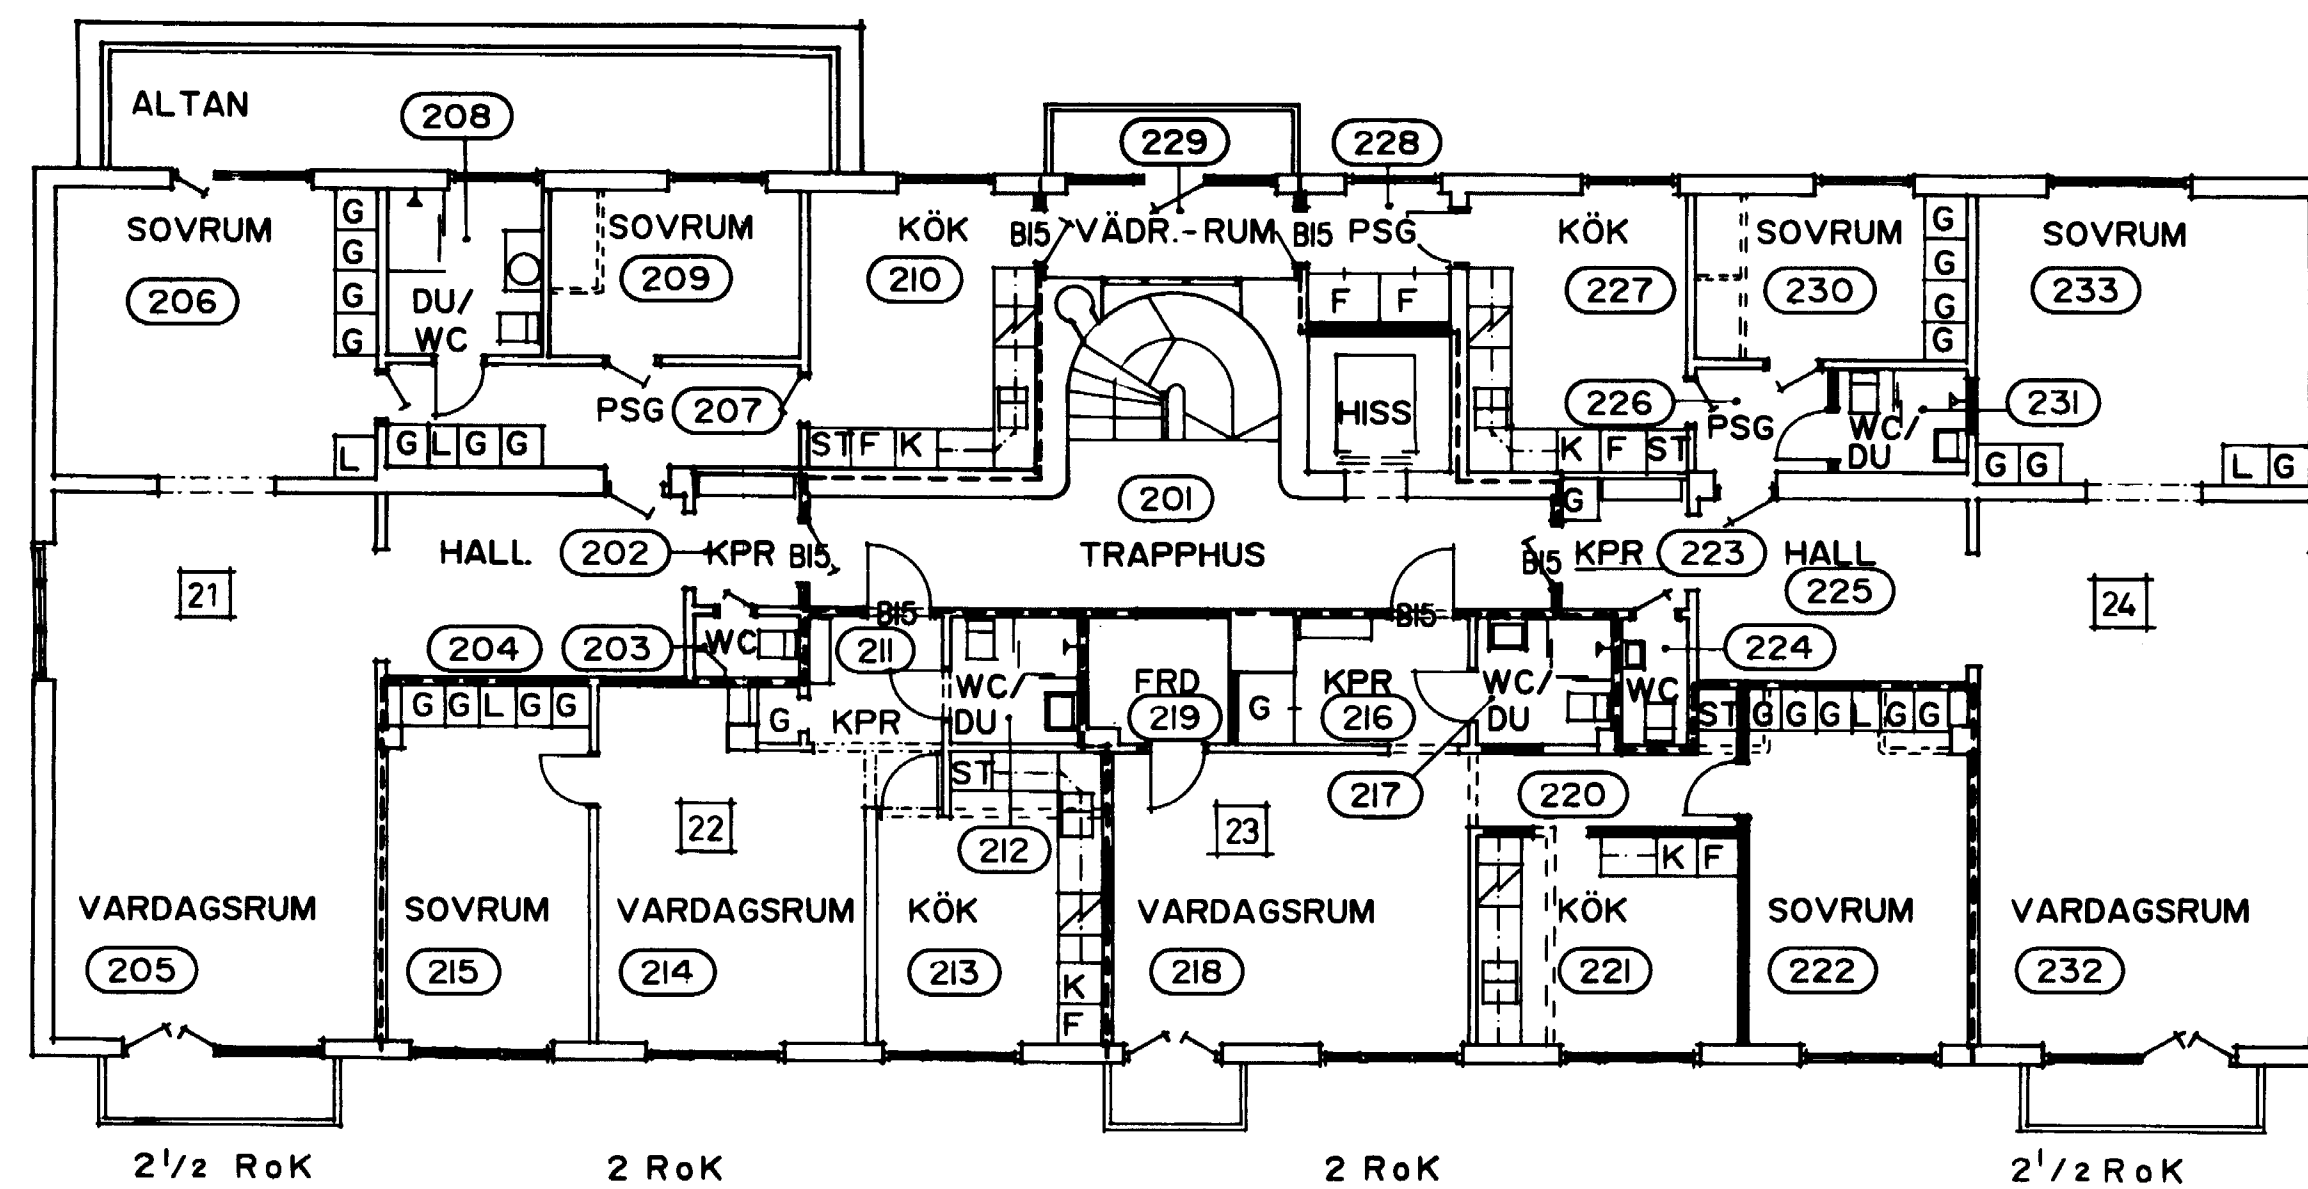

SVÄRDSJÖGATAN

VÅNING I TR.

- = NYA VÄGGAR
 --- = VÄGG SOM RIVES
 - - - = B 60
 [21] = LÄGENHETSNUMMER

FALU KOMMUN
Byggnadsnämnden

0468/911101

Tillhör avsnitt:
§
delegation
.....

D	LÄGENHETSNUMMER	KÖ	910521
C	ARBETSRTNING	ACO	900911
B	ALLM.	CG	900320
A	BYGGNADELOVERRTNING	CG	900222
REV	ANT	REVIDERINGEN AVSER	BGRN DATUM

JACK HANSON
ARKITEKTKONTOR AB


DATUM 19900126 HANDL. KES RITAD AV TS

KV. LAGMANNEN 6 - FALUN
OMBYGGNAD

VÅNING I TRAPPA


SKALA 1:100	REVISOR A 9	REV D
-------------	-------------	-------

168675

ARKIVA

950726

168760

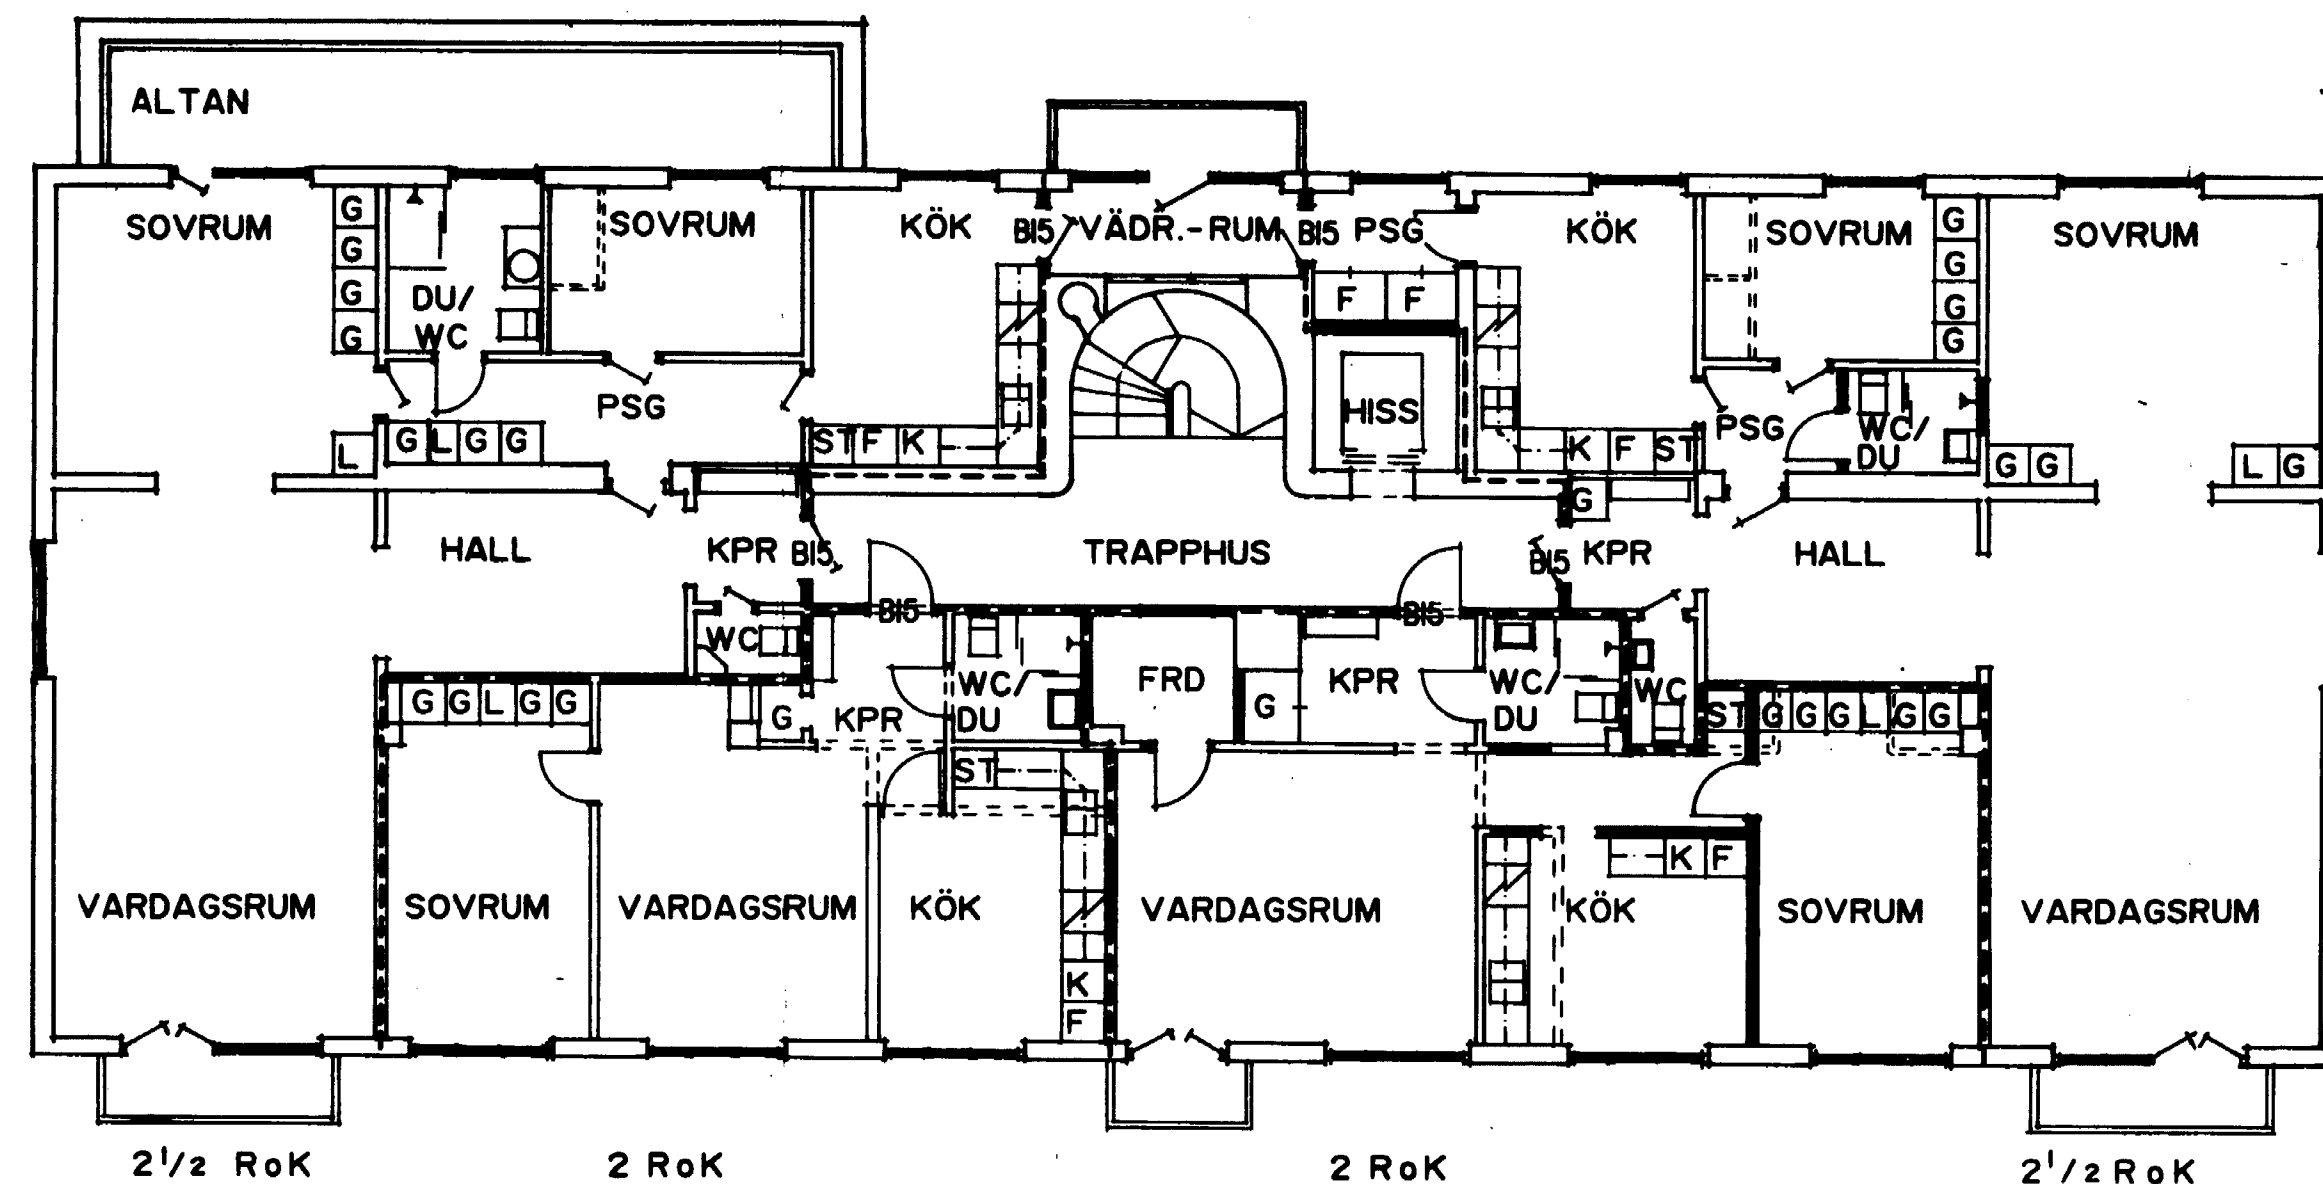

FALU KOMMUN
Byggnadsnämnden
0102/900323
Tillhör beslut enligt
delegation


SVÄRDSJÖGATAN

VÅNING I TR.
 — = NYA VÄGGAR
 --- = VÄGG SOM RIVES
 - - - = B 60

B	ALLM.	CG 900323
A		CG 900323

KV. LAGMANNEN

JACK HANSEN

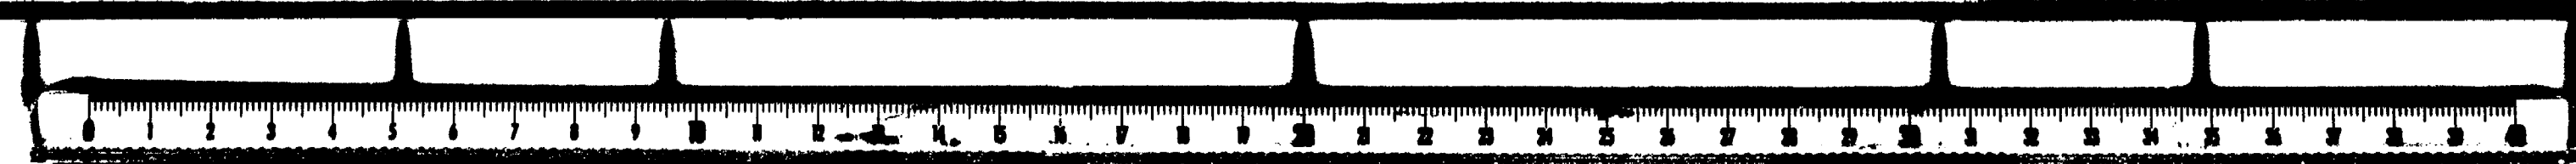

168675

ARKIVA

950726

A2

A3

A4


A4

A3

A2

16

168761

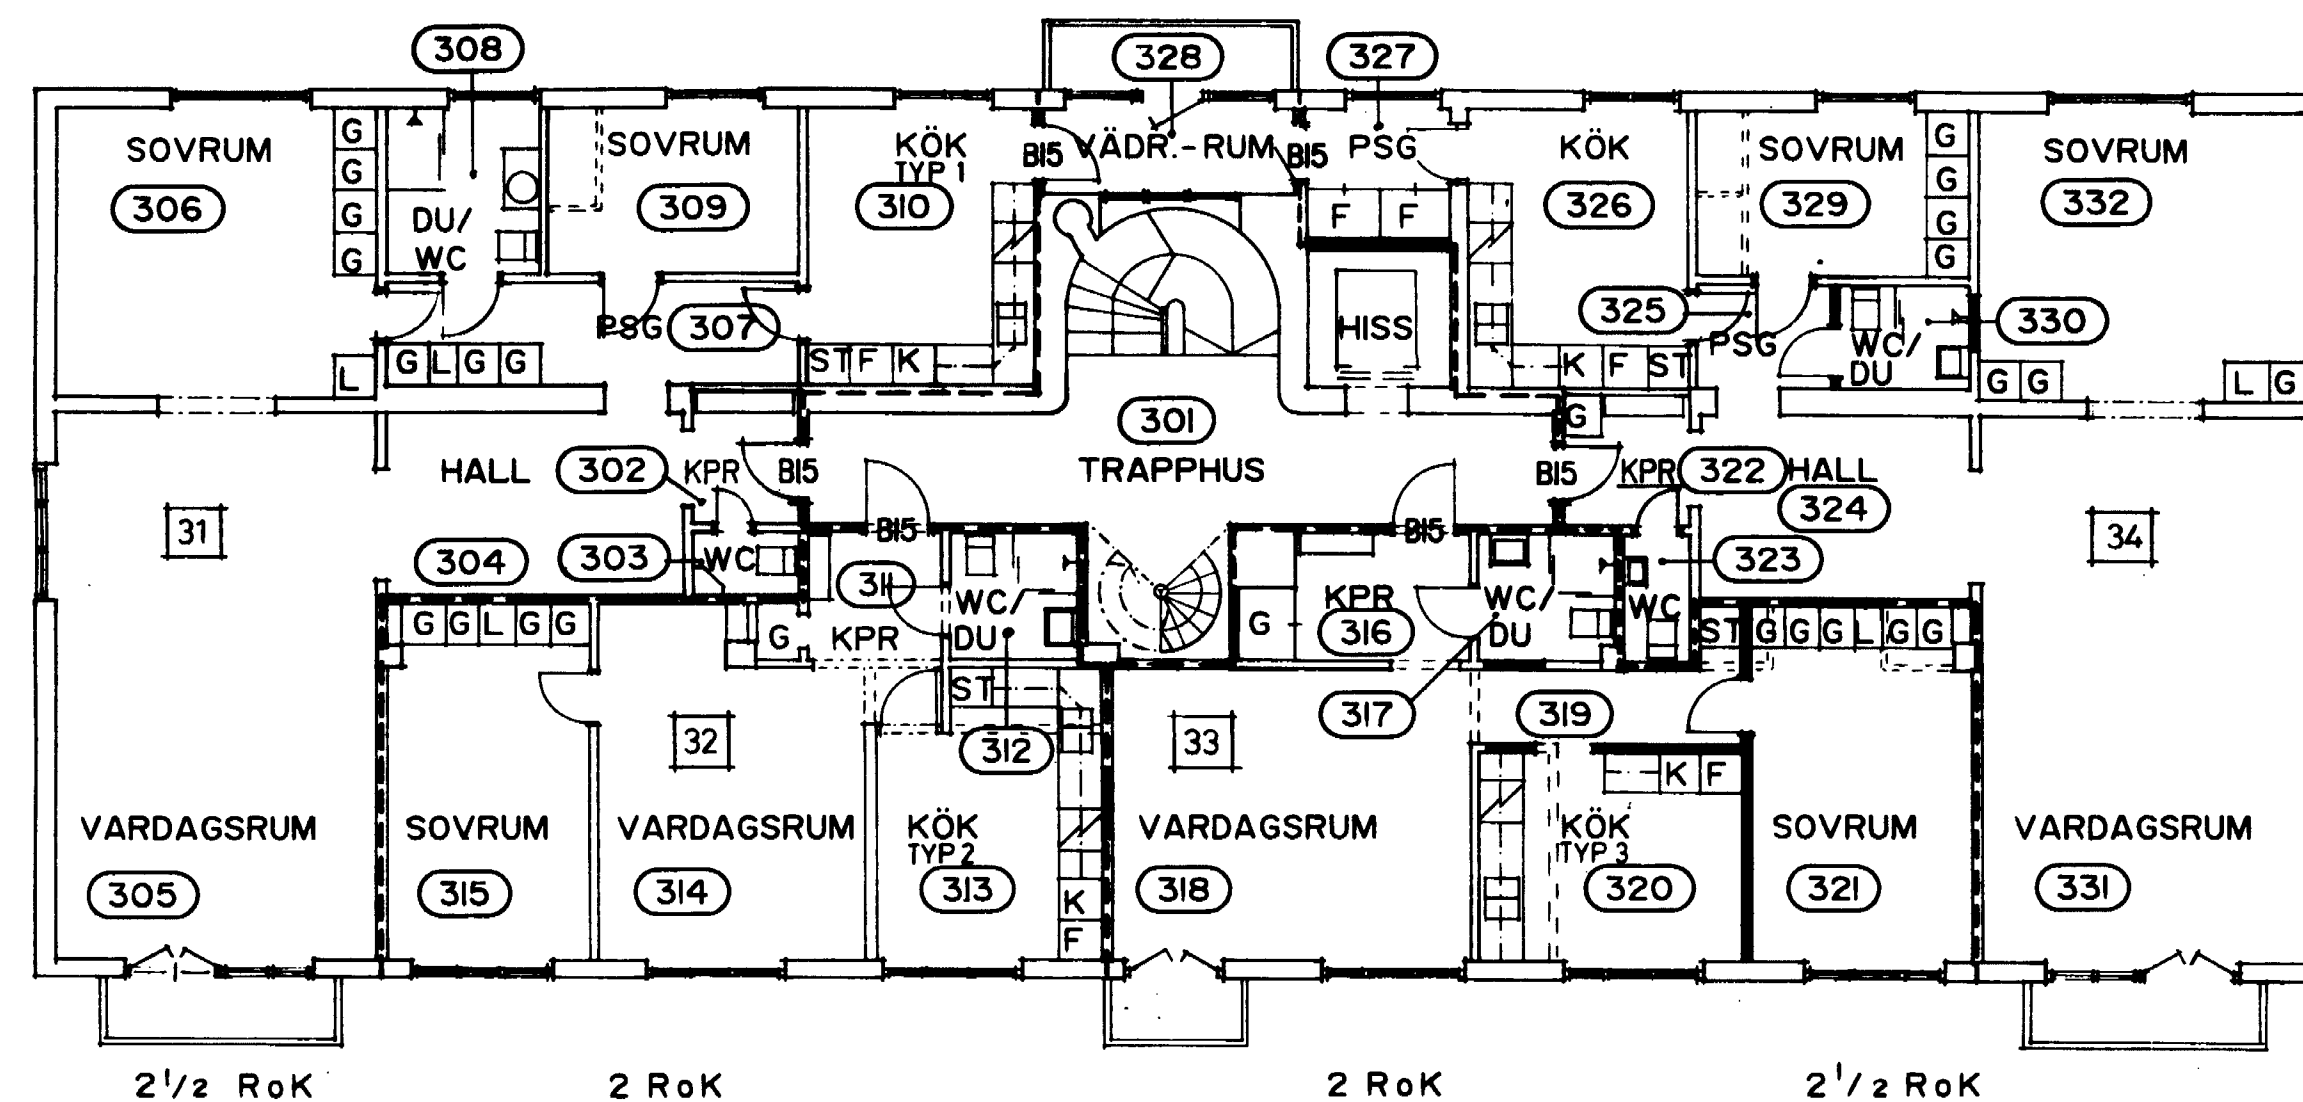FALU KOMMUN
Byggnadsnämnden

0468/911101

Tillhörighet enligt
delegation

SVÄRDSJÖGATAN

VÅNING 2 TR.

- = NYA VÄGGAR
- - - = VÄGG SOM RIVES
- - - = B 60
- 31 = LÄGENHETSNUMMER

D	LÄGENHETSNUMMER	KÖ	910521
C	ARBETSRITNING	AC	900911
B	ALLM.	CG	900320
A	BYGGNADSGLOVBETNING	CG	900222
REV	ANT	REVIDERINGEN AVSER	SIGN DATUM

JACK HANSON
ARKITEKTKONTOR AB


 DATUM 19900126
 HANDL KES
 RITAD AV TS

KV. LAGMANNEN 6 - FALUN
OMBYGGNAD

VÅNING 2. TRAPPOR


 SKALA 1:100
 RITNING A 10
 REV D

168675

ARKIVA

950726

168762

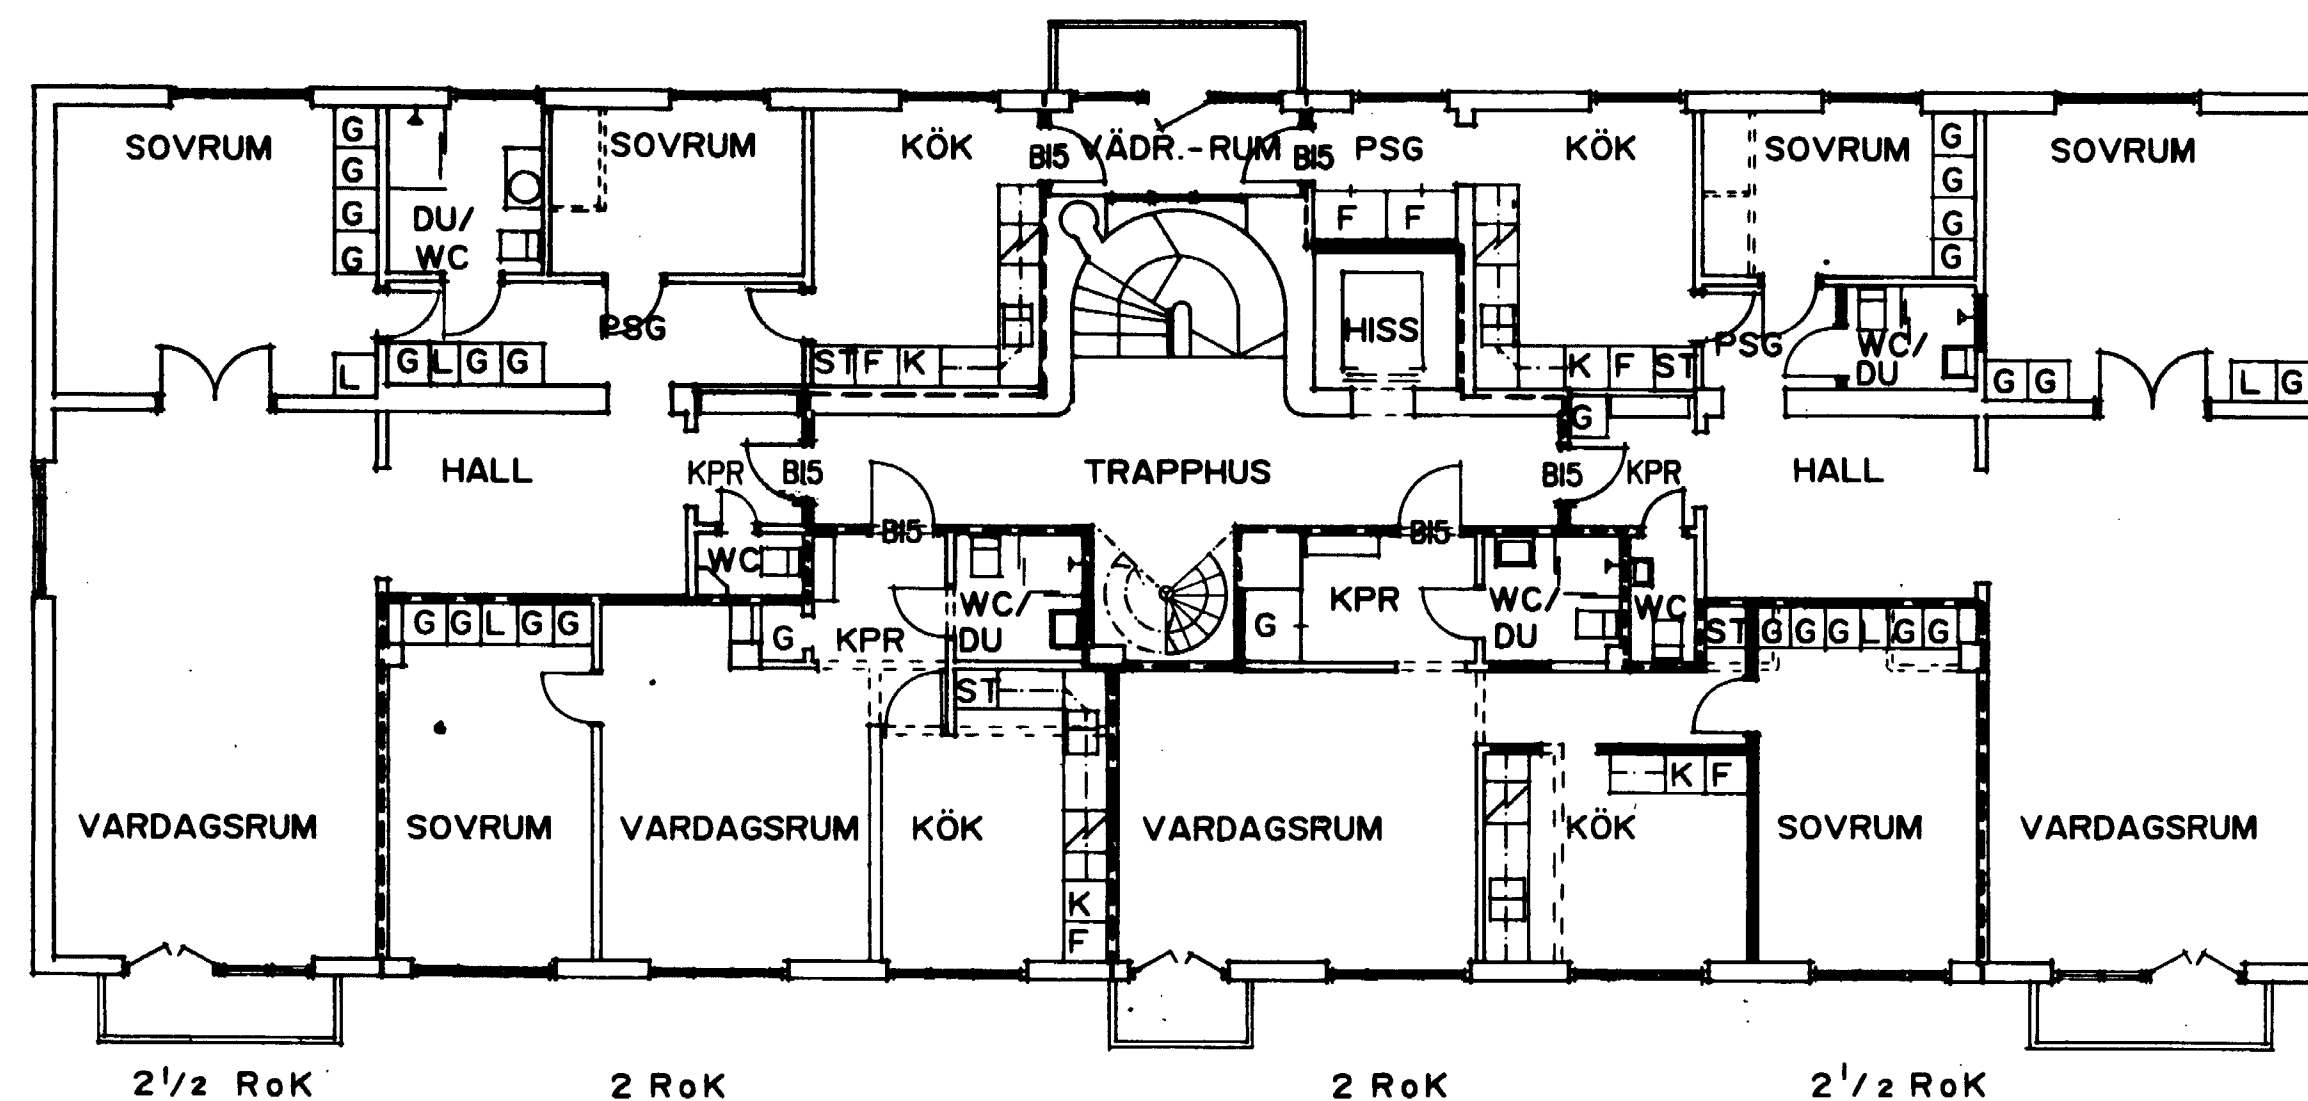

FALU KOMMUN
Byggnadsnämnden

0102/900323

Tillhör beslut enligt
delegation

SVÄRDSJÖGATAN

VÅNING 2 TR.

- NYA VÄGGAR
- - - VÄGG SOM RIVES
- - - B 60

B	ALLM.	CG	900326
A		CG	900323
KV. LAGMANNEN			
JACK HANSEN			
ARKITEKT			
1900024			

