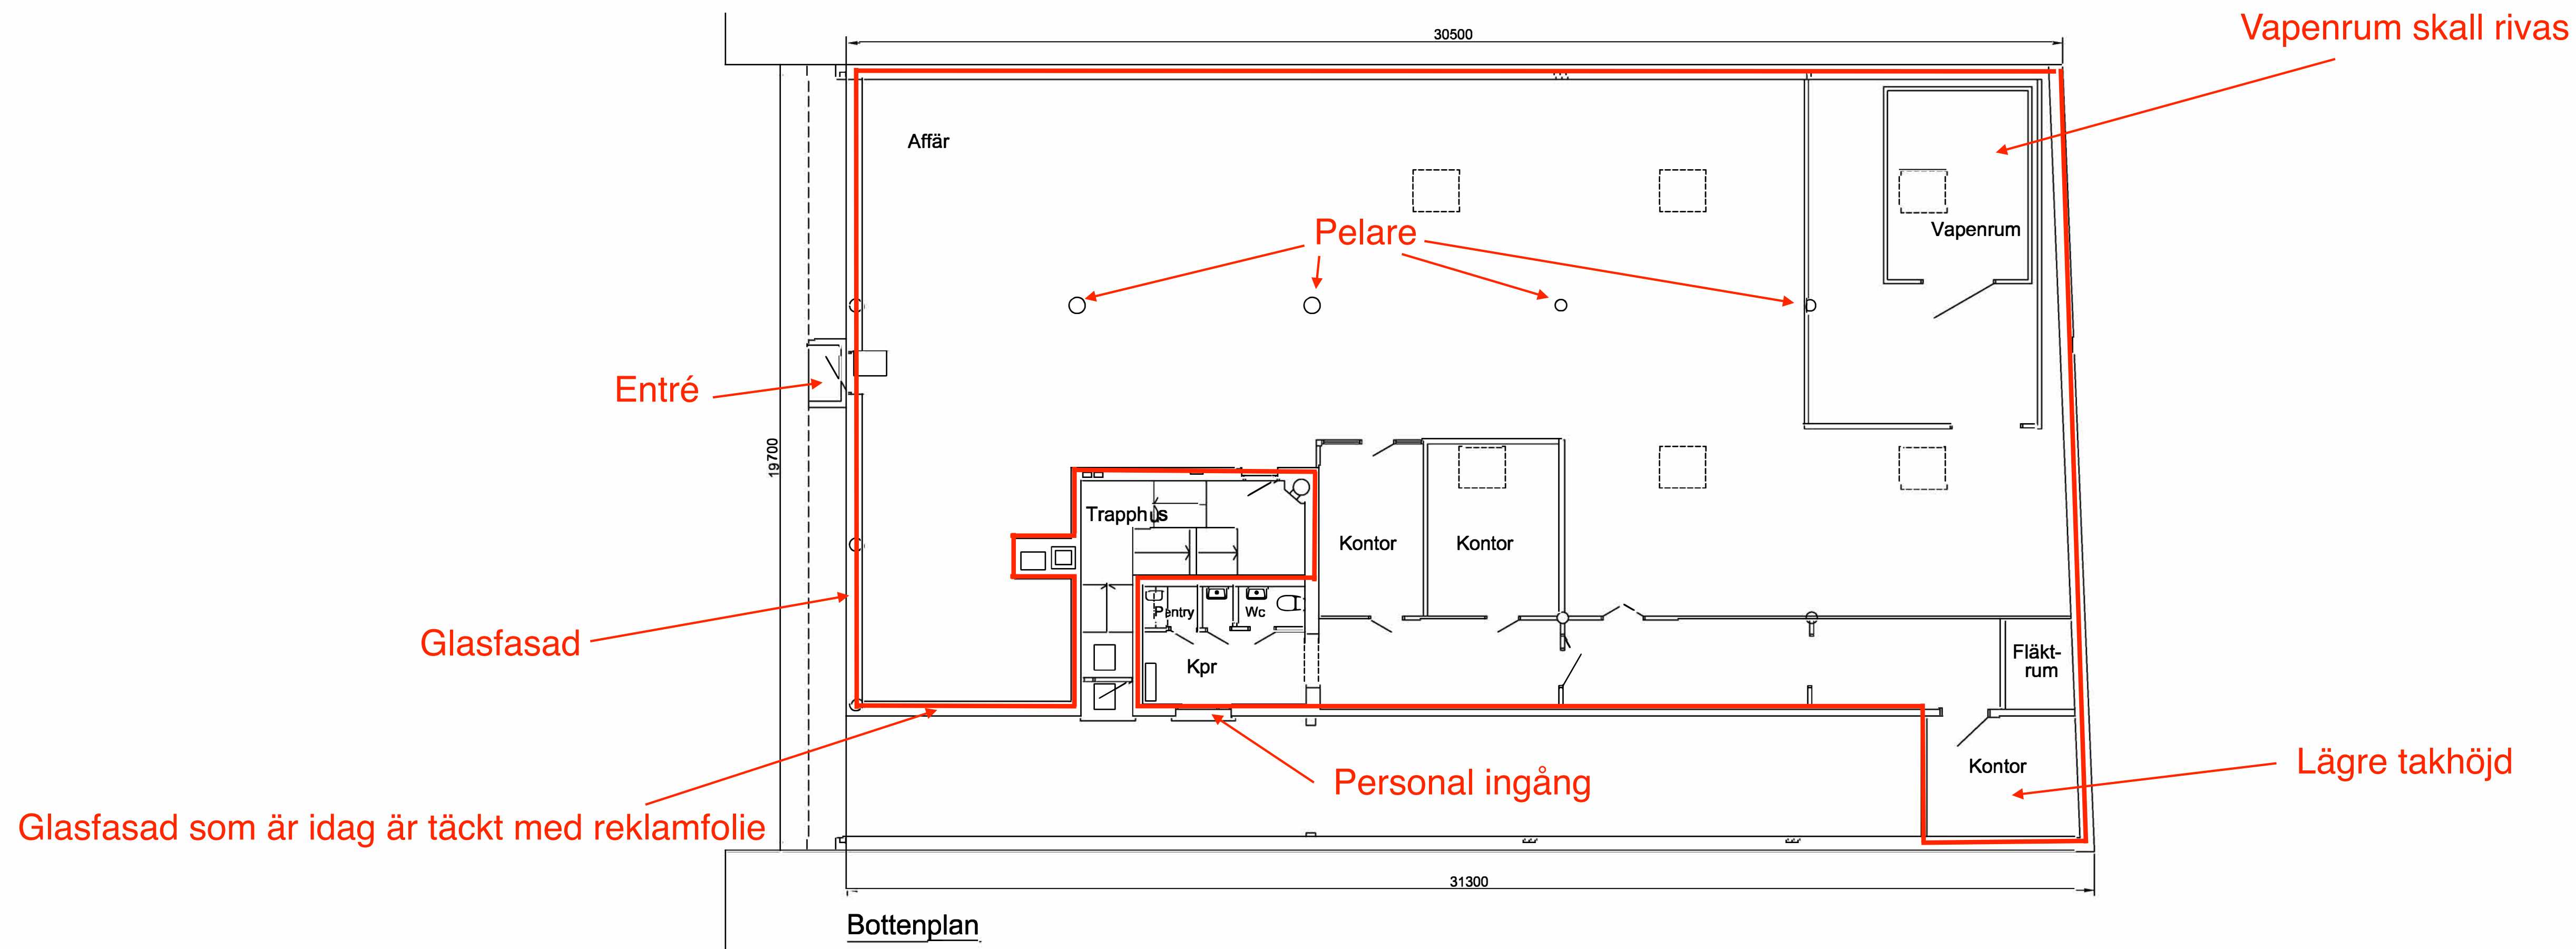


BET	ANT	ÄNDRINGEN AVSER	SIGN	DATUM		
Lokalritning						
LW RONNEBY BOSTÄDER						
A						
K						
V						
E						
M						
URSPRUNGSARKITEKT: Börje Fågelberg, Ronneby						
UPPDRAG NR		RITAD AV	HANDLÄGGARE			
DATUM		ANSVARIG				
2024-06-19						
Kv. Måns, nr 10, Ronneby						
Bottenplan						
Lokalritning						
SKALA	A1=1:100 A3=1:50		NUMMER	I BET		
	A-40.1-001					