


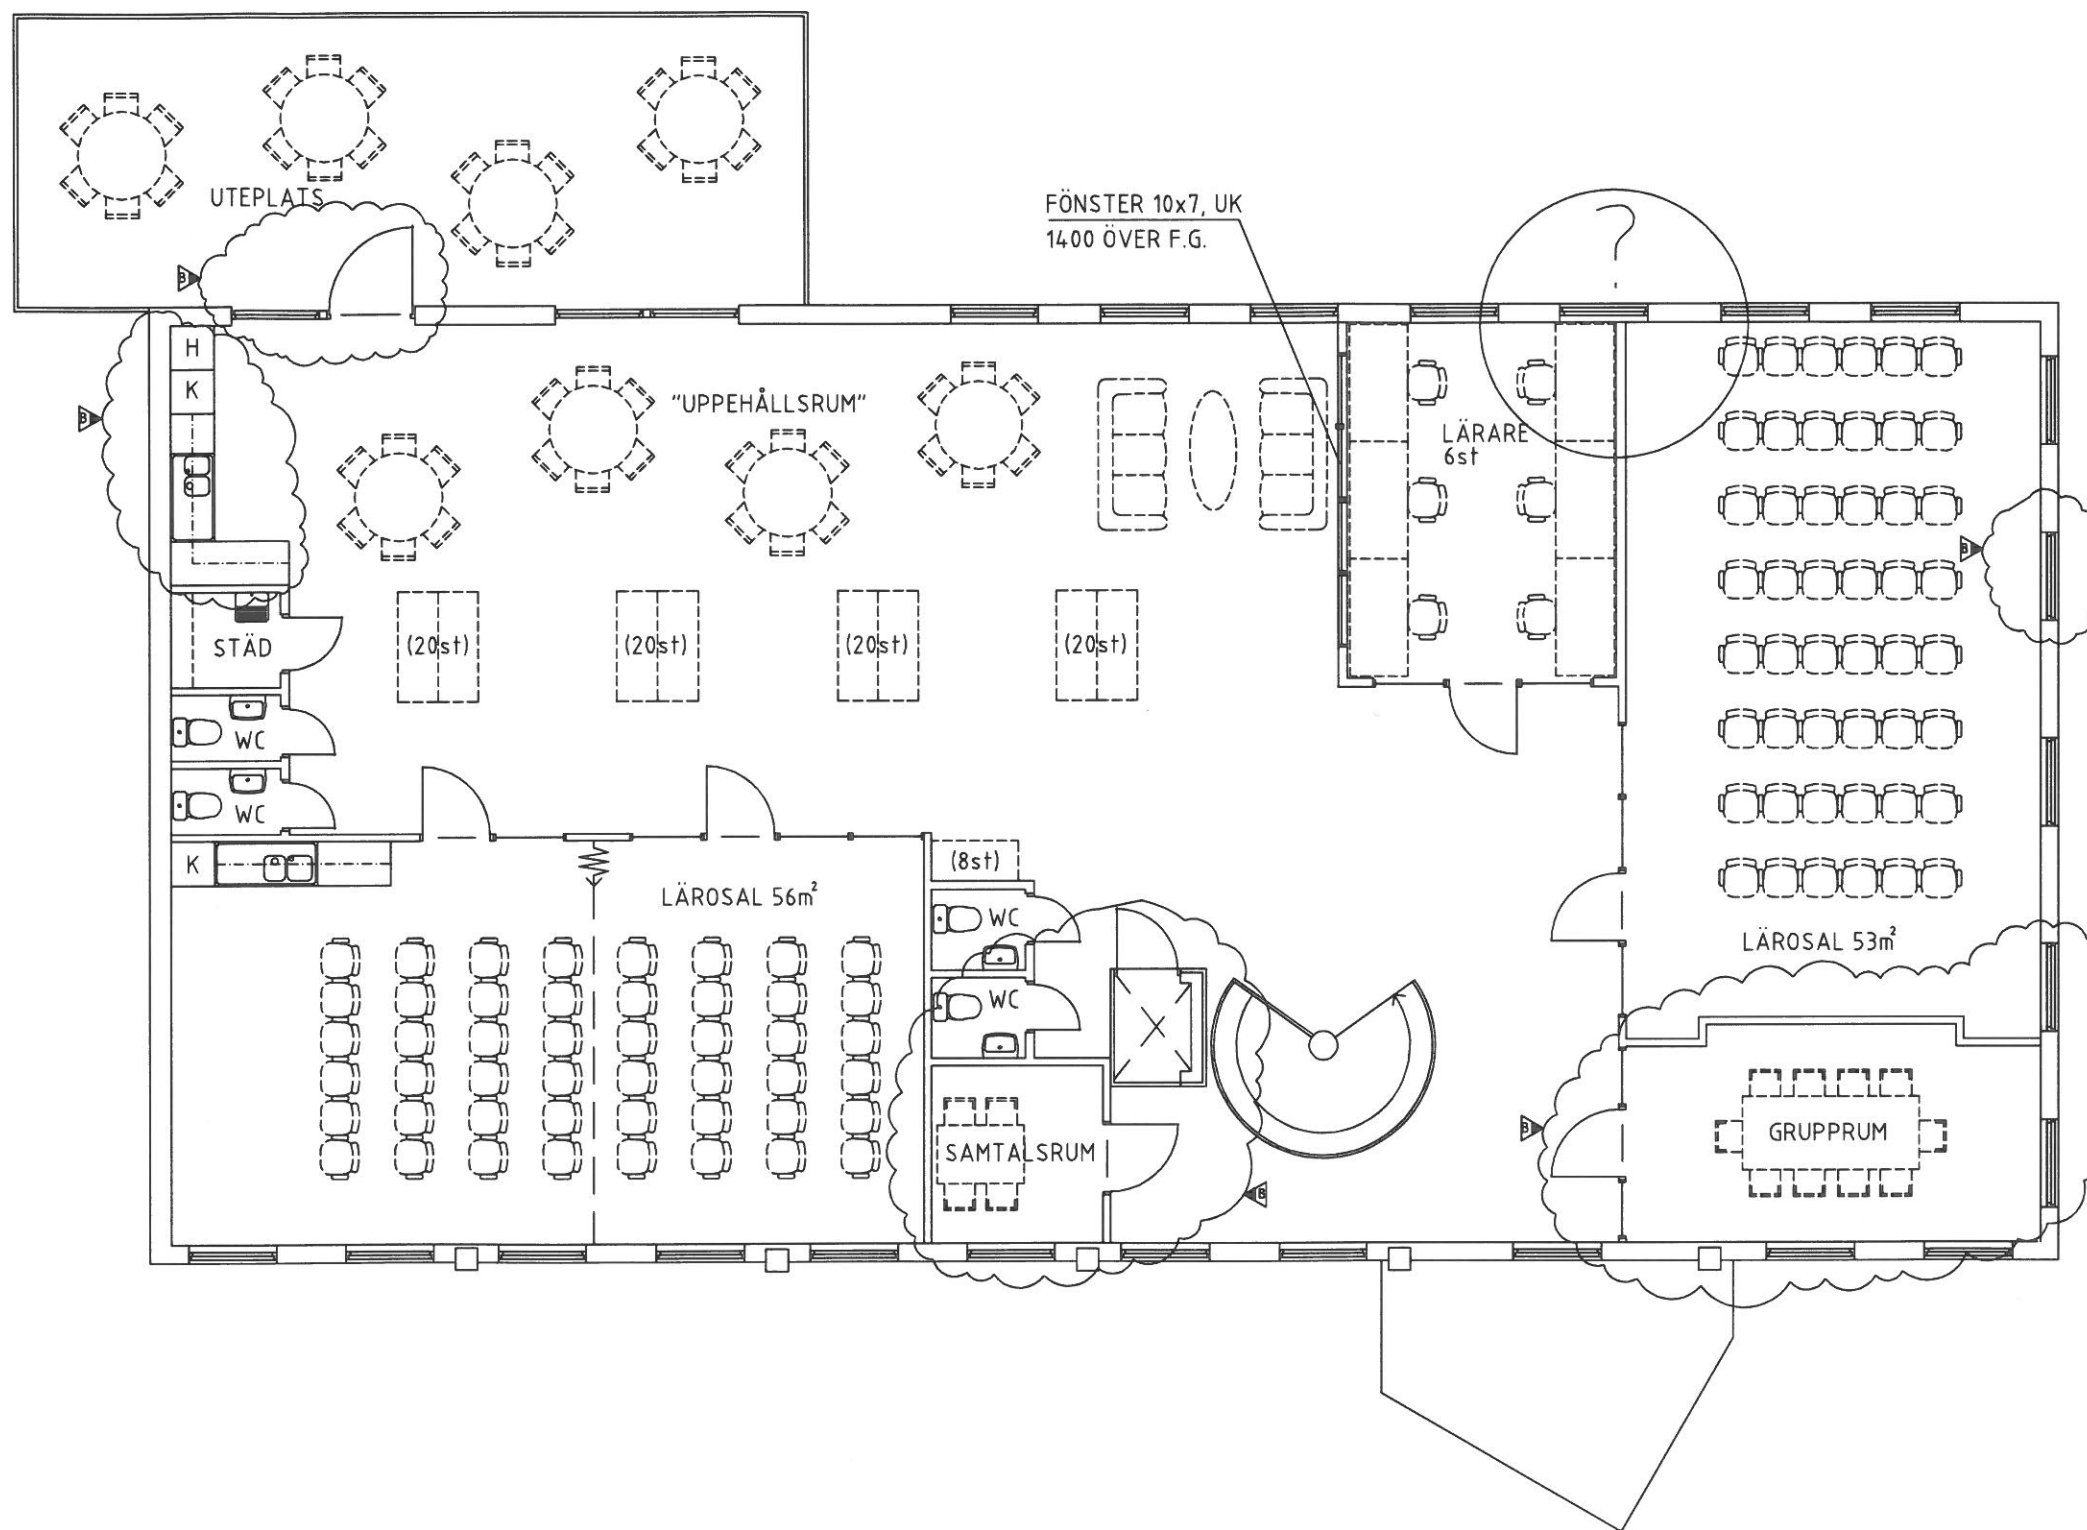

B	ALLMÄN	AH	081030	
A	ALLMÄN	AH	080515	
BET	ANT	ÄNDRINGEN AVSER	SIGN	DATUM

BYGGLOVSHANDLING

AXELSSONS BYGG AB
Kv. SIMONSLAND, BORÅS KOMMUN
ÄNDRING AV LOKALER

HAGGREN
BYGGNADSPROJEKTERING AB

Hult, 511 92 Örby
Tel/Fax 0320-494 80, 070-532 58 71

UPPDRAG NR	RITAD / KONSTR AV A.H.	HANDLÄGGARE A. HAGGREN
DATUM 2008-05-07	ANSVARIG	
ÖVRE PLAN		
SKALA (A3) 1:100	NUMMER A305:11	BET B